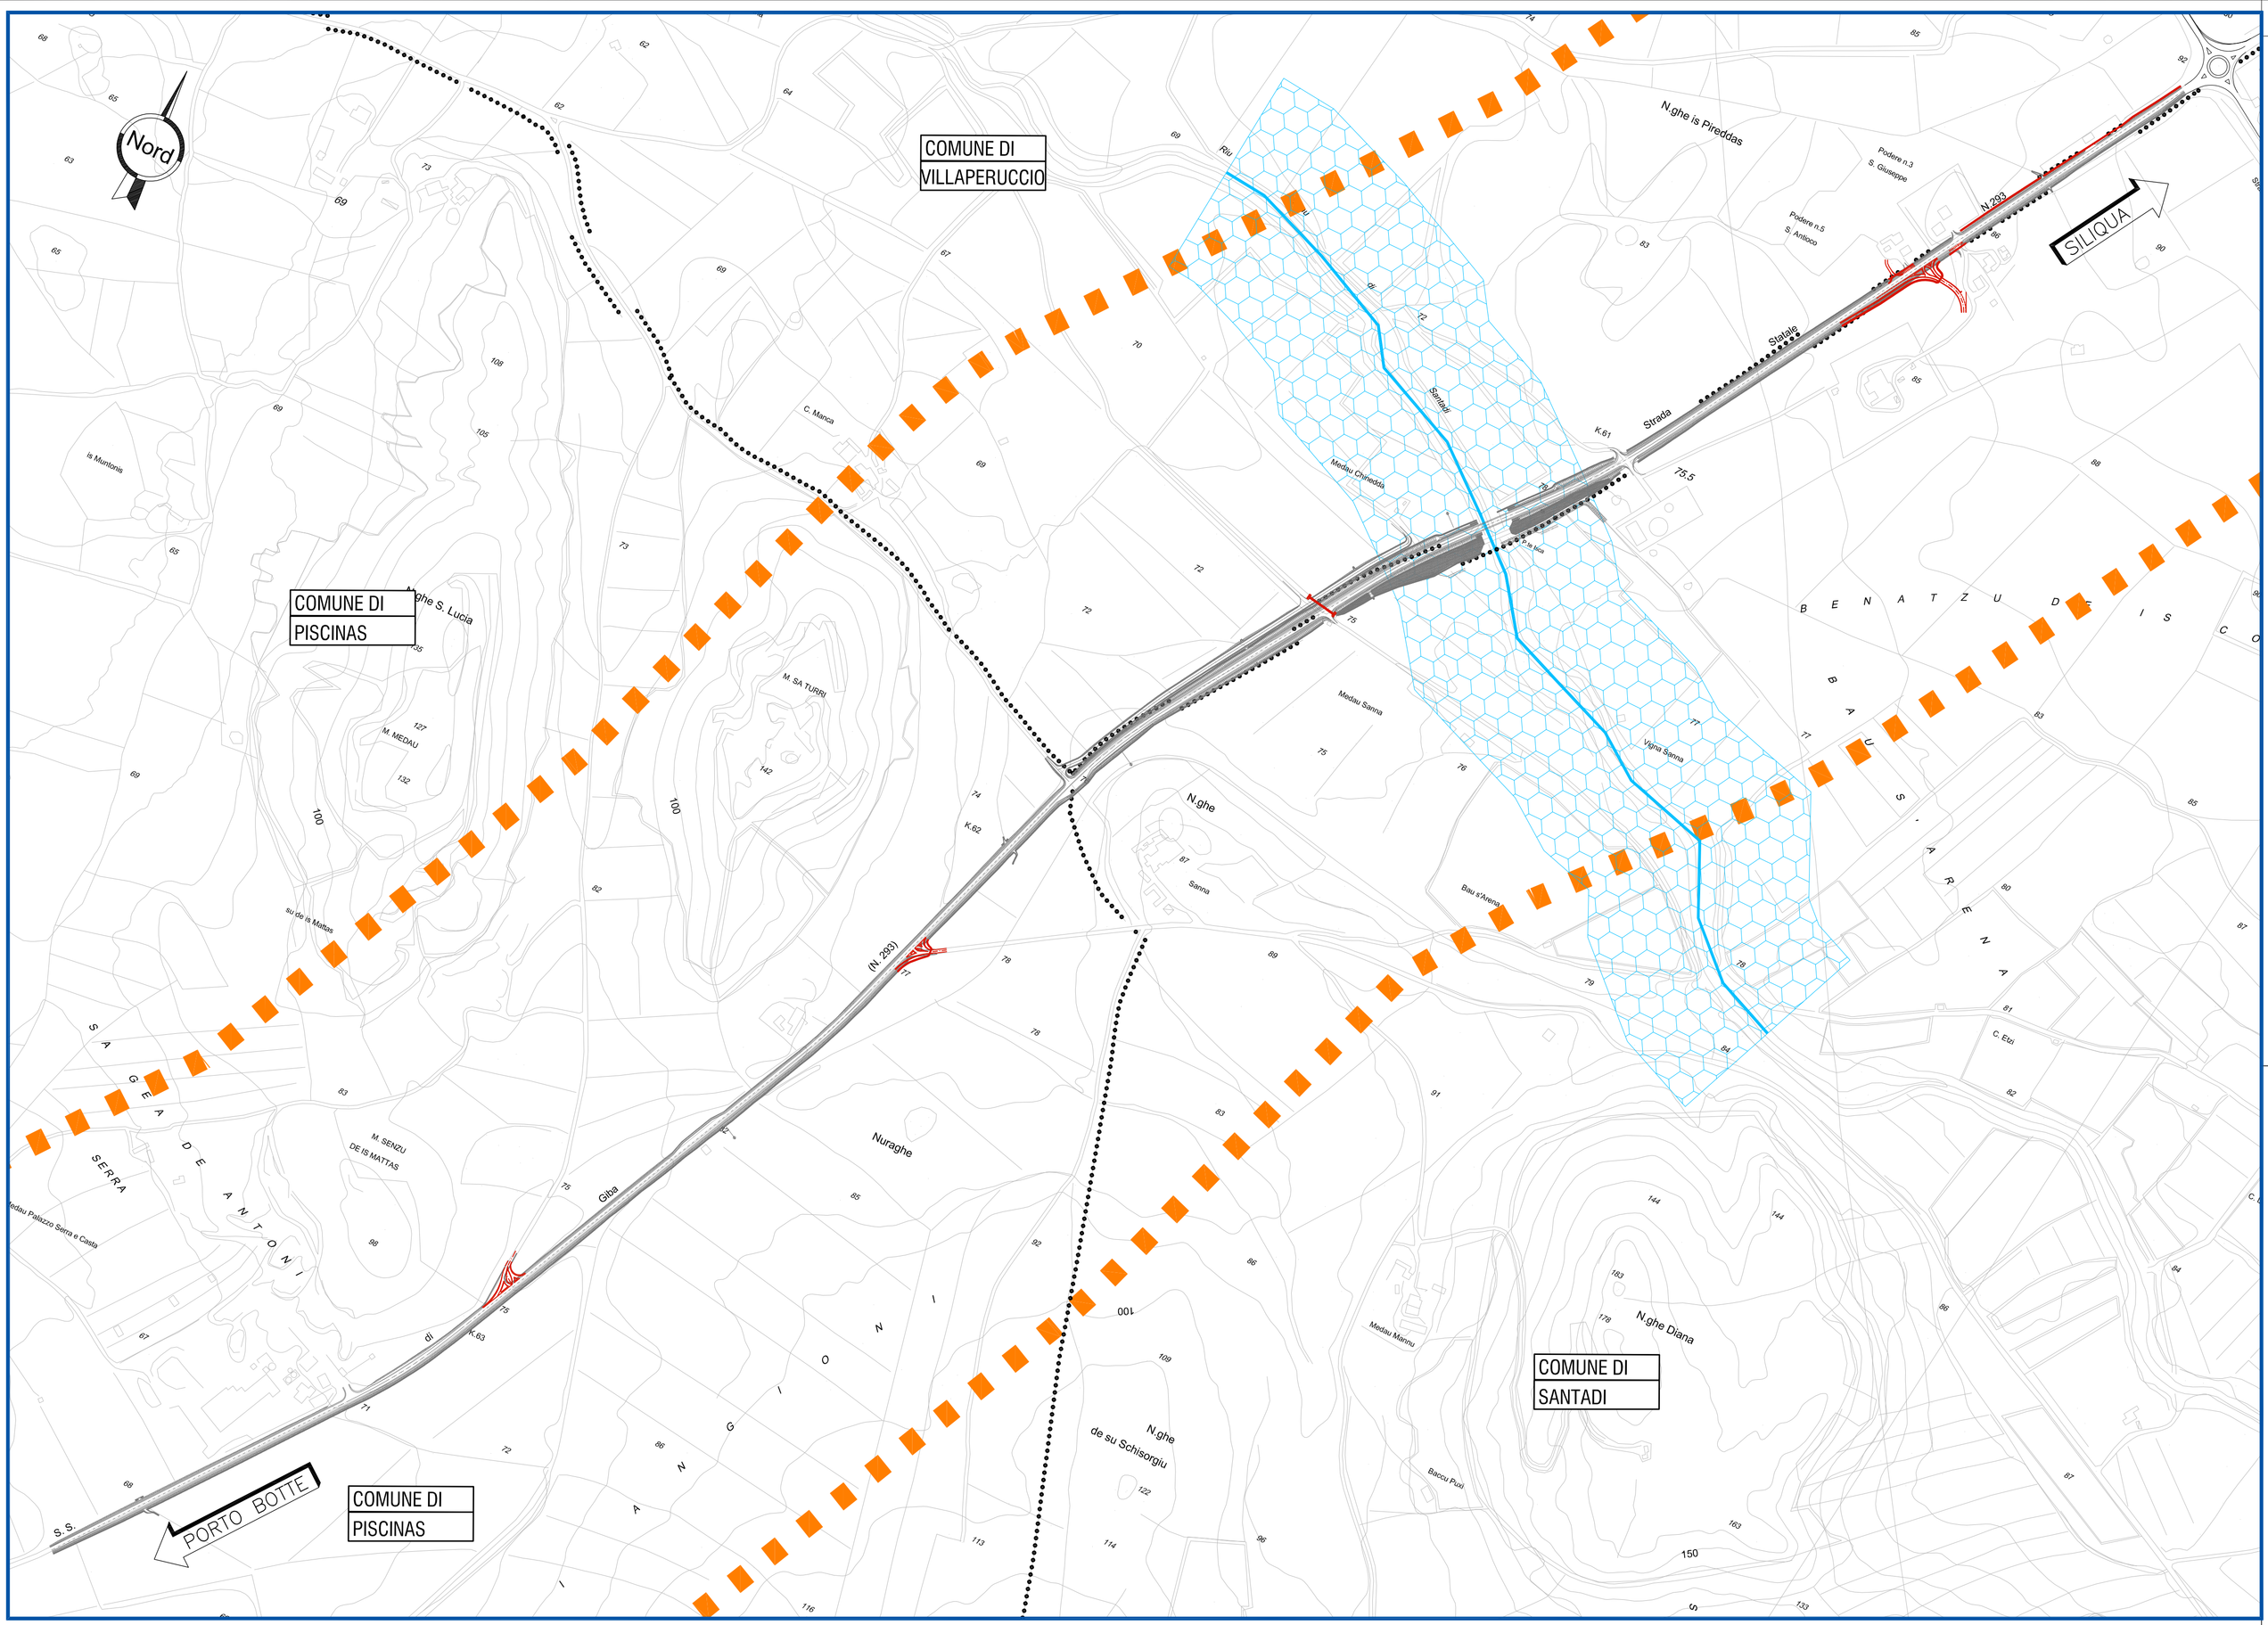

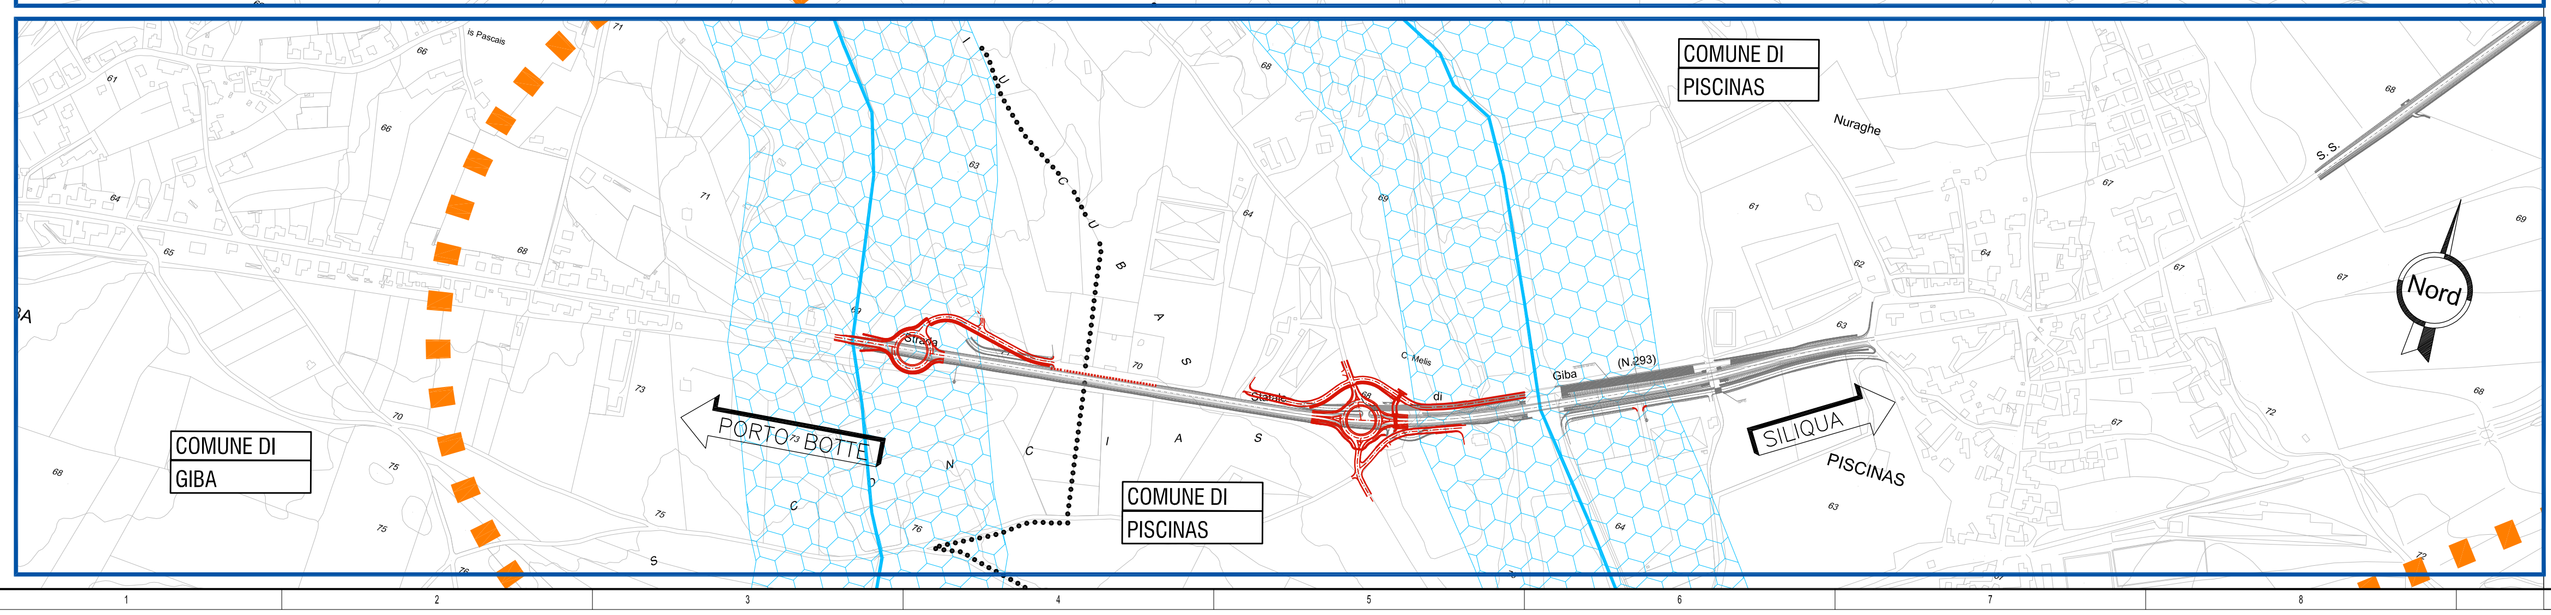

NOTE GENERALI

PIANTA CHIAVE

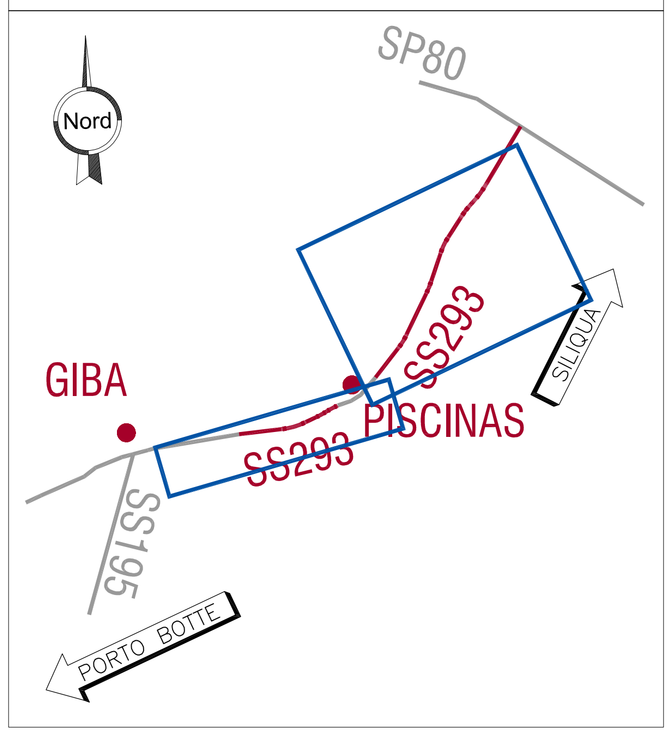

S.S. 293 - Progetto definitivo

S.S. 293 - Varianti CdS 2020

Confini comunali

Corridoio di interesse progettuale (buffer 500m)

VINCOLI PAESAGGISTICI

Vincolo Art. 142 comma 1, lett. c) del D. Lgs. 42/2004 Corsi d'acqua

Vincolo Art. 143 del D. Lgs. 42/2004 - Fascia costiera

Vincolo Art. 143 del D. Lgs. 42/2004 - Zone umide

Anas SpA

Direzione Progettazione e Realizzazione Lavori

PIANO SULCIS - S.S. 195 "SULCITANA" - INTERVENTI DI ADEGUAMENTO STRADA DI COLLEGAMENTO S. GIOVANNI SUERGIU-GIBA DAL KM 91+100 AL KM 94+600;
S.S. 293 "DI GIBA" - MESSA IN SICUREZZA STRADA GIBA-NUXIS DAL KM 60+100 AL KM 63+700 E DAL KM 64+200 AL KM 65+500

PROGETTO DEFINITIVO

IMPRESA ESECUTRICE:	II RESPONSABILE DEL PROCEDIMENTO:
Delta Lavori S.p.A.	Dott. Ing. Edoardo Antonio Quattrone Responsabile Tecnico Nuove Costruzioni Compartimento Territoriale Sardegna Area Compartimentale Cagliari Via Biasi, 27 09131 - CAGLIARI

PROGETTISTI:

POLITECNICA INGEGNERIA E ARCHITETTURA
Il Presidente del C.d.A.
Ing. Francesca Federzoni

Il Direttore Tecnico	Progettista responsabile dell' integrazione fra le varie prestazioni specialistiche. Progettazione classe e categoria V.02 Coordinatore Sicurezza in fase di progett.	Responsabile geologia	Progettazione strutture o parti di strutture in c.a., classe e categoria S.03	Progettazione fondazioni speciali, classe e categoria S.05
Ing. Francesco Frassineti	Ing. Marcello Mancone	Dott. Geol. Pietro Accolti Gil	Ing. Andrea Lucarelli	Ing. Fabio Camorani

ADDENDUM AL PD - ALLEGATO 16
TAVOLE DI CONFRONTO - ASPETTI PAESAGGISTICI
S.S. 293 - Carta dei vincoli

NOME FILE:	REVISIONE:	FORMATO:	SCALA:
CODICE ELABORATO	A	A0	varie

ALLEGATO ADDENDUM AL PD PER CdS - LUGLIO 2020