


LEGENDA

- 1 Allargamento dell'imboccatura portuale in termini di:
 - 1a Prolungamento e ottimizzazione planimetrica della Diga di Sopraffutto
 - 1b Allargamento del canale di accesso con incremento della larghezza all'imboccatura da 170 m a 210 m e contestuale approfondimento batimetrico da -10.00 m s.l.m. a -10.50 m s.l.m.
 - 2 Migliore sviluppo accessi lungo la diga di sottoffutto
 - 3 Variazione tracciato Sea Line nel tratto interferente con l'imboccatura portuale
 - 4 Ampliamento delle aree funzionali alle operazioni di imbarco/sbarco della zona dedicata ai traghetti
- Configurazione finale del Porto



AUTORITÀ DI SISTEMA PORTUALE DEL MAR TIRRENO CENTRO - SETTENTRIONALE
CIVITAVECCHIA

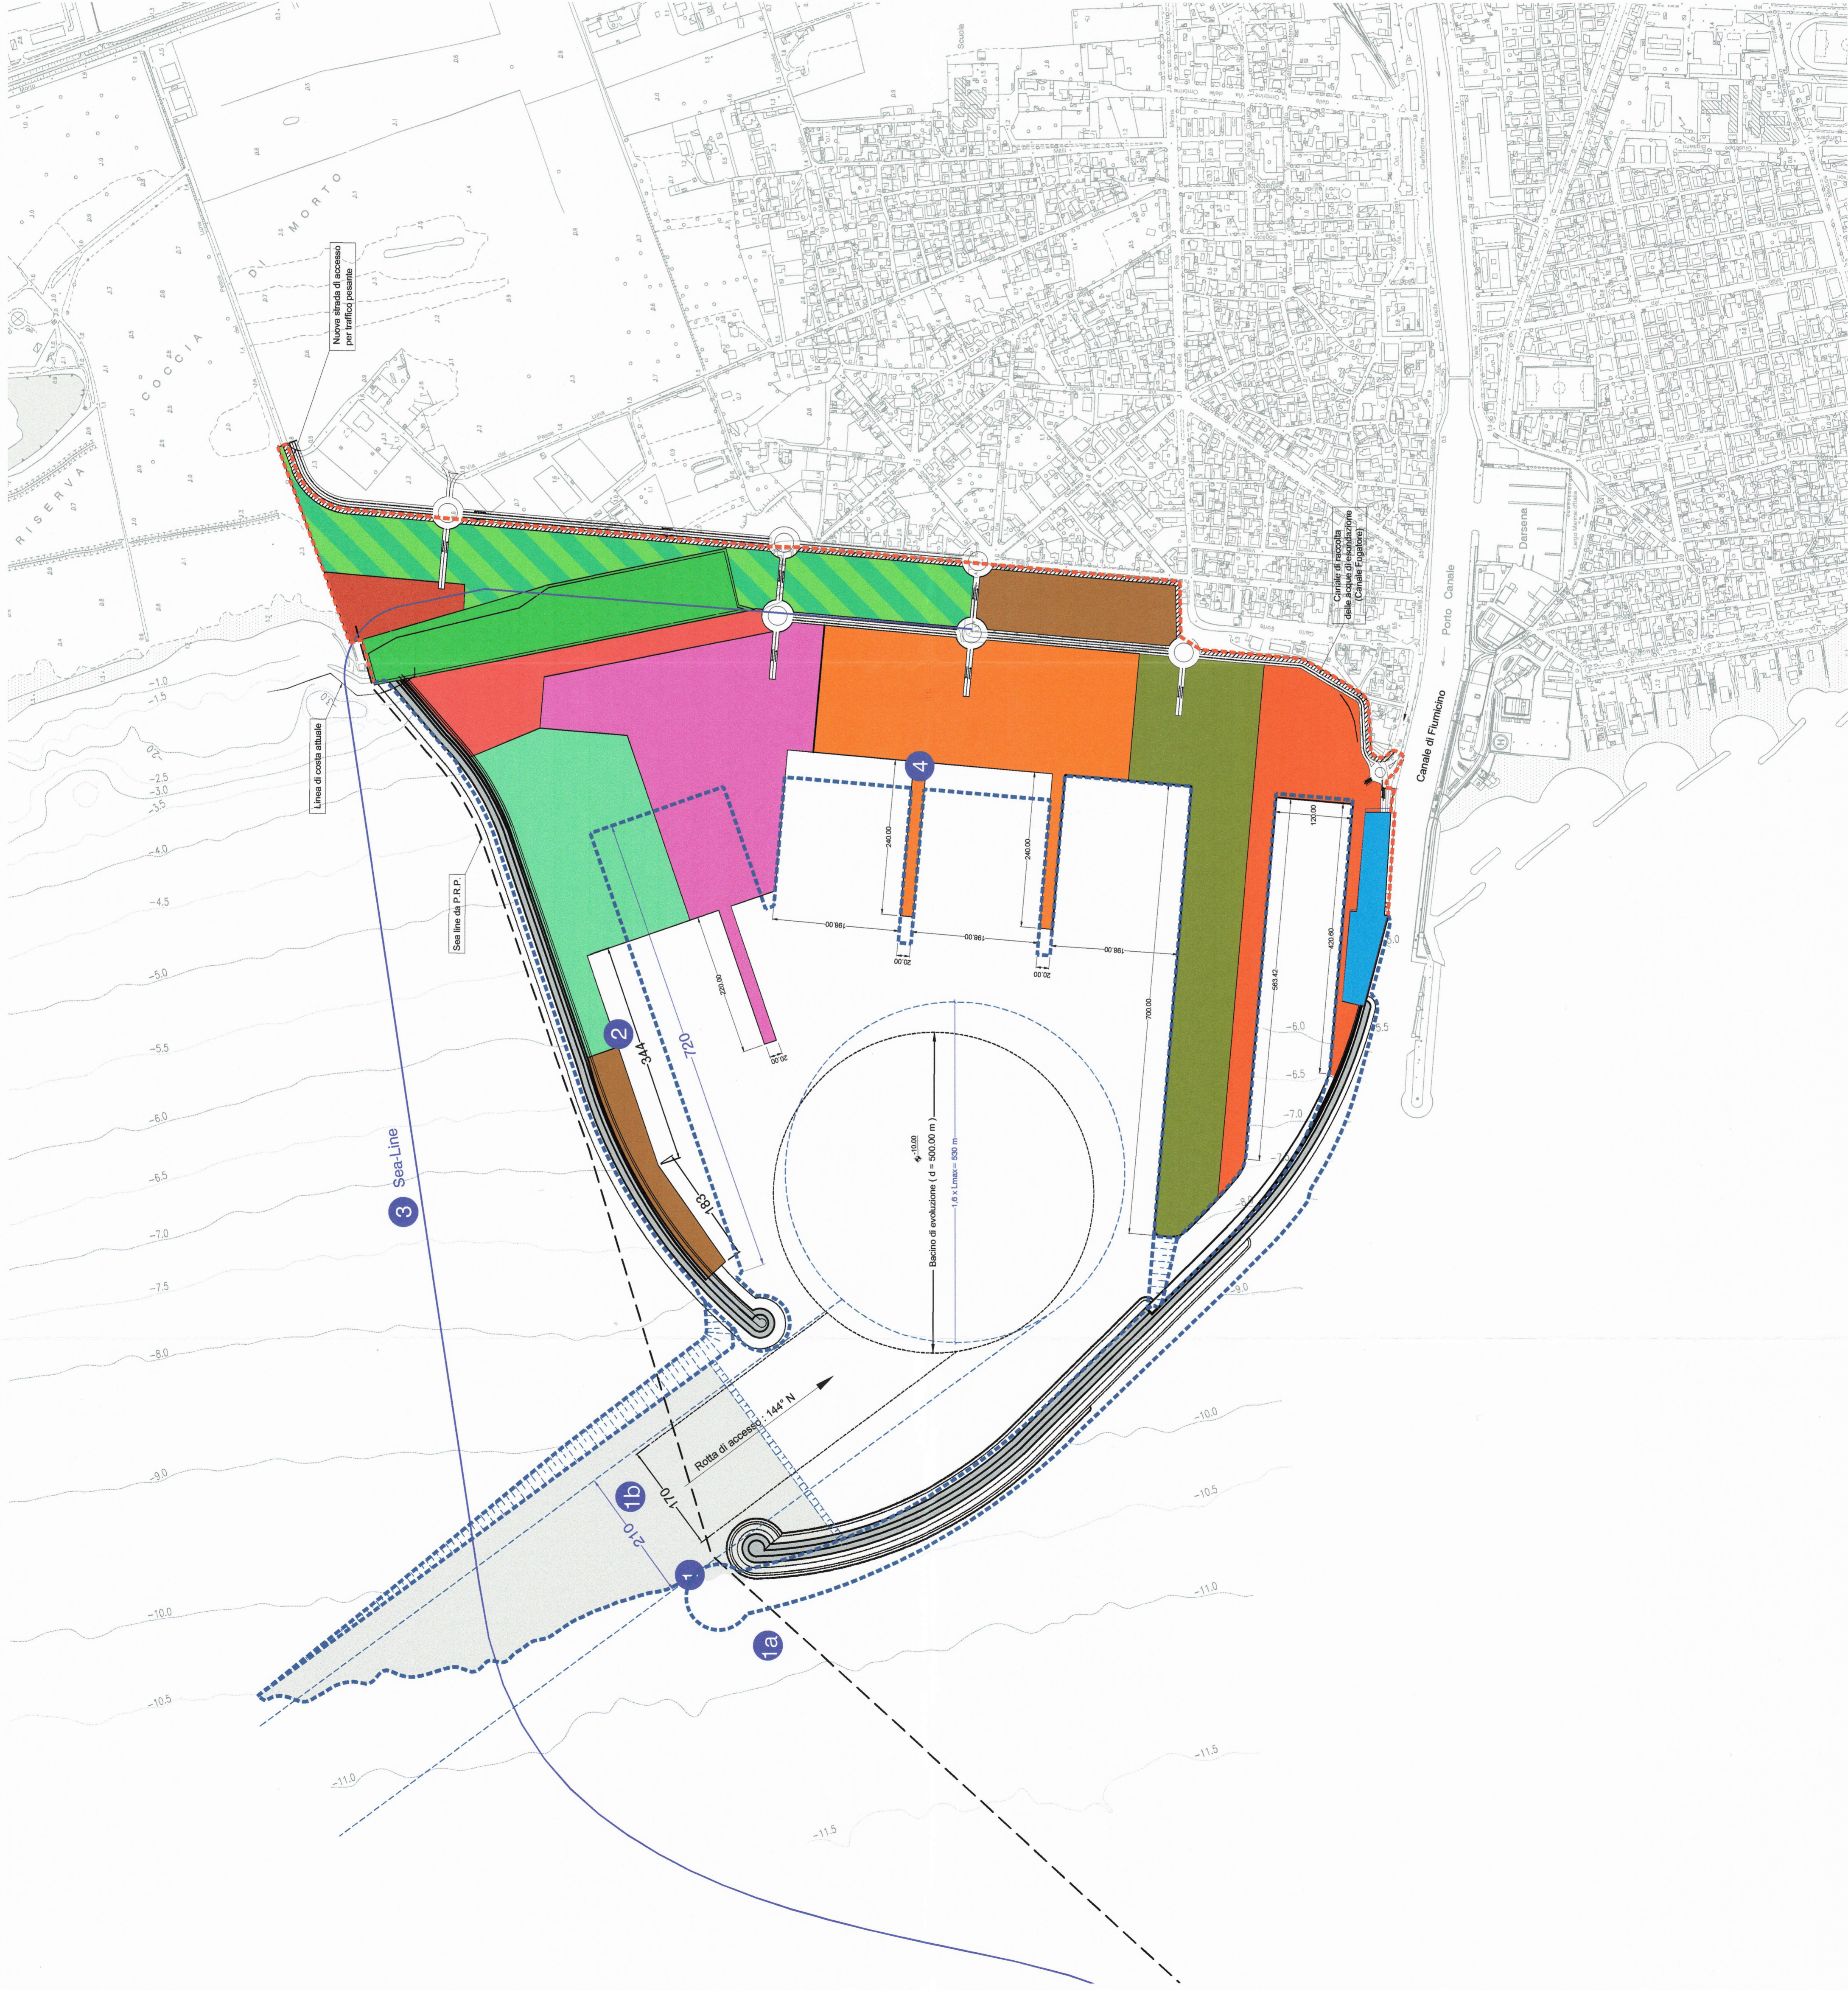

PIANO REGOLATORE DEL NUOVO PORTO COMMERCIALE DI FIUMICINO

PROPOSTA DI ADEGUAMENTO TECNICO FUNZIONALE
(ai sensi dell'art.5, comma 5 della L.n° 84 del 28/01/1994 e ss.mm.ii)

Comitatante
Il Presidente
Avv. Francesco Maria Di Majo
Il Segretario generale
Dott.ssa Roberta Maci
Il Responsabile del procedimento
Ing. Maurizio Marini
Il Coordinatore generale
Ing. Giuseppe Sottinas

Progettazione
ACQUA
TECNO
Ing. Renato Marconi
Ing. Renato Del Prete

Titolato elaborato
Ing. Giuseppe Sottinas



Elaborato
A.2202.12 | ATF | EG
EG 03
Scala
1:5000
Approvato

Planimetria con evidenziazione della proposta
confrontata con il PRP vigente

Data	Preparato	Controllato
Settembre 2017		
Revisione	Data	