

RACCOMANDATA A.R.

TERNA/P2019
0044934 - 24/06/2019

Spettabile

Green Flag S.r.l.

Via Milazzo, 17

40121 Bologna (BO)

e p.c. Spettabile

Innogy Italia S.p.a.

Viale Francesco Restelli 3/1

20124 Milano (MI)

Spettabile

Marco Polo Solar S.r.l.

Via Altinate, 120

35121 Padova (PD)

Spettabile

TS Energy 11 S.r.l.

Via Albricci, 7

20122, Milano (MI)

Oggetto: Codice Pratica: 201800357 – Comune di San Severo (FG). Trasmissione documentazione progettuale.

Richiesta di connessione alla Rete di Trasmissione Nazionale (RTN) per un impianto di generazione da fonte rinnovabile (eolico) da 60 MW.

Ci riferiamo:

- all'impianto in oggetto, la cui soluzione di connessione prevede il collegamento in antenna a 150 kV al futuro ampliamento della Stazione Elettrica a 380 kV della RTN denominata "San Severo";
- alla Vs. trasmissione del modello 4a bis per la richiesta della documentazione progettuale relativa alle opere per la connessione alla RTN;

per comunicarVi quanto segue.

Vi trasmettiamo in allegato una planimetria della nuova SE RTN 380/150 kV dalla quale potrete evincere l'ubicazione dello stallo a Voi assegnato.

Vi ricordiamo che, al fine di razionalizzare l'utilizzo delle infrastrutture di rete, sarà necessario condividere lo stallo in stazione con gli impianti codice pratica 201800173 della società Marco Polo Solar S.r.l., codice pratica 201800534 della società TS Energy 11 S.r.l., codice pratica 201800340 della società Innogy Italia S.p.a., e con ulteriori utenti della RTN.

Vi informiamo che la documentazione fornita in allegato, potrà essere da Voi utilizzata esclusivamente per gli interventi di cui in oggetto. Qualunque altro utilizzo della stessa documentazione potrà aver luogo solo previo specifico consenso di TERNA.

In particolare ricordiamo che il progetto delle opere di rete inviato, opportunamente adeguato dovrà divenire parte integrante del Vs. progetto di connessione.

Vi ricordiamo che ai fini autorizzativi nell'ambito del procedimento unico previsto dall'art. 12 del D.lgs. 387/03 è indispensabile che il proponente presenti alle Amministrazioni competenti la documentazione progettuale degli impianti di utente completa delle opere RTN benestariata da Terna.

Vi invitiamo quindi a trasmetterci, unitamente al modello 4b di cui al Codice di Rete debitamente compilato, la documentazione progettuale degli impianti di Utente per la connessione integrata con il progetto allegato alla presente.

Per il rilascio del benestare di competenza necessitiamo in particolare dei seguenti elaborati:

- 1) corografia (in scala opportuna) con l'indicazione della posizione della stazione MT/AT di utente rispetto alla Stazione RTN e del percorso del collegamento AT tra i suddetti impianti;
- 2) planimetria degli impianti di utente e di RTN;
- 3) sezione degli impianti di utente e di RTN (limitatamente allo stallo di competenza);
- 4) schema elettrico unifilare degli impianti di utente e di RTN (limitatamente allo stallo di competenza);
- 5) breve Relazione Tecnica relativa alle opere di utente per la connessione;
- 6) elenco (su Vs. carta intestata) degli elaborati costituenti il progetto di connessione composto tanto dagli elaborati di cui ai precedenti punti da 1 a 5 quanto dagli elaborati relativi agli impianti RTN allegati alla presente;

- 7) un documento attestante il raggiungimento di un accordo per la condivisione dello stallo assegnato; tale documento dovrà essere controfirmato da tutte le società interessate dalla condivisione del medesimo stallo.

L'intera documentazione progettuale definitiva sopraccitata dovrà essere trasmessa anche su supporto informatico, con l'elenco elaborati di cui al punto 6 come tabella che riporti in colonne separate norme, descrizione, revisione e data di emissione dell'elaborato progettuale.

Vi informiamo fin d'ora che non possiamo garantirVi circa le possibili interferenze dei Vs. impianti di utenza con opere di altri utenti in aree esterne alla stazione non sotto il ns. controllo.


Vi specifichiamo inoltre che la corretta progettazione e realizzazione delle opere di utente rimangono nella Vs. esclusiva responsabilità.

Con i migliori saluti.

aSSV
Az: SSD - PRI - CRT
Cc: DTCS - UPRICS
All: c.s.

Giacomo Donnini

A handwritten signature in blue ink, appearing to read "Giacomo Donnini", written over the printed name.

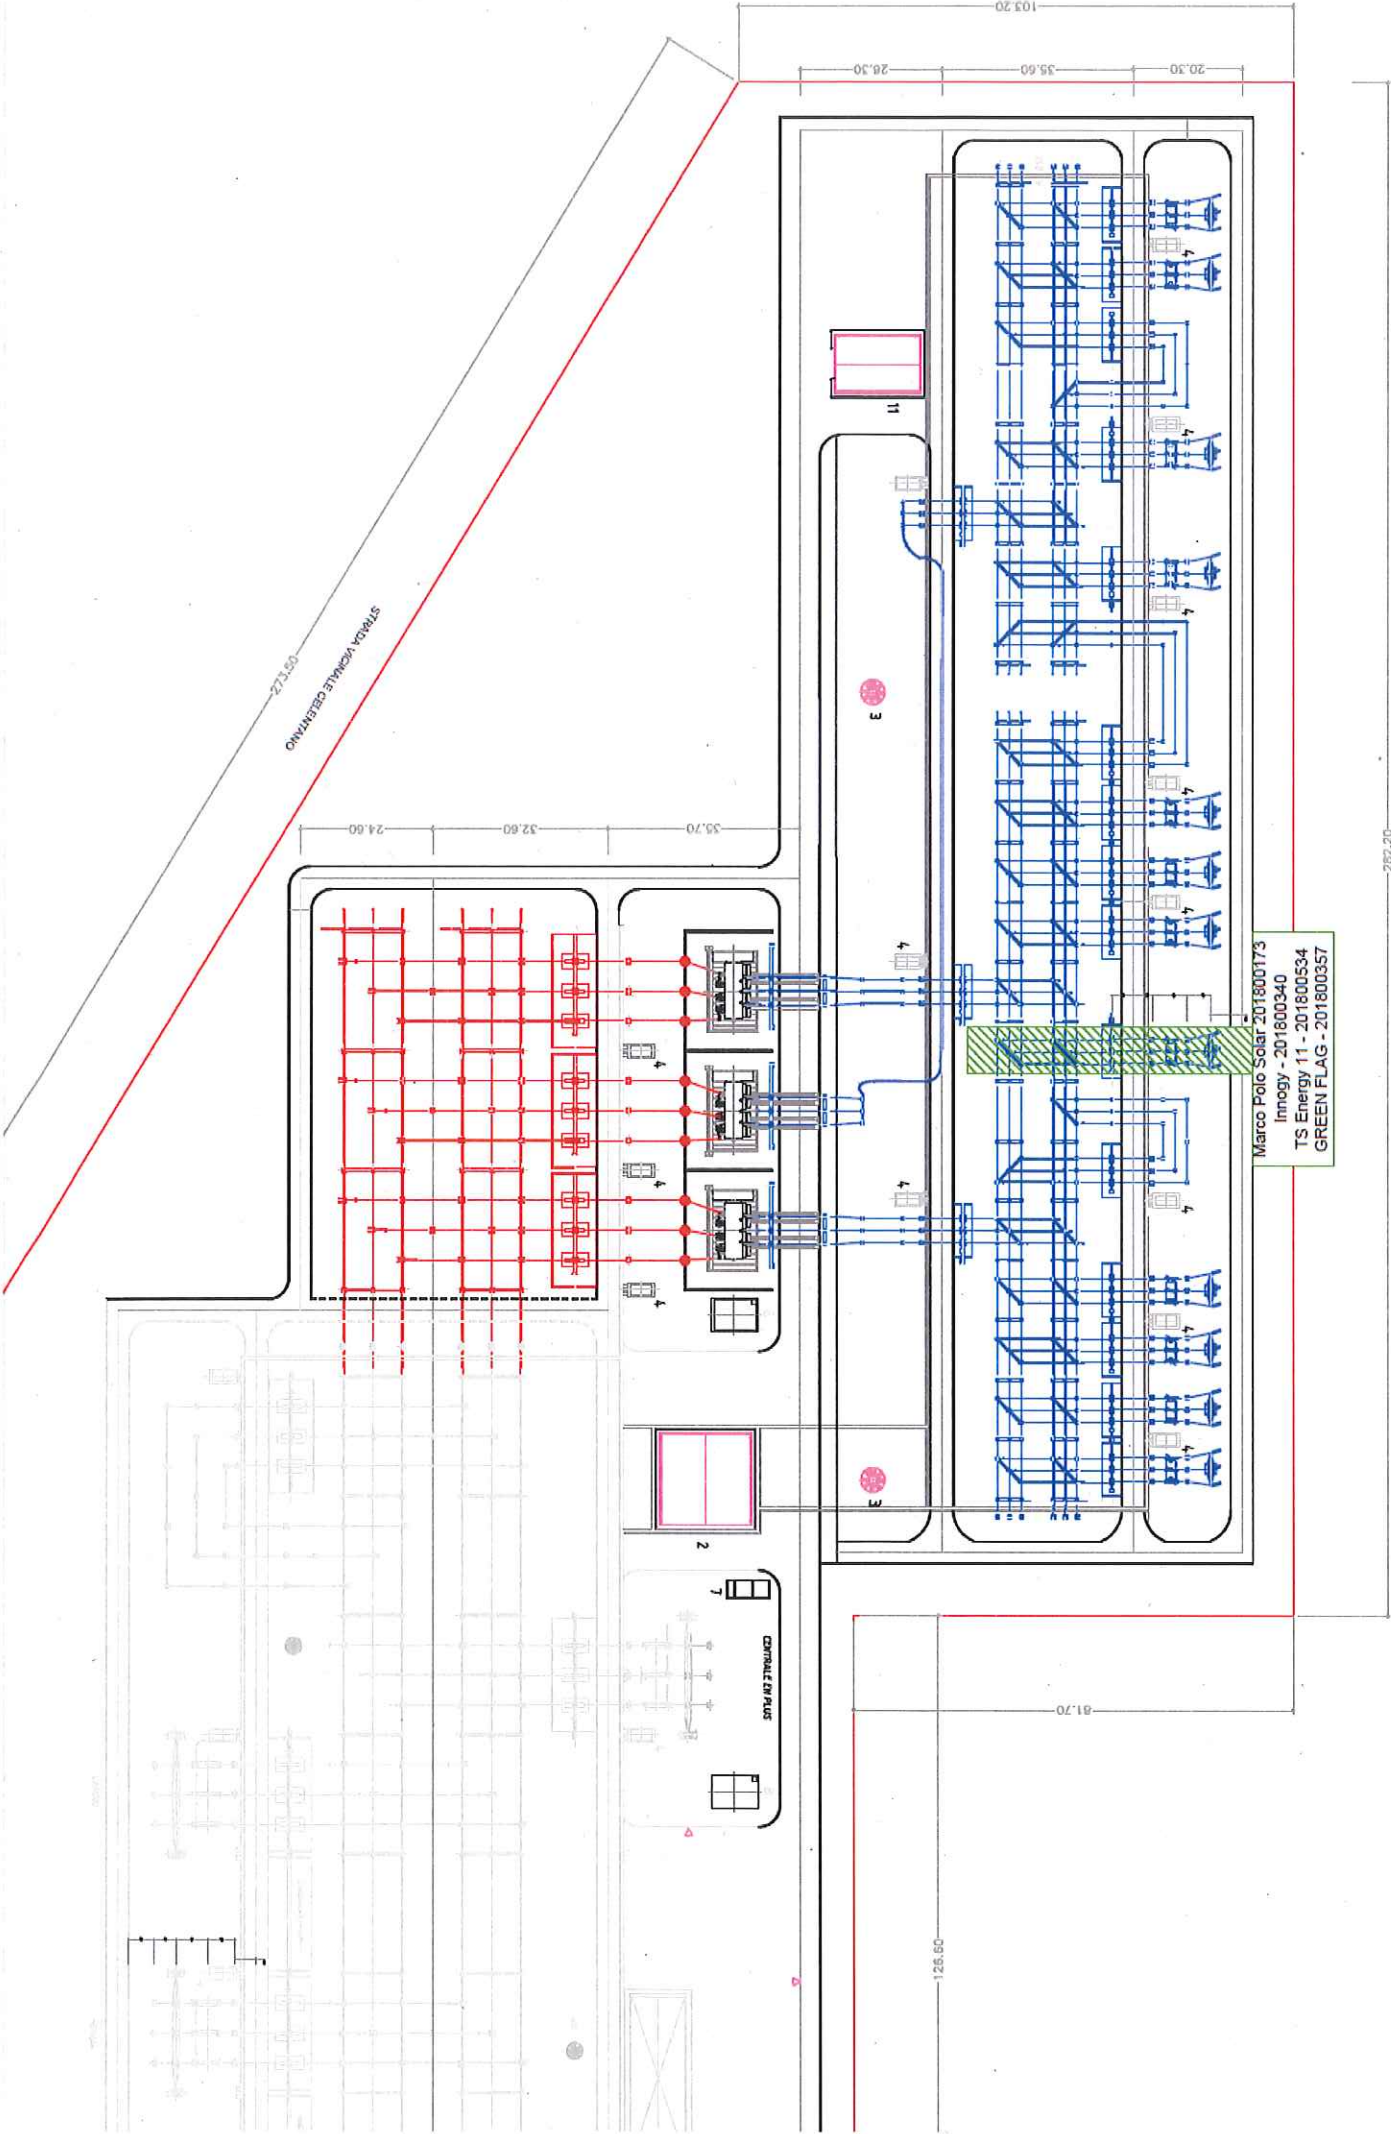

Marco Polo Solar 201800173
 TS Energy 11 - 201800534
 GREEN FLAG - 201800357