

COMMITTENTE:



DIREZIONE LAVORI:



APPALTATORE:



PROGETTAZIONE:

PROGETTISTA:

DIRETTORE DELLA PROGETTAZIONE

RAGGRUPPAMENTO TEMPORANEO PROGETTISTI

Prof. Ing. Andrea Del Grosso

Ing. Piergiorgio GRASSO

Responsabile integrazione fra le varie prestazioni specialistiche



PROGETTO ESECUTIVO

ITINERARIO NAPOLI – BARI RADDOPPIO TRATTA CANCELLO-BENEVENTO II LOTTO FUNZIONALE FRASSO TELESINO – VITULANO 1° LOTTO FUNZIONALE FRASSO TELESINO – TELESE

Relazione Tecnica Perizia Differenziale. Variante NV07 Ordinanza 36

NV07 – Spostamento della strada di emergenza al km 23+243

<p>APPALTATORE IMPRESA PIZZAROTTI & C. S.p.A. Dott. Ing. <i>Sabino Del Balzo</i> IL DIRETTORE TECNICO Ing. Sabino DEL BALZO 28/09/2020</p>	<p>SCALA: <div style="border: 1px solid black; width: 100px; height: 30px; text-align: center; margin-top: 10px;">-</div></p>
--	--

COMMESSA LOTTO FASE ENTE TIPO DOC. OPERA/DISCIPLINA PROGR. REV.

I F 2 6 1 2 E Z Z E P M D 0 0 0 0 0 4 5 C

Rev.	Descrizione	Redatto	Data	Verificato	Data	Approvato	Data	Autorizzato Data
A	Emissione	A. Parisi	24/02/2020	A. Bado	24/02/2020	P. Grasso	24/02/2020	Prof. Ing. Andrea Del Grosso
B	Revisione a seguito istruttoria ITF	A. Parisi	23/06/2020	A. Bado	23/06/2020	P. Grasso	23/06/2020	 28/09/2020
C	Revisione a seguito istruttoria ITF	A. Parisi	28/09/2020	A. Bado	28/09/2020	P. Grasso	28/09/2020	

File: IF26.1.2.E.ZZ.EP.MD.00.0.0.045.B.doc

n. Elab.:

Indice

1	PREMESSA	3
2	ELABORATI DI RIFERIMENTO	3
3	OPERE PREVISTE NEL PD	3
4	OPERE PREVISTE NEL PE	4
5	IMPORTO DI PERIZIA	5

1 PREMESSA


Nella presente relazione vengono descritte le modifiche apportate al Progetto Definitivo posto a base di gara (in seguito PD) a seguito a quanto previsto dall'Ordinanza 36 in sede di progettazione esecutiva (PE).

2 ELABORATI DI RIFERIMENTO

Alleato 1 all'Ordinanza 36 – Allegato 43 alla Convenzione. prescrizione n. 56, Comune di Telese n. 17.

3 OPERE PREVISTE NEL PD


Il PD prevedeva un collegamento stradale tra l'area di sicurezza FA03 al km 23+246 e la strada pubblica via S. Giovanni.

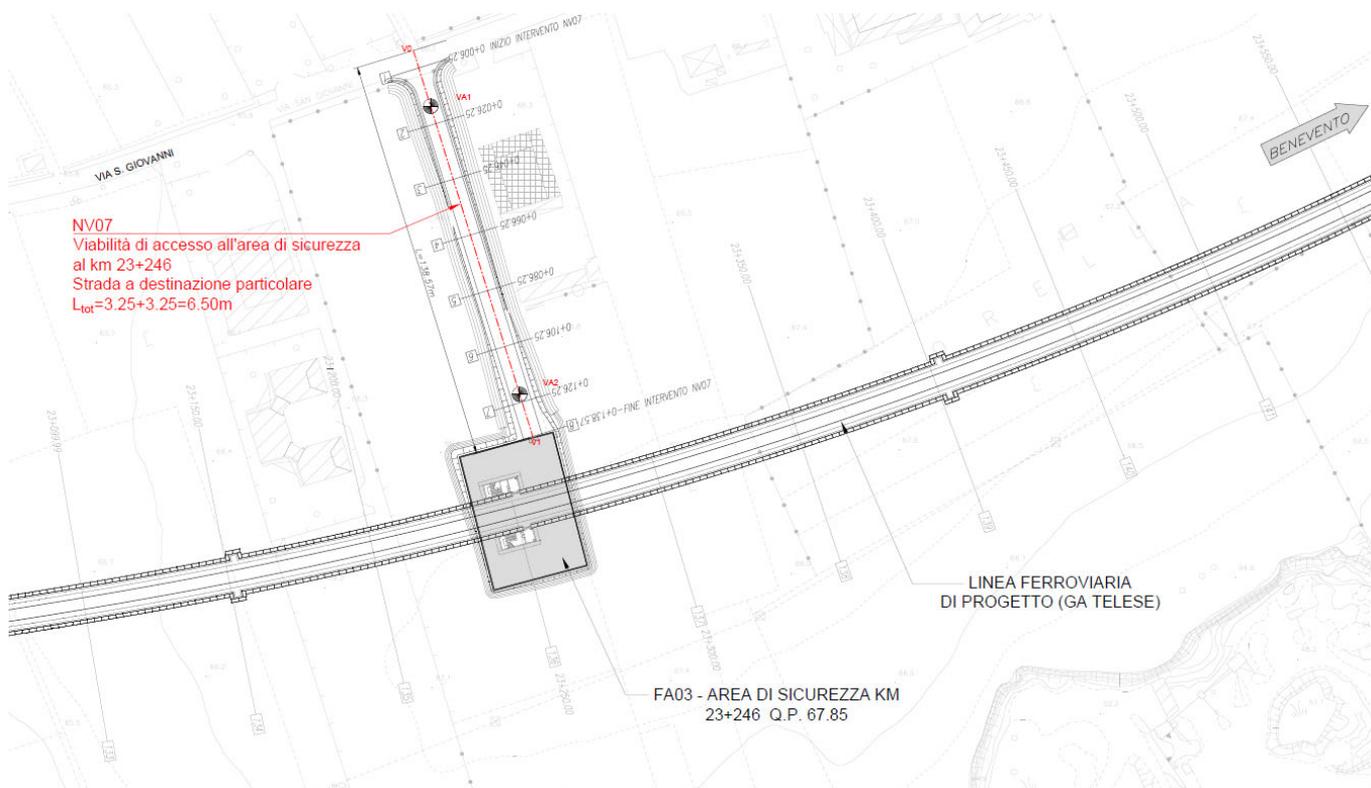

NV07 – STRADA DI EMERGENZA AREA SICUREZZA FA03 AL KM 23+243

4 OPERE PREVISTE NEL PE


L'Ordinanza 36, prescrizione n. 56 (Comune di Telese n. 17) ha prescritto di spostare il collegamento sull'estradosso della galleria con accesso da via Vallo Rotondo:

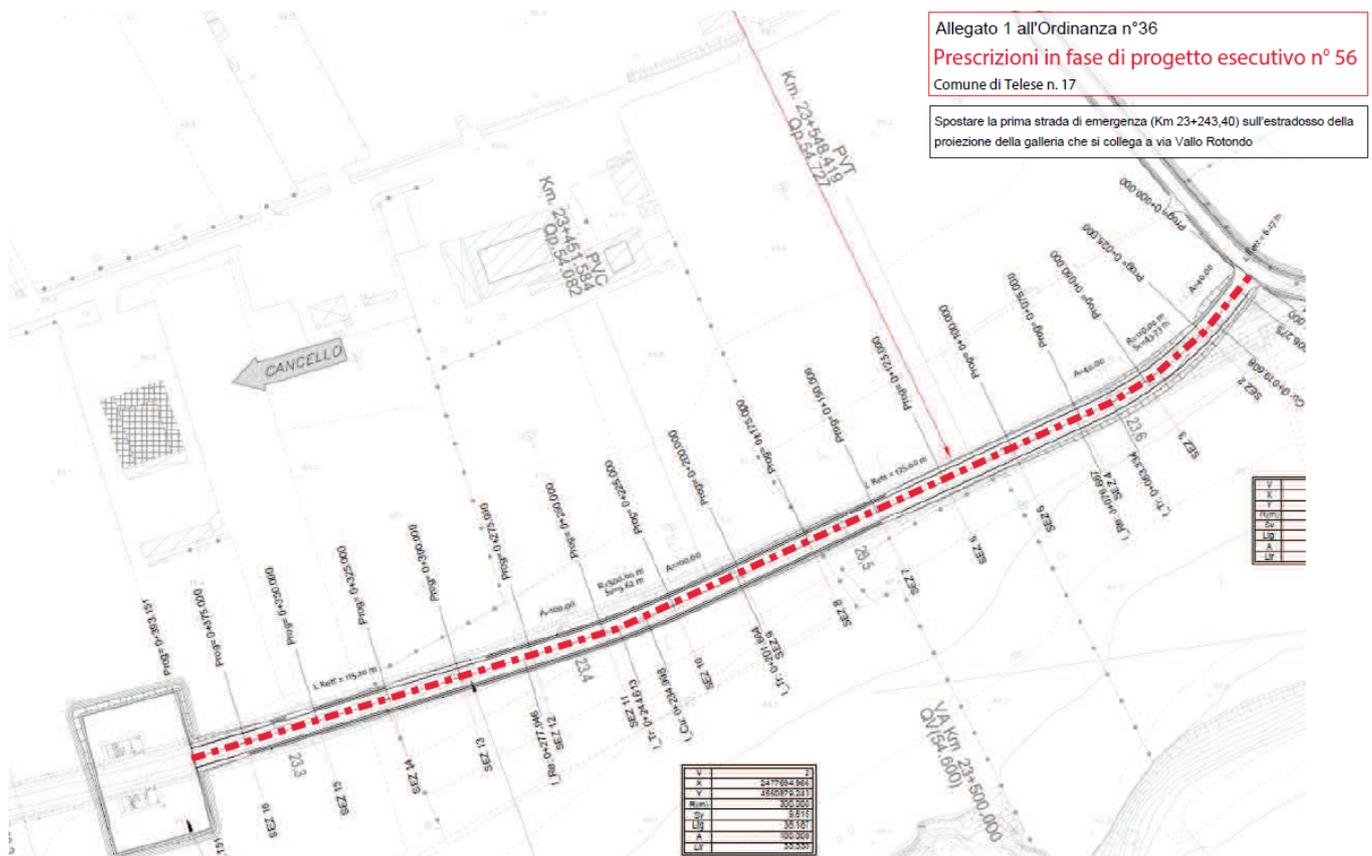

NV06A –STRALCIO ORDINANZA 36 NV07

Il nuovo collegamento avrà la stessa sezione tipo con larghezza della piattaforma di 5.50 m (due corsie da 2.75 m) e sarà sviluppato sull'area di sedime della galleria GA02 fino all'intersezione con via Vallo Rotondo.


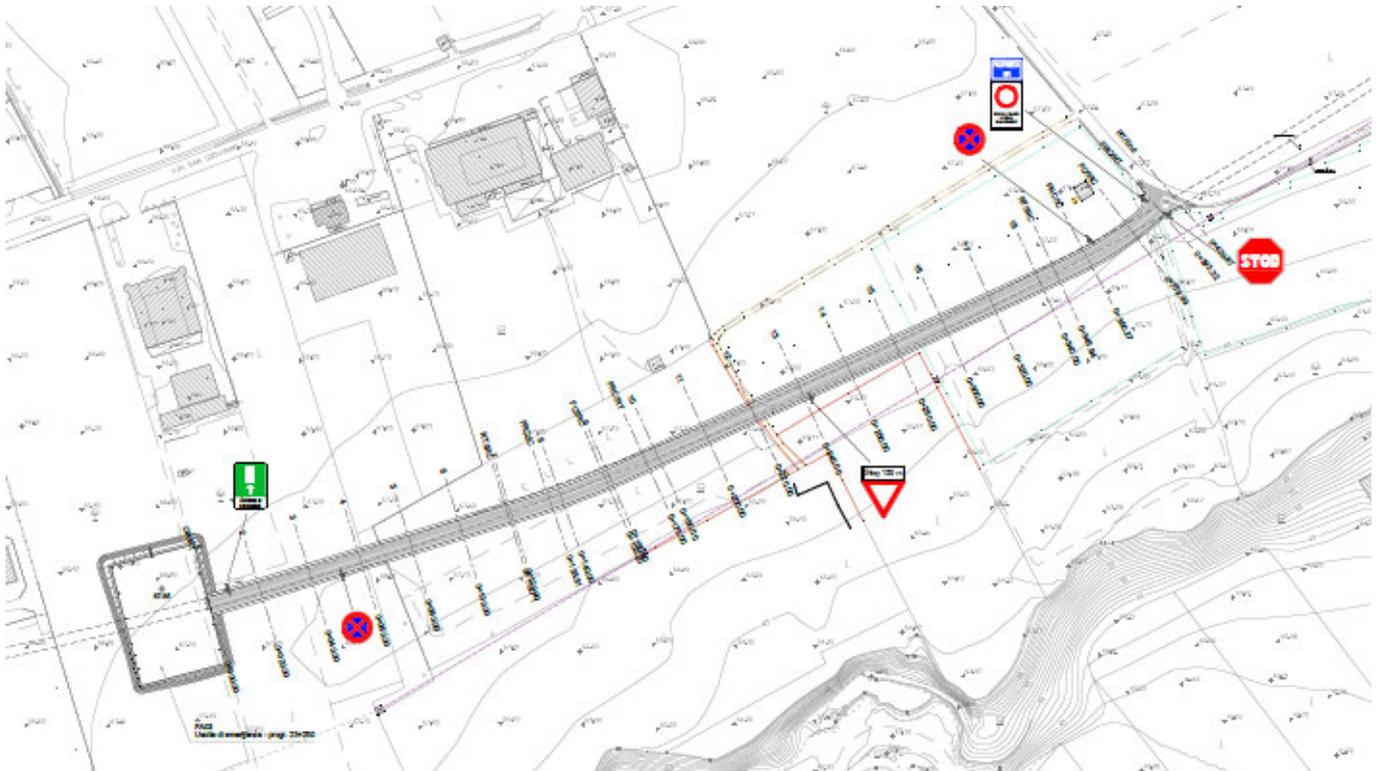

STRALCIO DEL PE NV07

5 IMPORTO DI PERIZIA

L'importo differenziale (tra PEV e PD) della presente perizia è il seguente:

Importo PD	Importo PEV	DIFFERENZA IMPORTI
64.778,93	€ 115.318,42	€ -50.539,49