

COMMITTENTE:



DIREZIONE LAVORI:



APPALTATORE:



PROGETTAZIONE:	PROGETTISTA:	DIRETTORE DELLA PROGETTAZIONE
RAGGRUPPAMENTO TEMPORANEO PROGETTISTI	Prof. Ing. Andrea Del Grosso	Ing. Piergiorgio GRASSO
		Responsabile integrazione fra le varie prestazioni specialistiche

PROGETTO ESECUTIVO

ITINERARIO NAPOLI – BARI RADDOPPIO TRATTA CANCELLO-BENEVENTO II LOTTO FUNZIONALE FRASSO TELESINO – VITULANO 1° LOTTO FUNZIONALE FRASSO TELESINO – TELESE

Relazione Tecnica Perizia Differenziale. Variante NV08 Ordinanza 36

NV08 – Spostamento della strada di emergenza al km 24+188

APPALTATORE IMPRESA PIZZAROTTI & C. S.p.A. Dott. Ing. Sabino Del Balzo IL DIRETTORE TECNICO Ing. Sabino DEL BALZO 28/09/2020	SCALA:
	-

COMMESSA LOTTO FASE ENTE TIPO DOC. OPERA/DISCIPLINA PROGR. REV.

I	F	2	6	1	2	E	Z	Z	E	P	M	D	0	0	0	0	0	4	7	B
---	---	---	---	---	---	---	---	---	---	---	---	---	---	---	---	---	---	---	---	---

Rev.	Descrizione	Redatto	Data	Verificato	Data	Approvato	Data	Autorizzato Data
A	Emissione	A. Parisi	24/02/2020	A. Bado	24/02/2020	P. Grasso	24/02/2020	Prof. Ing. Andrea Del Grosso
B	Revisione a seguito istruttoria ITF	A. Parisi	23/06/2020	A. Bado	23/06/2020	P. Grasso	23/06/2020	 28/09/2020
C	Revisione a seguito istruttoria ITF	A. Parisi	28/09/2020	A. Bado	28/09/2020	P. Grasso	28/09/2020	

File: IF26.1.2.E.ZZ.EP.MD.00.0.0.047.C.doc

n. Elab.:

Indice

1	PREMESSA	3
2	ELABORATI DI RIFERIMENTO	3
3	OPERE PREVISTE NEL PD	3
4	OPERE PREVISTE NEL PE	4
5	IMPORTO DI PERIZIA	5

1 PREMESSA


Nella presente relazione vengono descritte le modifiche apportate al Progetto Definitivo posto a base di gara (in seguito PD) a seguito a quanto previsto dall'Ordinanza 36 in sede di progettazione esecutiva (PE).

2 ELABORATI DI RIFERIMENTO

Alleato 1 all'Ordinanza 36 – Allegato 43 alla Convenzione. prescrizione n. 57, Comune di Telese n. 18.

3 OPERE PREVISTE NEL PD


Il PD prevedeva il collegamento dell'area di sicurezza FA04 al km 24+200 con via San Giovanni.

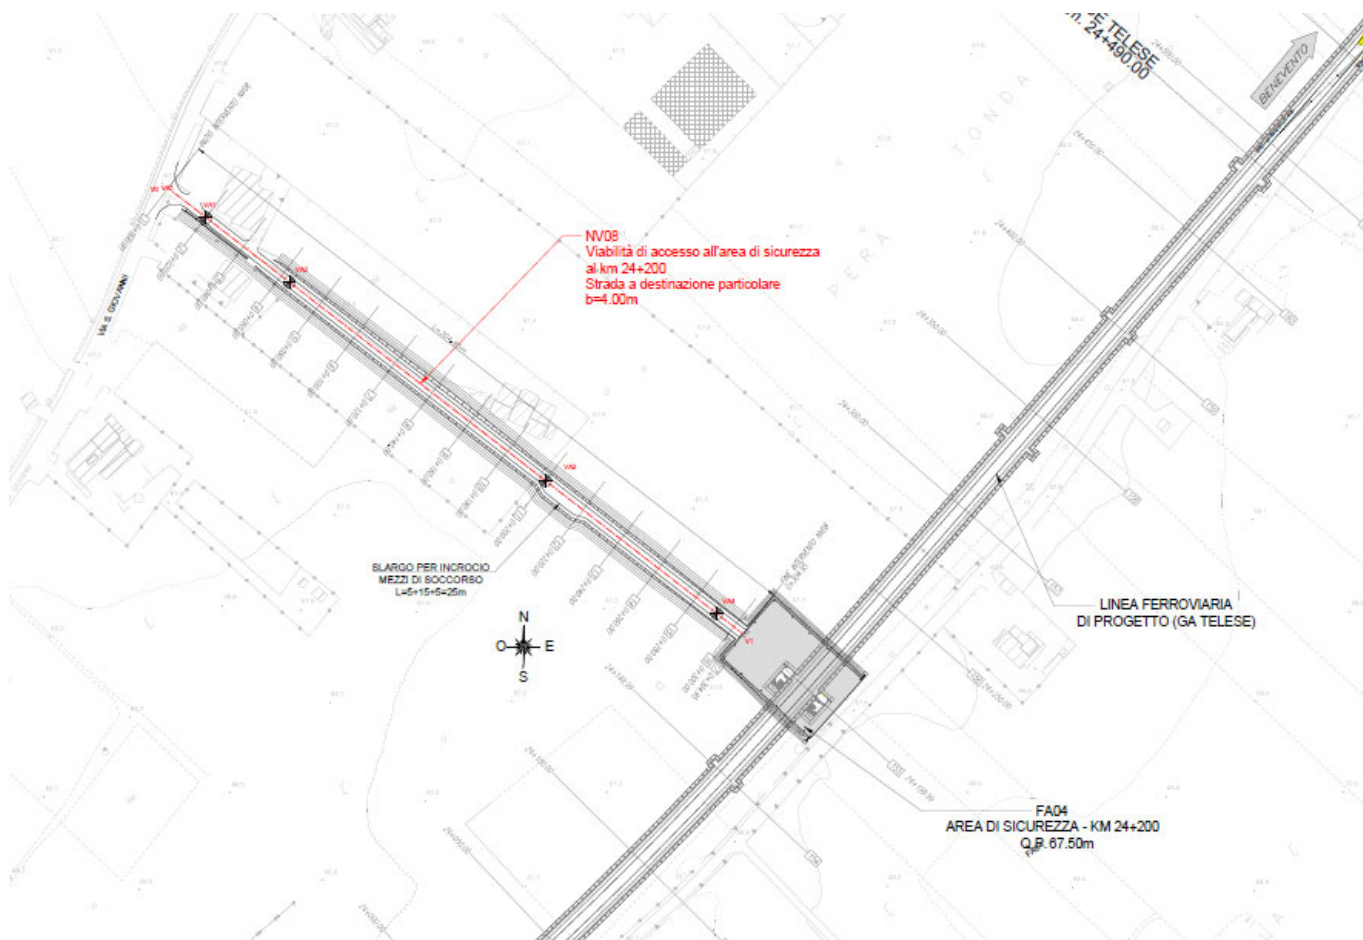

NV08 – STRADA DI EMERGENZA AREA SICUREZZA FA04 AL KM 24+200

4 OPERE PREVISTE NEL PE

L'Ordinanza 36, prescrizione n. 57 (Comune di Telese n. 18), ha prescritto di spostare la strada di emergenza da via S. Giovanni (km 24+188.60) a via Vallo Rotondo sullo stesso km 24+188.60:

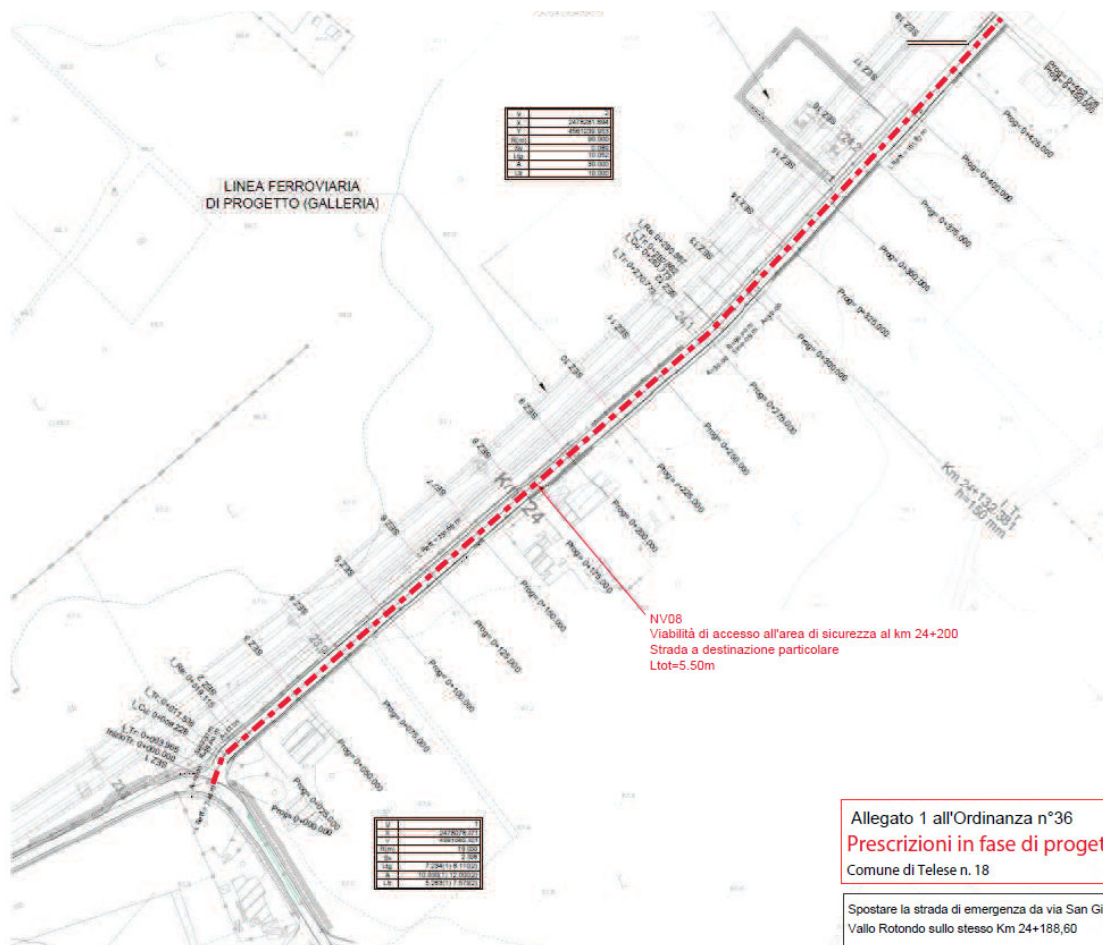

NV06A – STRALCIO ORDINANZA 36 NV08

