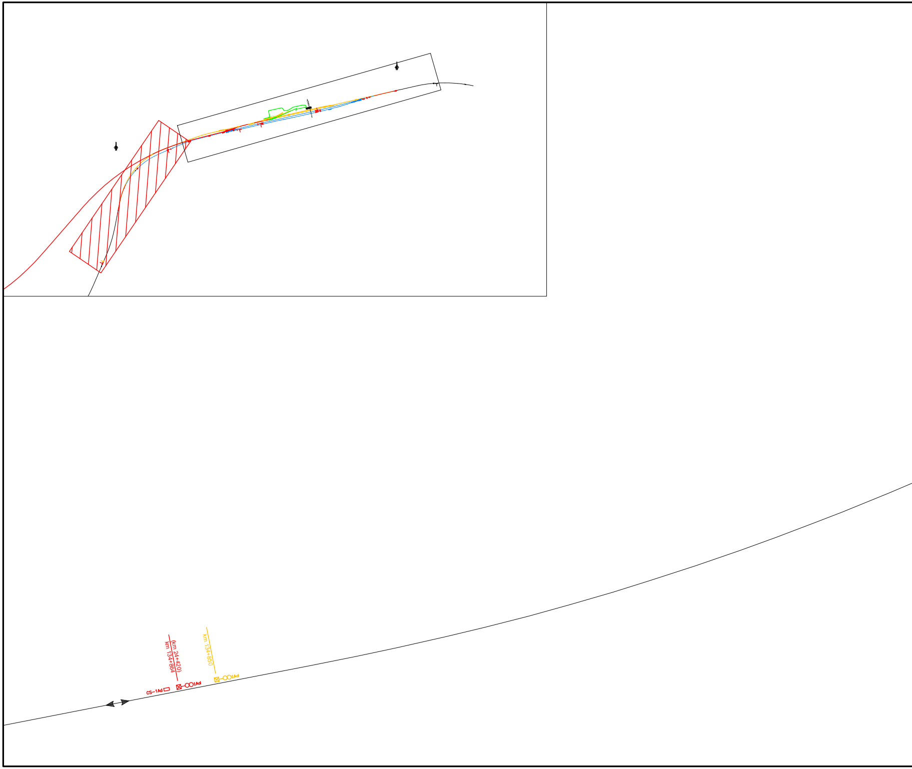
(km 24+420)
km 134+864
km 134+850
CS-1Ad
1Ad
1Ad

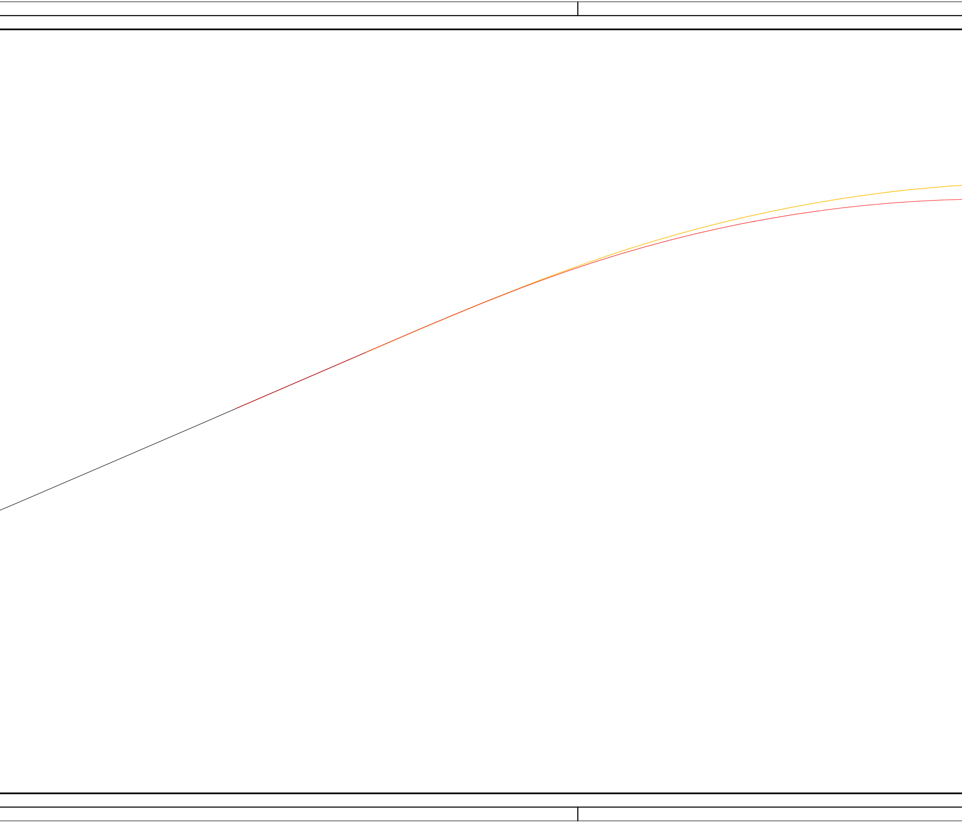

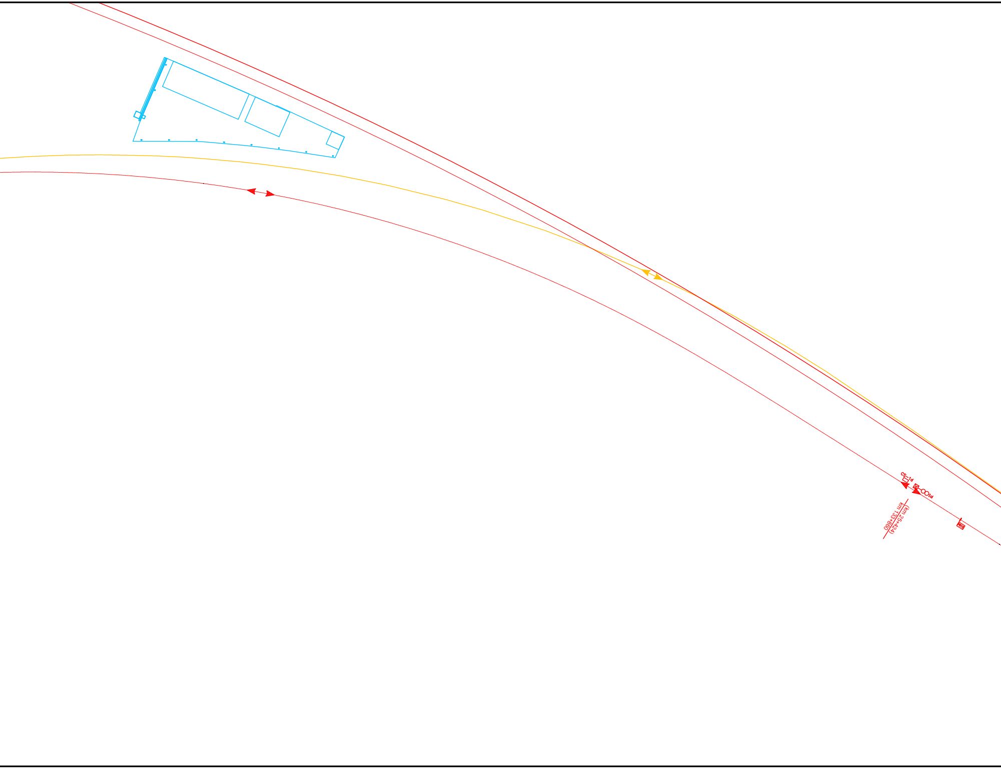

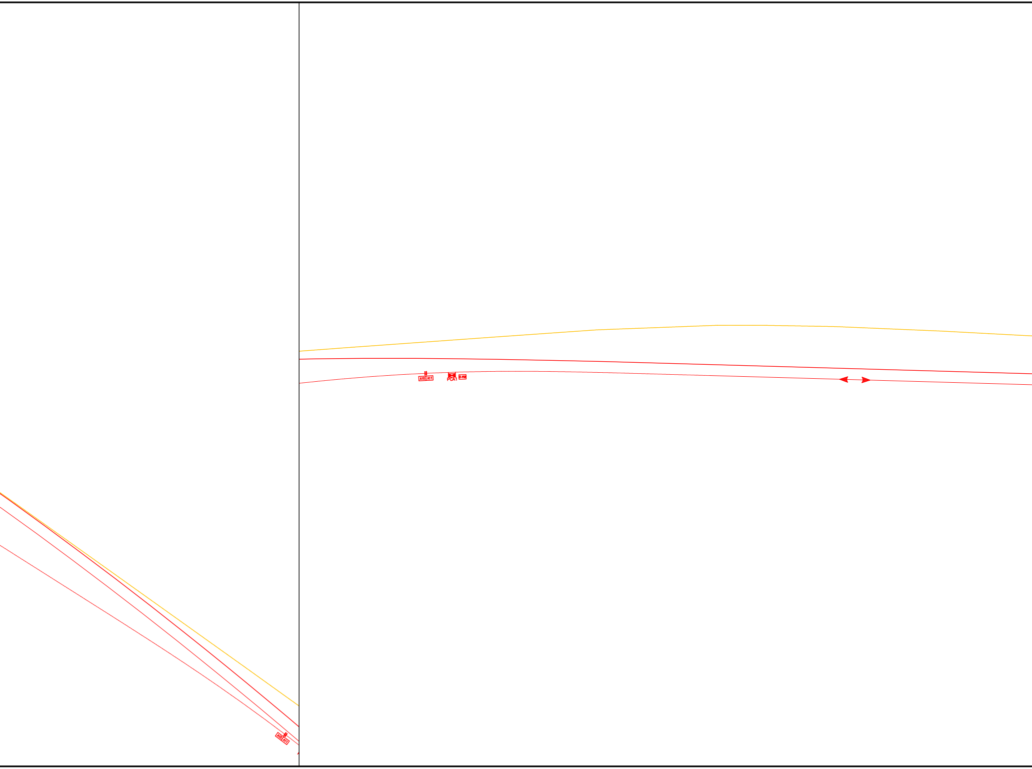
A10
A11
PCA1
A10
A11

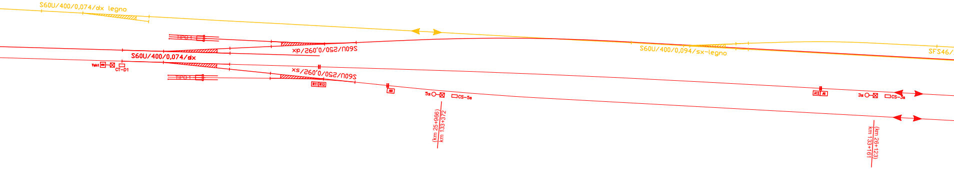
S60U/400/0,074/dx legno
TIPO 1
S60U/400/0,074/dx
S60U/250/0,092/dx
Teh1
CT-D1
TIPO 1
S60U/250/0,092/sx
R11
R12
A11
5s
CS-5s
(km 25+966)
km 133+372
S60U/400/0,094/sx-legno
SFS46/
A12
A11
3s
CS-3s
(km 26+123)
km 133+161

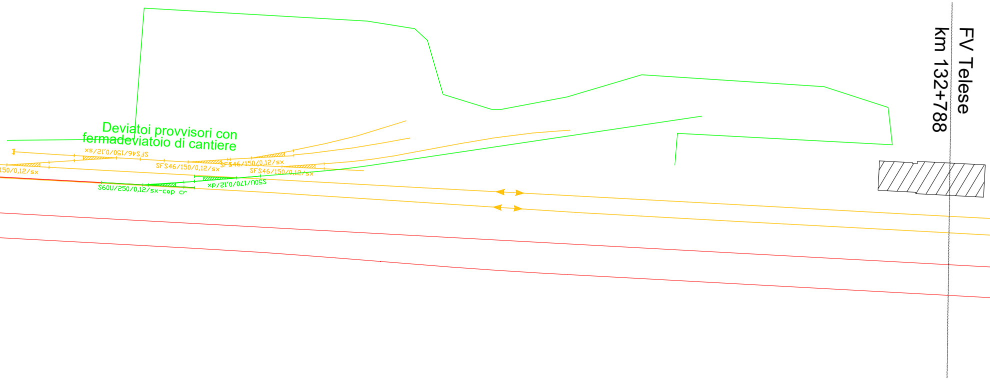
Deviatoi provvisori con fermadeviatoio di cantiere
SFS46/150/0,12/sx
150/0,12/sx
SFS46/150/0,12/sx
SFS46/150/0,12/sx
SFS46/150/0,12/sx
S60U/250/0,12/sx-cap cr
S50U/170/0,12/dx
FV Telese
km 132+788

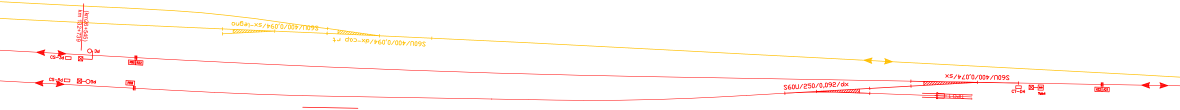
(km26+545)
km 132+739
S60U/400/0,094/sx-legno
S60U/400/0,094/dx-cap rt
3d
CS-3d
PRI
R22
CS-5d
5d
PRII
S60U/250/0,092/dx
S60U/400/0,074/sx
TIPO 1
CT-D4
Tcb4
A22
A21

LEGENDA PROGETTO ESECUTIVO

🟨 ELIMINATO IN QUESTA FASE

🟥 AGGIUNTO IN QUESTA FASE

⬛ ESISTENTE

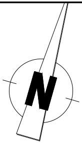

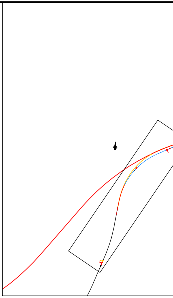

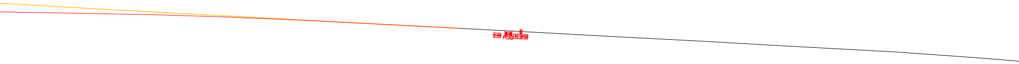
PCA2
R21
RP20

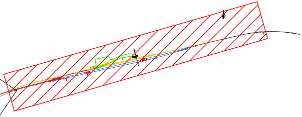

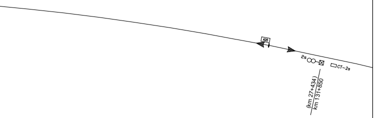
A20
2s
CT−2s
(km 27+434)
km 131+850

COMMITTENTE:

RFI RETE FERROVIARIA ITALIANA
GRUPPO FERROVIE DELLO STATO ITALIANE

DIREZIONE LAVORI:

ITALFERR
GRUPPO FERROVIE DELLO STATO ITALIANE

APPALTATORE:

PIZZAROTTI FONDATA NEL 1910 · Ghella · ITINERA · SALCEF CONSTRUCTION · EdS INFRASTRUTTURE Engineering & Construction

PROGETTAZIONE:	PROGETTISTA:	DIRETTORE DELLA PROGETTAZIONE:
RAGGRUPPAMENTO TEMPORANEO PROGETTISTI GEODATA ENGINEERING · INTEGRA · RINA		Ing. PIERGIORGIO GRASSO Responsabile integrazione fra le varie prestazioni specialistiche Dott. Ing. Piergiorgio GRASSO n. 3622

PROGETTO ESECUTIVO

ITINERARIO NAPOLI-BARI
RADDOPPIO TRATTA CANCELLO – BENEVENTO
II LOTTO FUNZIONALE FRASSO TELESINO – VITULANO
1° LOTTO FUNZIONALE FRASSO TELESINO – TELESE

Planimetria Attrezzata stazione Telese - FASE 2

APPALTATORE
IMPRESA PIZZAROTTI & C. S.p.A.
Dott. Ing. Sabino Del Balzo
RTI
IL DIRETTORE TECNICO
Ing. S. Del Balzo
23/06/2020

SCALA:
1:1.000

COMMESSA	LOTTO	FASE	ENTE	TIPO DOC.	OPERA/DISCIPLINA	PROGR.	REV.
I F 2 6	1 2	E	Z Z	P 7	I S 0 0 0 3	0 0 1	A

Rev.	Descrizione	Redatto	Data	Verificato	Data	Approvato	Data	Autorizzato Data
A	Emissione ex tav. IF2612EZZPXIS0003020	Matteo Dugini	23/06/2020	Giacomo Marchi	23/06/2020	Ing.Piergiorgio Grasso	23/06/2020	Ing. Natale Lanza NATALE LANZA INGEGNERE N° A-865 23/06/2020

File: IF26.12.E.ZZ.P7.IS0003.001.A.dwg | n. Elab.: