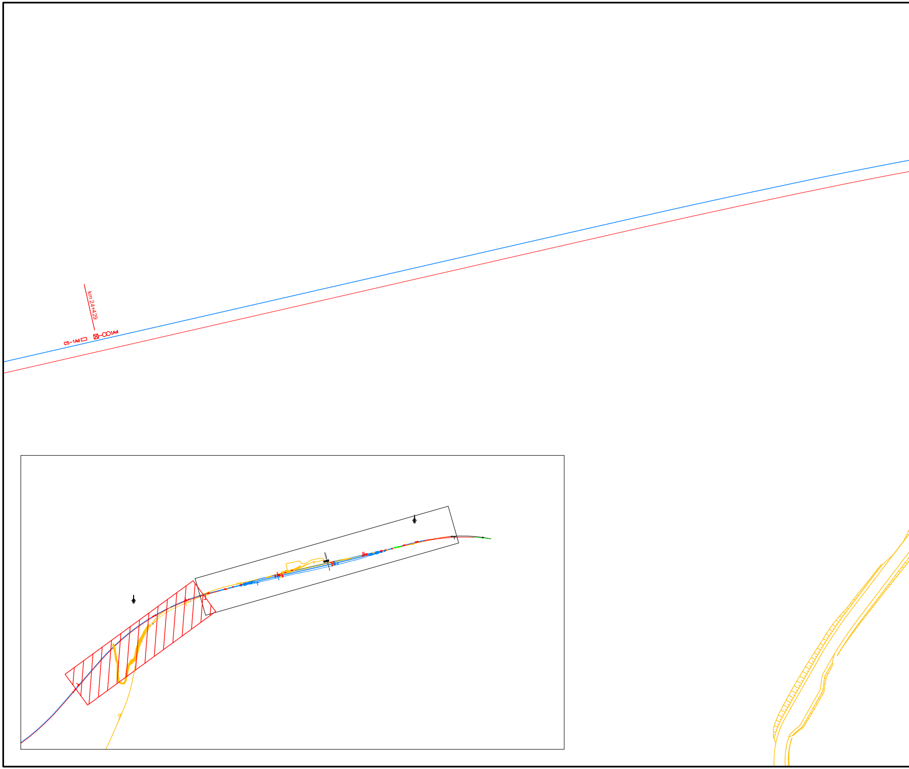
km 24+429
CS-1Ad
1Ad

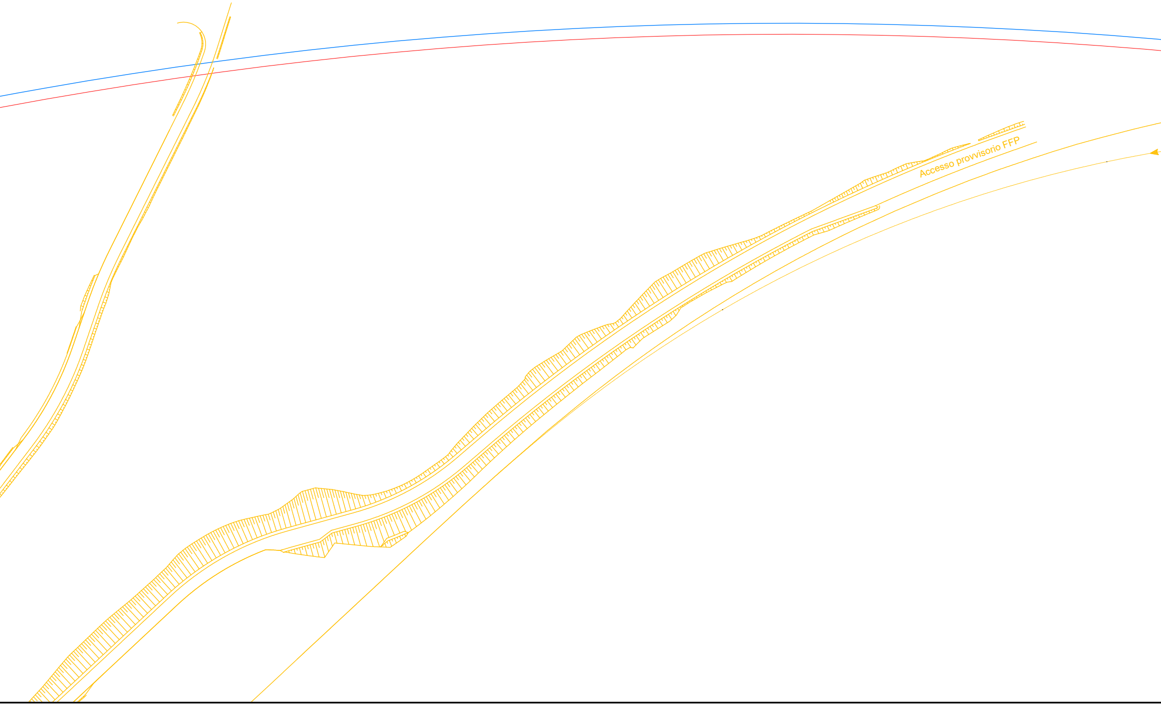
Accesso provvisorio FFP

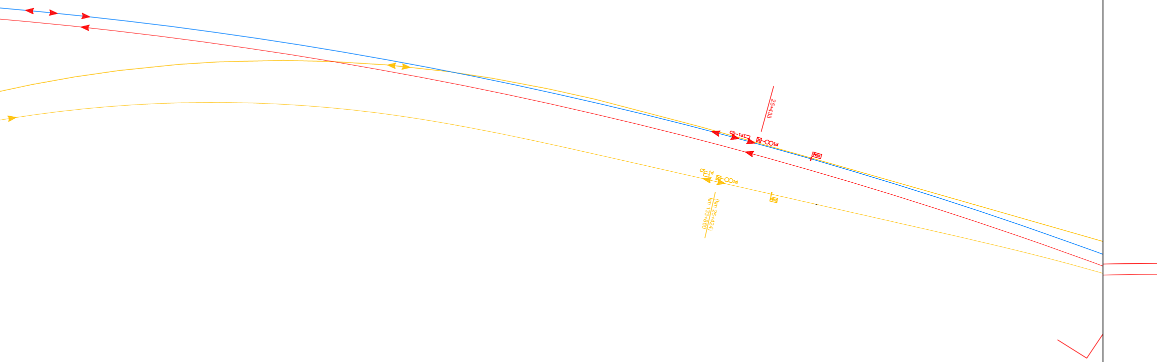
25+433
CS-1d
1d
PR10
CS-1d
1d
PR10
(km 25+424)
km 133+860

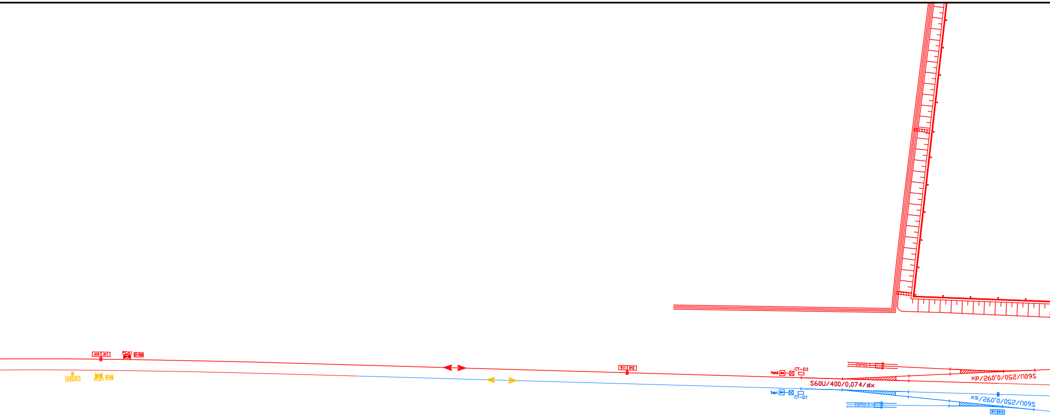
A10 A11
PCA1
A10 A11
PCA1
R11 R12
Teh3
CT-D3
S60U/400/0,074/dx
Teh1
CT-D1
UPO 1
UPO 1
S60U/250/0,092/dx
S60U/250/0,092/sx
R11 R12

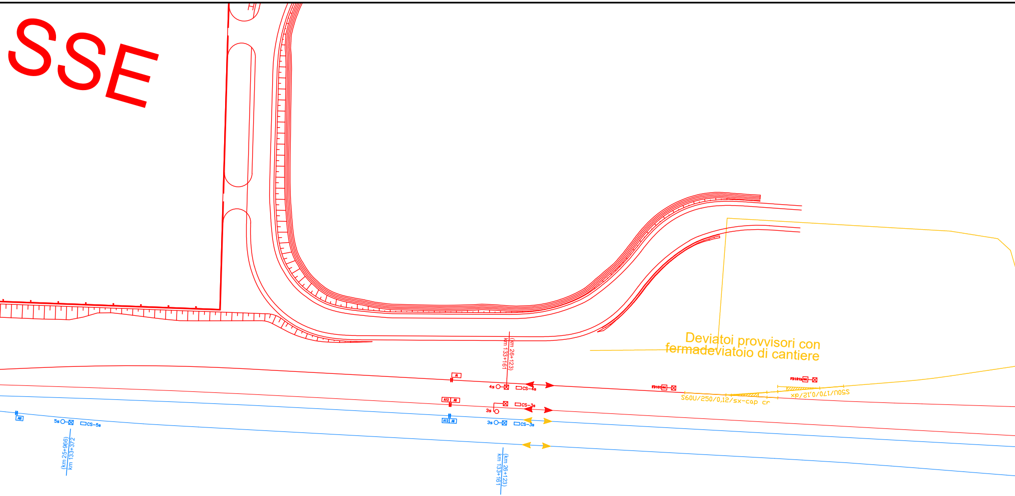
SSE
Deviatoi provvisori con fermadeviatoio di cantiere
km 133+161
(km 26+123)
AI
A12
AI
4s
CS-4s
3s
CS-3s
A12
AI
3s
CS-3s
km 133+161
(km 26+123)
AI
5s
CS-5s
km 133+372
(km 25+966)
FD101
FD101
S60U/250/0,12/sx-cap cr
S50U/170/0,12/dx

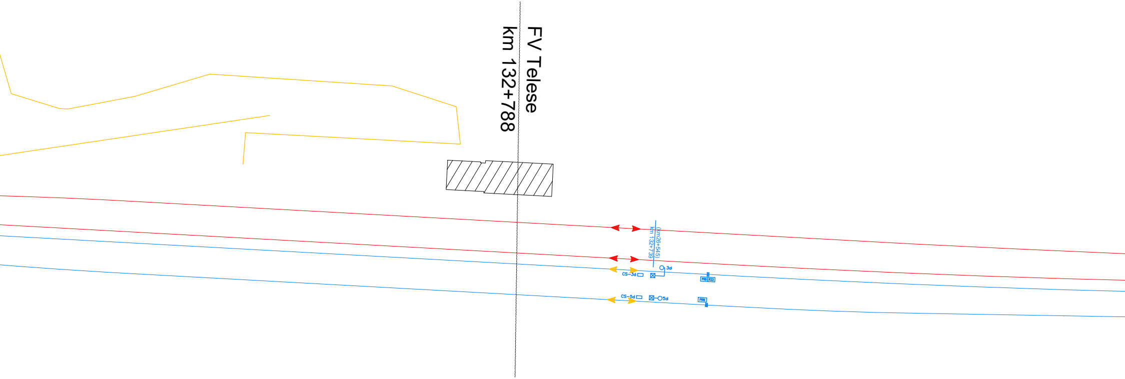
FV Telese
km 132+788
km 132+739
(km26+545)
3d
CS-3d
PRII
R22
CS-5d
5d
PRII

LEGENDA PROGETTO ESECUTIVO

🟨 ELIMINATO IN QUESTA FASE

🟥 AGGIUNTO IN QUESTA FASE

🟦 AGGIUNTO NELLE FASI PRECEDENTI

⬛ ESISTENTE

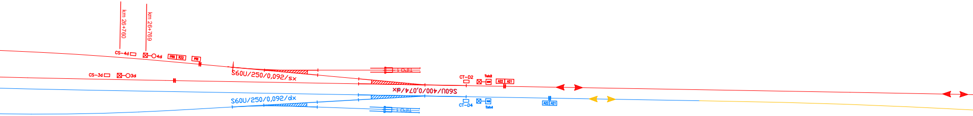
km 26+760
km 26+769
CS-4d
4d
PR11
R22
PR1
CS-3d
3d
S60U/250/0,092/sx
TIPO 1
S60U/400/0,074/dx
CT-D2
Tah2
A22
A21
S60U/250/0,092/dx
TIPO 1
CT-D4
Tah4
A22
A21

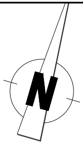

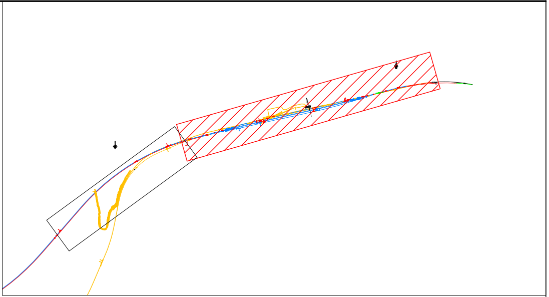

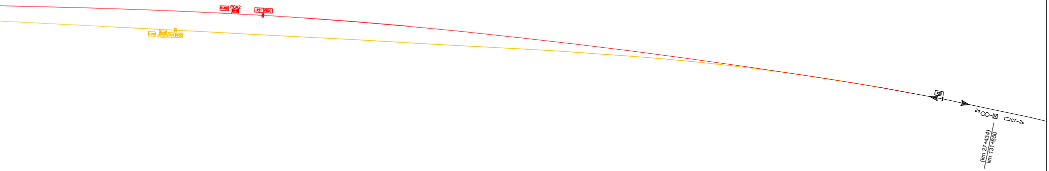
PCA2
R21
PR20
PCA2
R21
PR20
A20
2s
CT–2s
(km 27+434)
km 131+850

COMMITTENTE:

RFI RETE FERROVIARIA ITALIANA
GRUPPO FERROVIE DELLO STATO ITALIANE

DIREZIONE LAVORI:

ITALFERR
GRUPPO FERROVIE DELLO STATO ITALIANE

APPALTATORE:

PIZZAROTTI FONDATA NEL 1910 | Ghella | ITINERA | SALCEF CONSTRUCTION | EdS INFRASTRUTTURE Engineering & Construction

PROGETTAZIONE:	PROGETTISTA:	DIRETTORE DELLA PROGETTAZIONE:
RAGGRUPPAMENTO TEMPORANEO PROGETTISTI GEODATA ENGINEERING INTEGRA RINA		Ing. PIERGIORGIO GRASSO Responsabile integrazione fra le varie prestazioni specialistiche

PROGETTO ESECUTIVO

ITINERARIO NAPOLI-BARI
RADDOPPIO TRATTA CANCELLO – BENEVENTO
II LOTTO FUNZIONALE FRASSO TELESINO – VITULANO
1° LOTTO FUNZIONALE FRASSO TELESINO – TELESE

Planimetria Attrezzata stazione Telese - FASE 4

APPALTATORE		SCALA:
IMPRESA PIZZAROTTI & C. S.p.A. Dott. Ing. Sabino Del Balzo RTI IL DIRETTORE TECNICO Ing. S. Del Balzo 23/06/2020		1:1.000

COMMESSA	LOTTO	FASE	ENTE	TIPO DOC.	OPERA/DISCIPLINA	PROGR.	REV.
I F 2 6	1 2	E	Z Z	P 7	I S 0 0 0 3	0 0 2	A

Rev.	Descrizione	Redatto	Data	Verificato	Data	Approvato	Data	Autorizzato Data
A	Emissione ex tav. IF2612EZZPXIS0003033	Matteo Dugini	23/06/2020	Giacomo Marchi	23/06/2020	Ing.Piergiorgio Grasso	23/06/2020	Ing. Natale Lanza NATALE LANZA 23/06/2020

File: IF26.12.E.ZZ.P7.IS0003.002.A.dwg | n. Elab.: