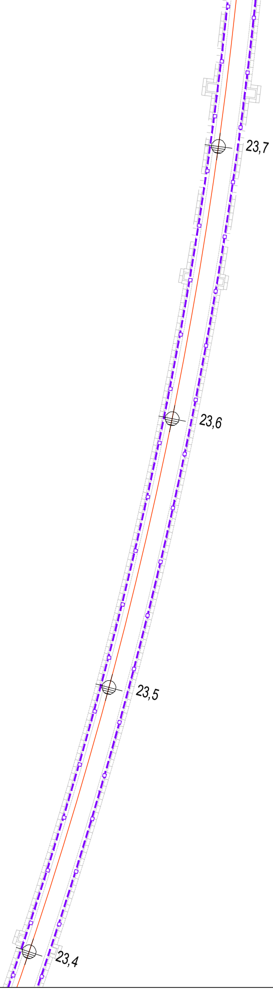
23,7
23,6
23,5
23,4

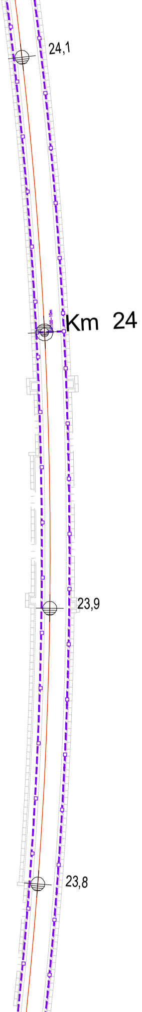
24,1
100-10m
Km 24
23,9
23,8

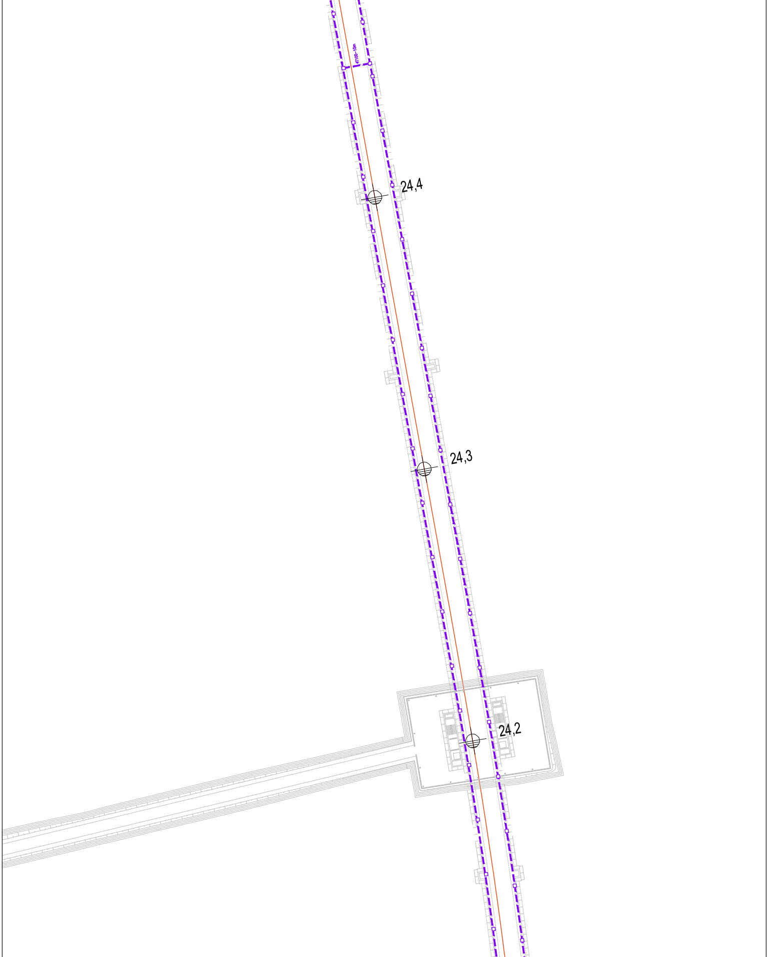
4T100-10m
24,4
24,3
24,2

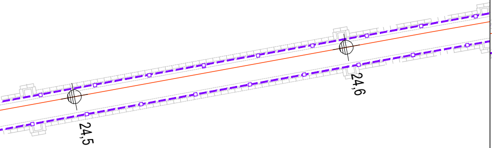

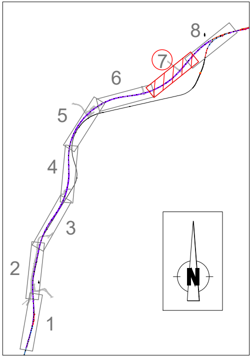

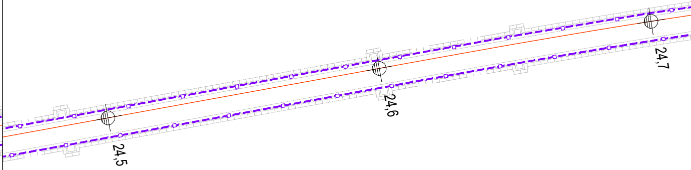

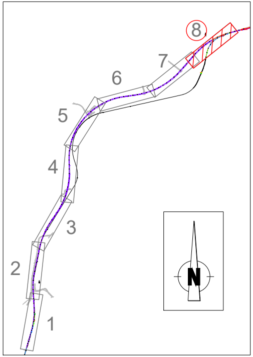

LEGENDA VIE CAVO PROG

Dorsali Principali/Attraversamenti/Pozzetti 100x100 da realizzare a cura appalto OO.CC. (Rilevato-Trincea) in questa Fase

Dorsali Principali/Attraversamenti/Pozzetti 100x100 da realizzare a cura appalto OO.CC. (Rilevato-Trincea) in Fase precedente

Dorsali Principali/Attraversamenti/Pozzetti 100x100 da realizzare a cura appalto OO.CC. (Viadotti e Ponti) in questa Fase

Dorsali Principali/Attraversamenti/Pozzetti 100x100 da realizzare a cura appalto OO.CC. (Viadotti e Ponti) in Fase precedente

Cunicolo esistente

Stacchi di derivazione tra canalette in questa fase

Stacchi di derivazione tra canalette in fase precedente

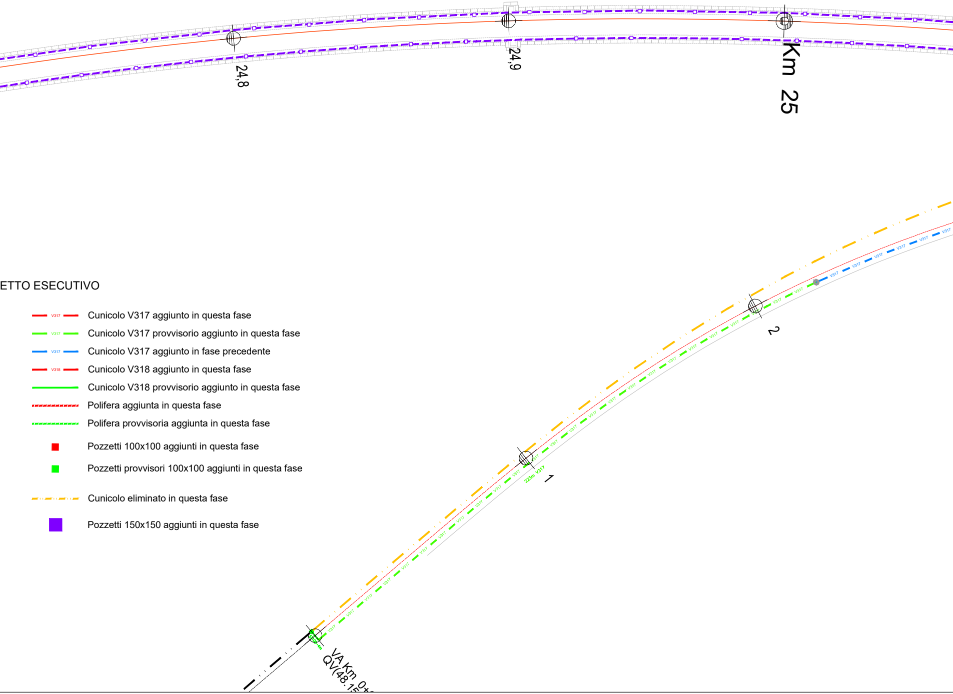
24,8
24,9
Km 25
2
1
223m V317
V317
VA Km 0+
QV(48.15

ETTO ESECUTIVO

— V317 — Cunicolo V317 aggiunto in questa fase

— V317 — Cunicolo V317 provvisorio aggiunto in questa fase

— V317 — Cunicolo V317 aggiunto in fase precedente

— V318 — Cunicolo V318 aggiunto in questa fase

—— Cunicolo V318 provvisorio aggiunto in questa fase

Polifera aggiunta in questa fase

Polifera provvisoria aggiunta in questa fase

🟥 Pozzetti 100x100 aggiunti in questa fase

🟩 Pozzetti provvisori 100x100 aggiunti in questa fase

Cunicolo eliminato in questa fase

🟪 Pozzetti 150x150 aggiunti in questa fase

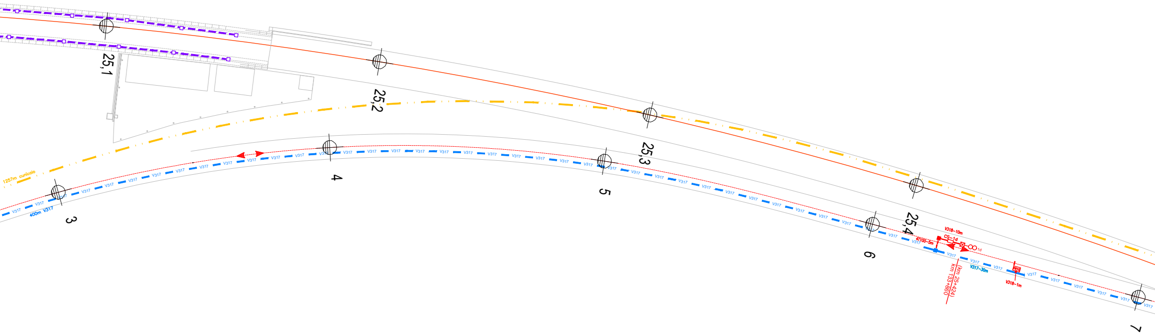
25,1
25,2
25,3
25,4
1257m cunicolo
400m V317
V317
3
4
5
6
7
V318-10m
CS-1d
4Y100-5m
1d
(km 25+424)
km 133+860
V317-30m
V318-1m

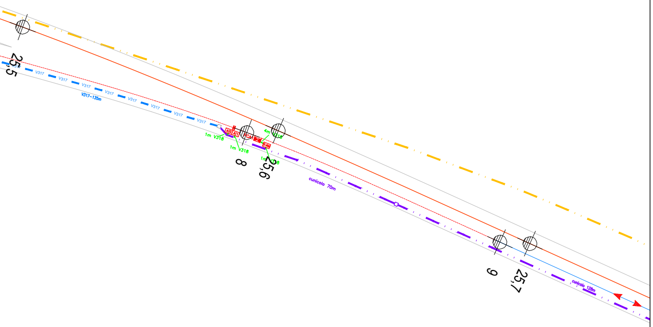
25,5
V317
V317-135m
1m V318
4m V318
8
25,6
cunicolo 70m
9
25,7
cunicolo 128m

COMMITTENTE:

RFI RETE FERROVIARIA ITALIANA
GRUPPO FERROVIE DELLO STATO ITALIANE

DIREZIONE LAVORI:

ITALFERR
GRUPPO FERROVIE DELLO STATO ITALIANE

APPALTATORE:

PIZZAROTTI FONDATA NEL 1910 · Ghella · ITINERA · SALCEF CONSTRUCTION · EdS INFRASTRUTTURE Engineering & Construction

PROGETTAZIONE:	PROGETTISTA:	DIRETTORE DELLA PROGETTAZIONE:
RAGGRUPPAMENTO TEMPORANEO PROGETTISTI GEODATA ENGINEERING · INTEGRA · RINA		Ing. PIERGIORGIO GRASSO Responsabile integrazione fra le varie prestazioni specialistiche

PROGETTO ESECUTIVO

ITINERARIO NAPOLI-BARI
RADDOPPIO TRATTA CANCELLO – BENEVENTO
II LOTTO FUNZIONALE FRASSO TELESINO – VITULANO
1° LOTTO FUNZIONALE FRASSO TELESINO – TELESE

Piano Cunicoli Fase 2 - Tavola 4 di 4

APPALTATORE
RTI
IL DIRETTORE TECNICO
Ing. S. Del Balzo
23/06/2020

IMPRESA PIZZAROTTI & C. S.p.A.
Dott. Ing. Sabino Del Balzo

SCALA:
1:1.000

COMMESSA	LOTTO	FASE	ENTE	TIPO DOC.	OPERA/DISCIPLINA	PROGR.	REV.
I F 2 6	1 2	E	Z Z	P 7	I S 0 0 0 3	0 0 9	A

Rev.	Descrizione	Redatto	Data	Verificato	Data	Approvato	Data	Autorizzato Data
A	Emissione	Matteo Dugini	23/06/2020	Giacomo Marchi	23/06/2020	Ing.Piergiorgio Grasso	23/06/2020	Ing. Natale Lanza
								23/06/2020

File: IF26.12.E.ZZ.P7.IS0003.009.A.dwg

n. Elab.: