

LINEA: CASERTA – FOGGIA  
 Realizzazione dell'impianto di Comando Centralizzato del Traffico (C.T.C.) ed opere connesse sulla linea Caserta – Foggia

IMPIANTO: A.C.E.I. AMORSI  
 Tav. Piano cavi

AGGIORNAMENTI					
E					
D					
C					
B					
A	18.02.99	Attivazione (C.d.V. Tecnica F.S.)			
DATA	OGGETTO	FIRME	POS.D'ARCHIVIO		
SOSTITUISCE IL DISEGNO N.	SOSTITUITO DAL DISEGNO N.				

ASSOCIAZIONE TEMPORANEA DI IMPRESE

**ANSALDO** Trasporti

**Costruttori S.p.A.**

MANDATARIA MANDANTE

**SELETTRO** **GENERAL** **TORTATO & CANAL s.r.l.** segnalamento ferroviario


MANDANTE MANDANTE

Sede A.T.I.: Via Nuova delle Breccie 260, Napoli.

Disegnato *ad* Controllato Approvato

Codice AMO01

Data 08.02.94 Codice cliente Codice ATI CF1.ASL.TA001.06 Foglio 01

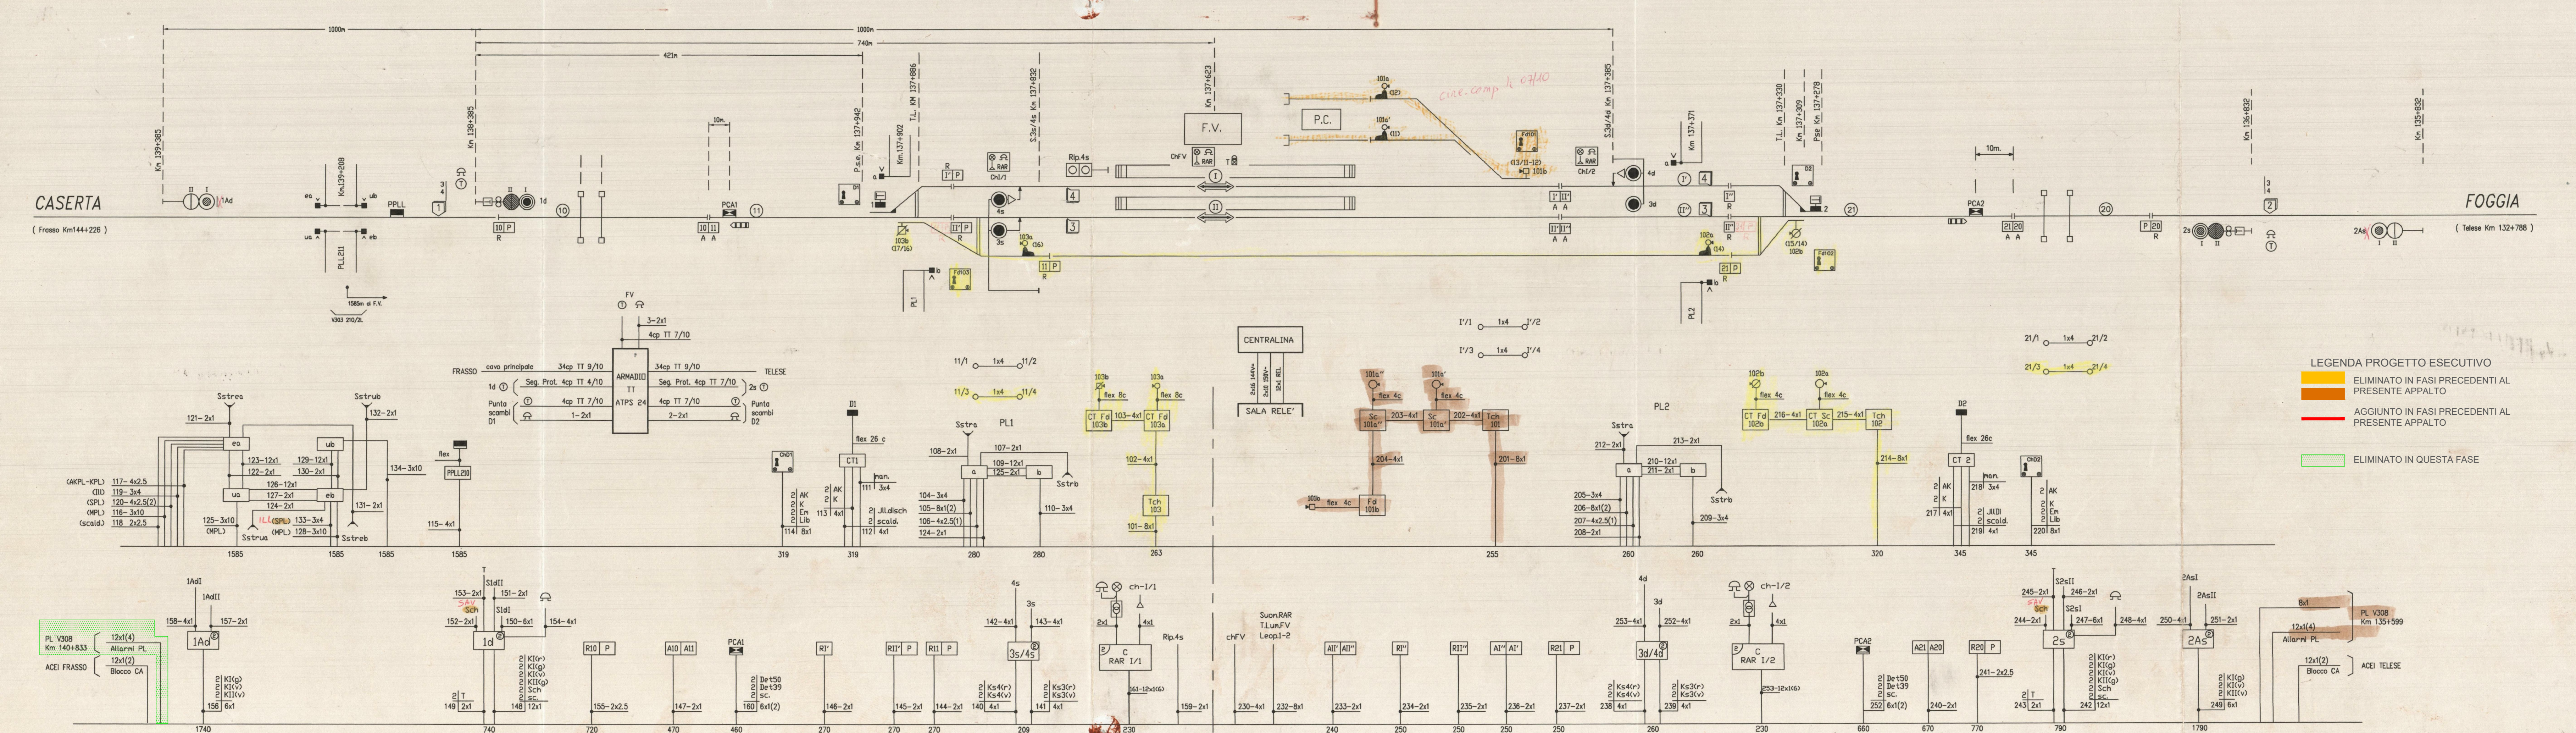

COMMITTENTE:  
**RFI**  
 RETE FERROVIARIA ITALIANA  
 GRUPPO FERROVIE DELLO STATO ITALIANE

DIREZIONE LAVORI:  
**ITALFERR**  
 GRUPPO FERROVIE DELLO STATO ITALIANE

APPALTATORE:  
**PIZZAROTTI** **Ghella** **ITINERA** **SALCEF** **JEDS INFRASTRUTTURE**

PROGETTAZIONE:  
 RAGGRUPPAMENTO TEMPORANEO PROGETTISTI  
**GEODATA ENGINEERING** **INTEGRA** **RIA**

PROGETTISTA:  
 Ing. **PIERGIORGIO GRASSO**  
 Responsabile Ingegneria e delle varie prestazioni specialistiche

DIRETTORE DELLA PROGETTAZIONE:  
 Ing. **PIERGIORGIO GRASSO**  
 Responsabile Ingegneria e delle varie prestazioni specialistiche

PROGETTO ESECUTIVO

**ITINERARIO NAPOLI-BARI**  
**RADDOPPIO TRATTA CANCELLO – BENEVENTO**  
**II LOTTO FUNZIONALE FRASSO TELESINO – VITLANO**  
**1° LOTTO FUNZIONALE FRASSO TELESINO – TELESE**

Piano Cavi stazione Amorosi - Fase 1

APPALTATORE  
**PIZZAROTTI & C. S.p.A.**  
 IL DIRETTORE GENERALE  
 Ing. **PIERLUIGI PIZZAROTTI**  
 23/06/2020

SCALA:  
 N.A.

COMMESSA	LOTTO	FASE	ENTE	TIPO DOC.	OPERA/DISCIPLINA	PROGR.	REV.
IF26	12	E	ZZ	PX	IS0003	004	B

Rev.	Descrizione	Redatto	Data	Verificato	Data	Approvato	Data	Autorizzato Data
A	Emissione	Matteo Dugni	20/01/2020	Giacomo Marchi	20/01/2020	Ing. Piergiorgio Grasso	20/01/2020	Ing. Natale Lanza
B	Revisione a seguito di istruttoria ITF	Matteo Dugni	23/06/2020	Giacomo Marchi	23/06/2020	Ing. Piergiorgio Grasso	23/06/2020	