



FERROVIE DELLO STATO SPA

Divisione Costruzioni Servizio Gestione Lavori 3° Progetto Commessa N°6

LINEA: CASERTA - FOGGIA

Realizzazione dell'impianto di Comando Centralizzato del Traffico (C.T.C.) ed opere connesse sulla linea Caserta - Foggia

IMPIANTO: A.C.E.I. TELESE

Tav. Piano cavi

AGGIORNAMENTI	E				
	D				
	C				
	B				
	A	18.02.99	Attivazione (C.d.V. Tecnica F.S.)		
	DATA	OGGETTO	FIRME	POS.D'ARCHIVIO	
SOSTITUISCE IL DISEGNO N.		SOSTITUITO DAL DISEGNO N.			

ASSOCIAZIONE TEMPORANEA DI IMPRESE

ANSALDO Trasporti

Costruttori S.p.A. MANDATARIA

BLITZ **GENERAL** **GENOVA** MANDANTE

TORTATO & CANAL s.r.l. segnalamento ferroviario MANDANTE

TECNICO RESPONSABILE DELLA PROGETTAZIONE

SCALA


CODICE DOCUM. FORMATO

Sede A.T.I.: Via Nuova delle Breccie 260, Napoli.

Disegnato *Ad* Controllato Approvato

Codice TEL-01

Data 08.02.94 Codice cliente Codici ATI CF1.ASS.TT001.07 Foglio 01

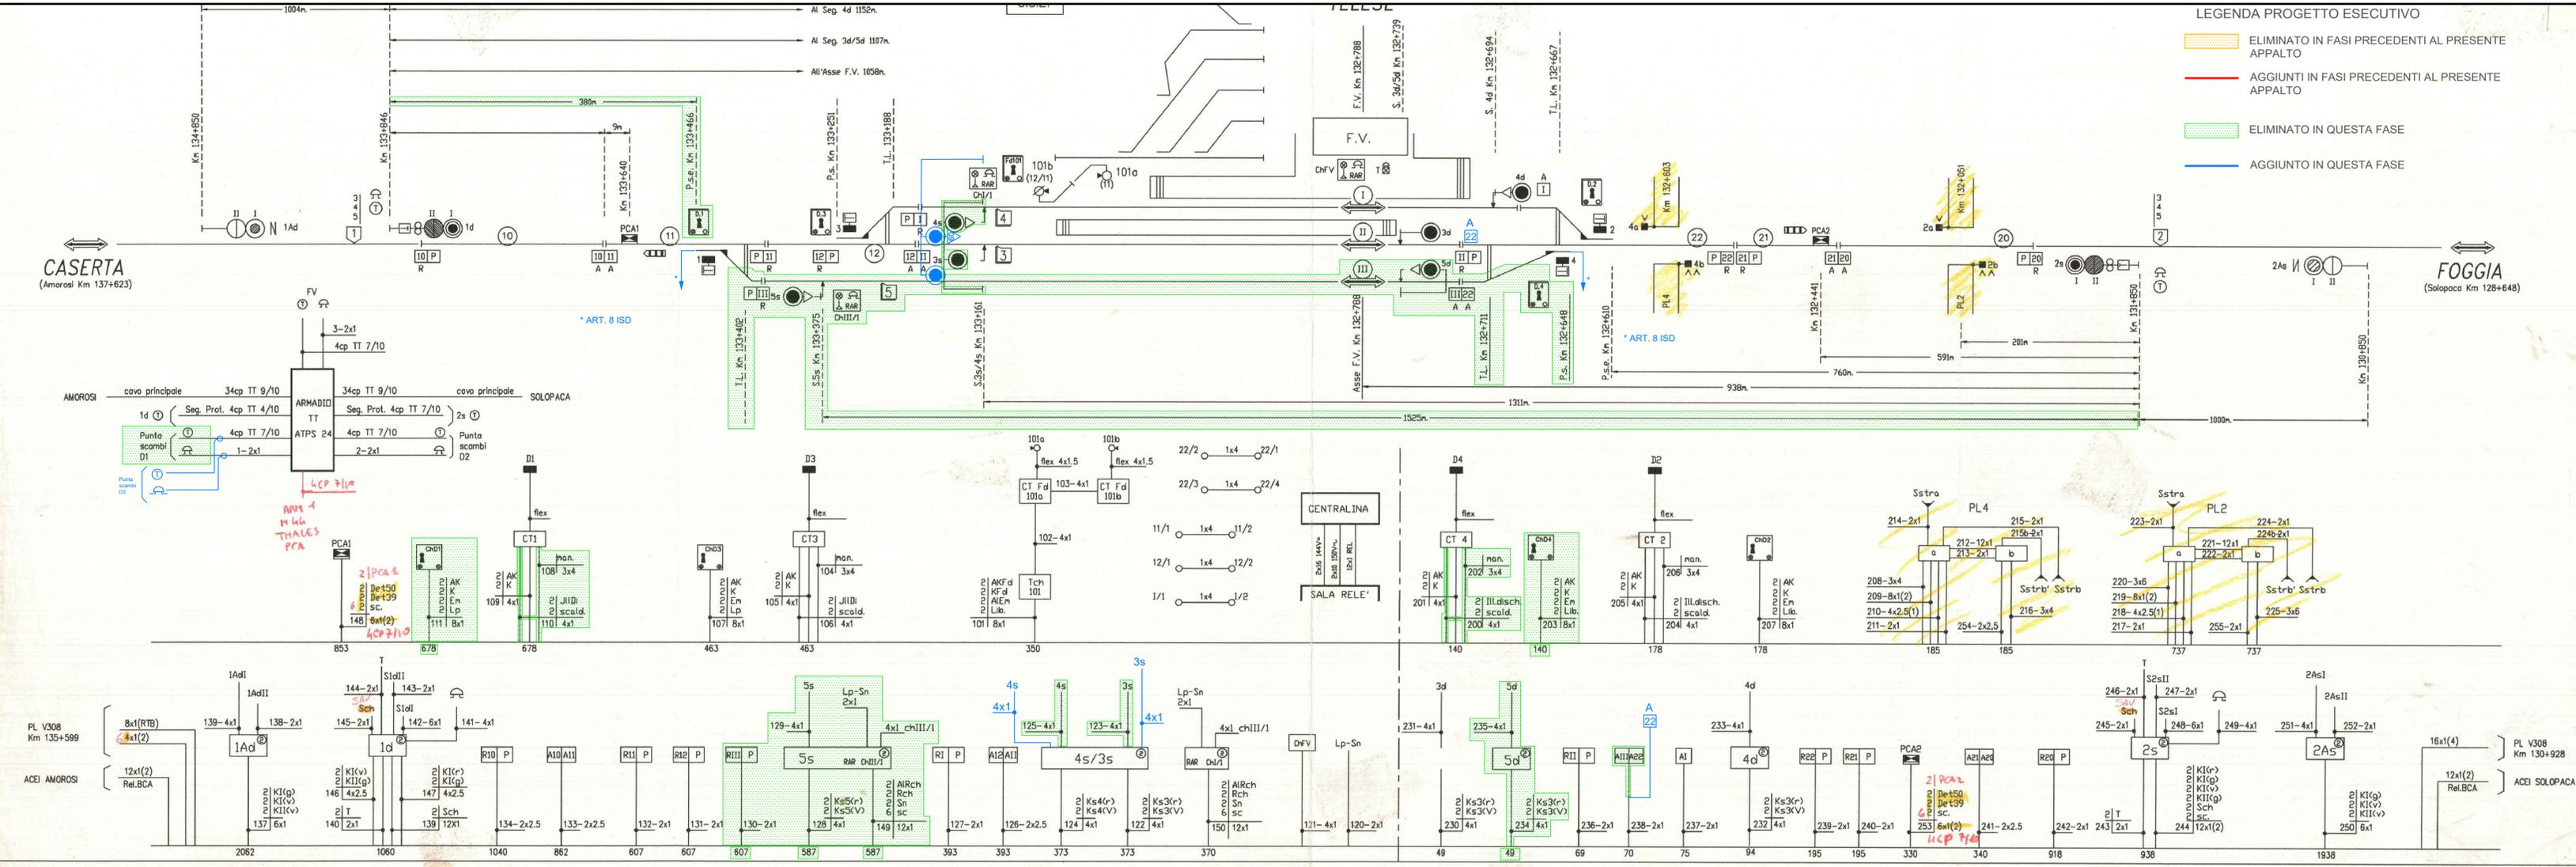

COMMITTENTE:

RFI RETE FERROVIARIA ITALIANA GRUPPO FERROVIE DELLO STATO ITALIANE

DIREZIONE LAVORI:

ITALFERR GRUPPO FERROVIE DELLO STATO ITALIANE

APPALTATORE:

PIZZAROTTI FONDATA NEL 1918 **Ghella** **ITINERA** **SALCEF** **JEDS INFRASTRUTTURE**

PROGETTAZIONE:

RAGGRUPPAMENTO TEMPORANEO PROGETTISTI

GEODATA ENGINEERING **INTEGRA** **RIA**

DIRETTORE DELLA PROGETTAZIONE:

Ing. **GIORGIO GRASSO**

PROGETTO ESECUTIVO

ITINERARIO NAPOLI-BARI
RADDOPPIO TRATTA CANCELLO - BENEVENTO
II LOTTO FUNZIONALE FRASSO TELESINO - VITULANO
1° LOTTO FUNZIONALE FRASSO TELESINO - TELESE

Piano Cavi stazione Telese - FASE 1

APPALTATORE

PIZZAROTTI & C. S.p.A.
 IL DIRETTORE GENERALE
 Ing. **GIORGIO GRASSO**
 23/06/2020

SCALA: N.A.

COMMESSA	LOTTO	FASE	ENTE	TIPO DOC.	OPERA/DISCIPLINA	PROGR.	REV.
I	F	2	6	1	2	E	Z Z P X
							I S 0 0 0 3
							0 0 8
							B

Rev.	Descrizione	Redatto	Verificato	Data	Approvato	Data	Autorizzato Data
A	Emissione	Matteo Dugini	Giacomo Marchi	20/01/2020	Ing. Piergiorgio Grasso	20/01/2020	Ing. Natale Lanza
B	Revisione a seguito di istruttoria ITF	Matteo Dugini	Giacomo Marchi	23/06/2020	Ing. Piergiorgio Grasso	23/06/2020	Ing. Natale Lanza