


LEGENDA PROGETTO ESECUTIVO

- ELIMINATO IN FASI PRECEDENTI AL PRESENTE APPALTO
- AGGIUNTO IN FASI PRECEDENTI AL PRESENTE APPALTO
- MANIGLIE DISATTIVATE IN QUESTA FASE

06

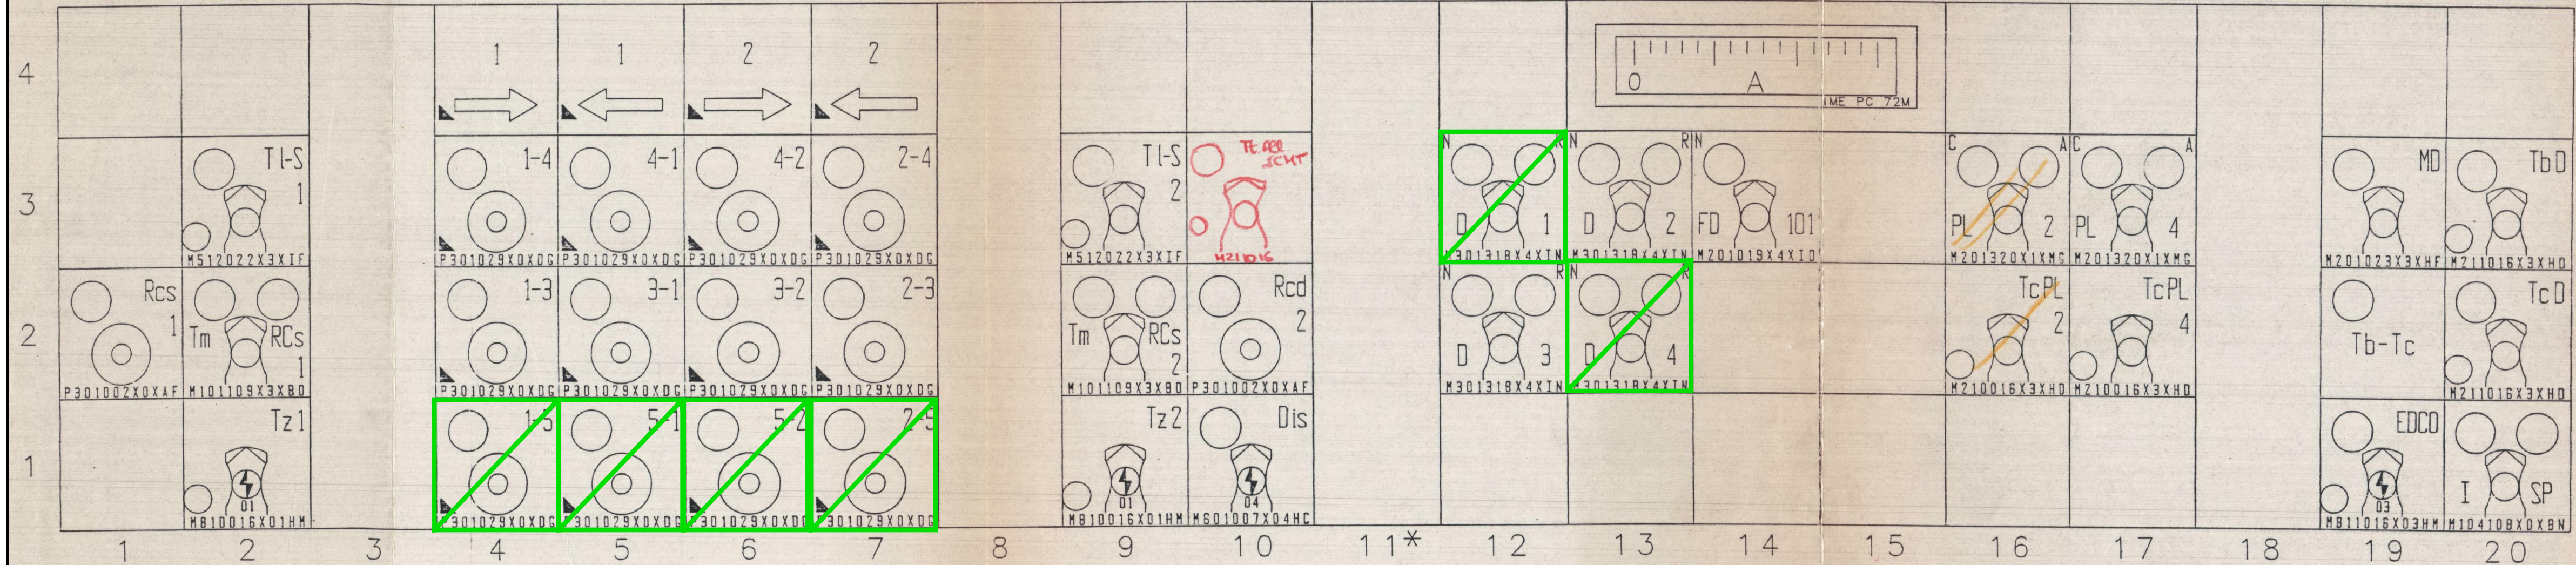

LE TARGHETTE CONTRASSEGNAE CON UN TRIANGOLO SONO DI COLORE 2. (CELESTE)

LE TARGHETTE RIMANENTI SONO DI COLORE 1. (GRIGIO)

LE FILE VERTICALI CONTRASSEGNAE CON UN ASTERISCO SONO UTILIZZATE PER IL MONTAGGIO DEL RINFORZO VERTICALE DEL TELAIO

sommario per c.c.7/12 Dis. 06

1	230934 Modificato con il dis. del 23/09/20. Cambiato tipo di chiave	Pierucci	05/1
ESP. DATA	MODIFICHE	DISEGN. CONTR.	
QUADRO MANOVRA		SILIANI	
Impianto di: TELESE T.		SCALA	DATA
Ditta: TORTATO E CANAL		1:1	14/06/20
		DISEGN.	CONTR.
		PIERUCCI	
		06	
		DIS.n. 709426.E.II'	

Per le quote non tollerate attenersi alla classe "Precisione" delle relative norme UNI.

COMMITTENTE:

DIREZIONE LAVORI:

APPALTATORE:

PROGETTAZIONE:	PROGETTISTA:	DIRETTORE DELLA PROGETTAZIONE:
RAGGRUPPAMENTO TEMPORANEO PROGETTISTI		
		Ing. PIERGIOGRIO GRASSO Responsabile Integrazione fra le varie prestazioni specialistiche

PROGETTO ESECUTIVO

ITINERARIO NAPOLI-BARI
RADDOPPIO TRATTA CANCELLO - BENEVENTO
II LOTTO FUNZIONALE FRASSO TELESINO - VITULANO
1° LOTTO FUNZIONALE FRASSO TELESINO - TELESE

Banco di Manovra stazione Telese - FASE 1

APPALTATORE IMPRESA PIZZAROTTI & C. s.p.a. IL DIRETTORE RESPONSABILE Ing. Stefano Pizzarotti 23/06/2020	SCALA: N.A.
---	----------------

COMMESSA	LOTTO	FASE	ENTE	TIPO DOC.	OPERA/DISCIPLINA	PROGR.	REV.
IF26	12	E	ZZ	PX	IS0003	009	B

Rev.	Descrizione	Redatto	Data	Verificato	Data	Approvato	Data	Autorizzato Data
A	Emissione	Matteo Dugini	20/01/2020	Giacomo Marchi	20/01/2020	Ing. Piergiorgio Grasso	20/01/2020	Ing. Natale Lanza
B	Revisione a seguito di istruttoria ITF	Matteo Dugini	23/06/2020	Giacomo Marchi	23/06/2020	Ing. Piergiorgio Grasso	23/06/2020	