

LEGENDA PROGETTO ESECUTIVO


- ELIMINATO IN QUESTA FASE
- AGGIUNTO IN QUESTA FASE

F				
E				
D				
C	Soppressione PL di stazione e PLL Km 135+599 Ccir. n.7/2010)	Mastrocinque	Borea	27/07/2010
B	Adeguamento nuovo piano ferro dev. a terra		Borea	1/03/2010
A	Aggiunto Gx ai segnali 1Ad e 2As (disp.26/05) soppr. PL2 km132+051		Menditto	3/04/07
Modifiche				
	Disegnato	Borea Giacomo		
	Progettato	Borea Giacomo		
	Controllato	Beatrice ing. Giuseppe		
	Approvato il 26/5/1995 da AREA RETE SERVIZIO PRODUZIONE-UFFICIO MOVIMENTO nota: Z/4.NA.P.M.1.1N (Napoli)			
	dis. n.	C.T.C. 05 (101)		
	Proposta n.	4065		
		ACEI I. 0/19 S.D.O.		

DIVISIONE INFRASTRUTTURA
SERVIZIO NUOVI IMPIANTI
 UFFICIO NUOVI IMPIANTI
 CASERTA
 sede BENEVENTO

Linea CASERTA-FOGGIA
 Piano schematico
 TELESE T.

NOTE PER RELAZIONE IS:
 1 - IN QUESTA FASE GLI ENTI 4S, 4D E DEVIATOI D2 E D3 HANNO IL CONTROLLO SHUNTATO
 2 - PREVEDERE NEL TECNOLOGICO POSA CASSE P80 PER DEV IN ART. 8 ISD

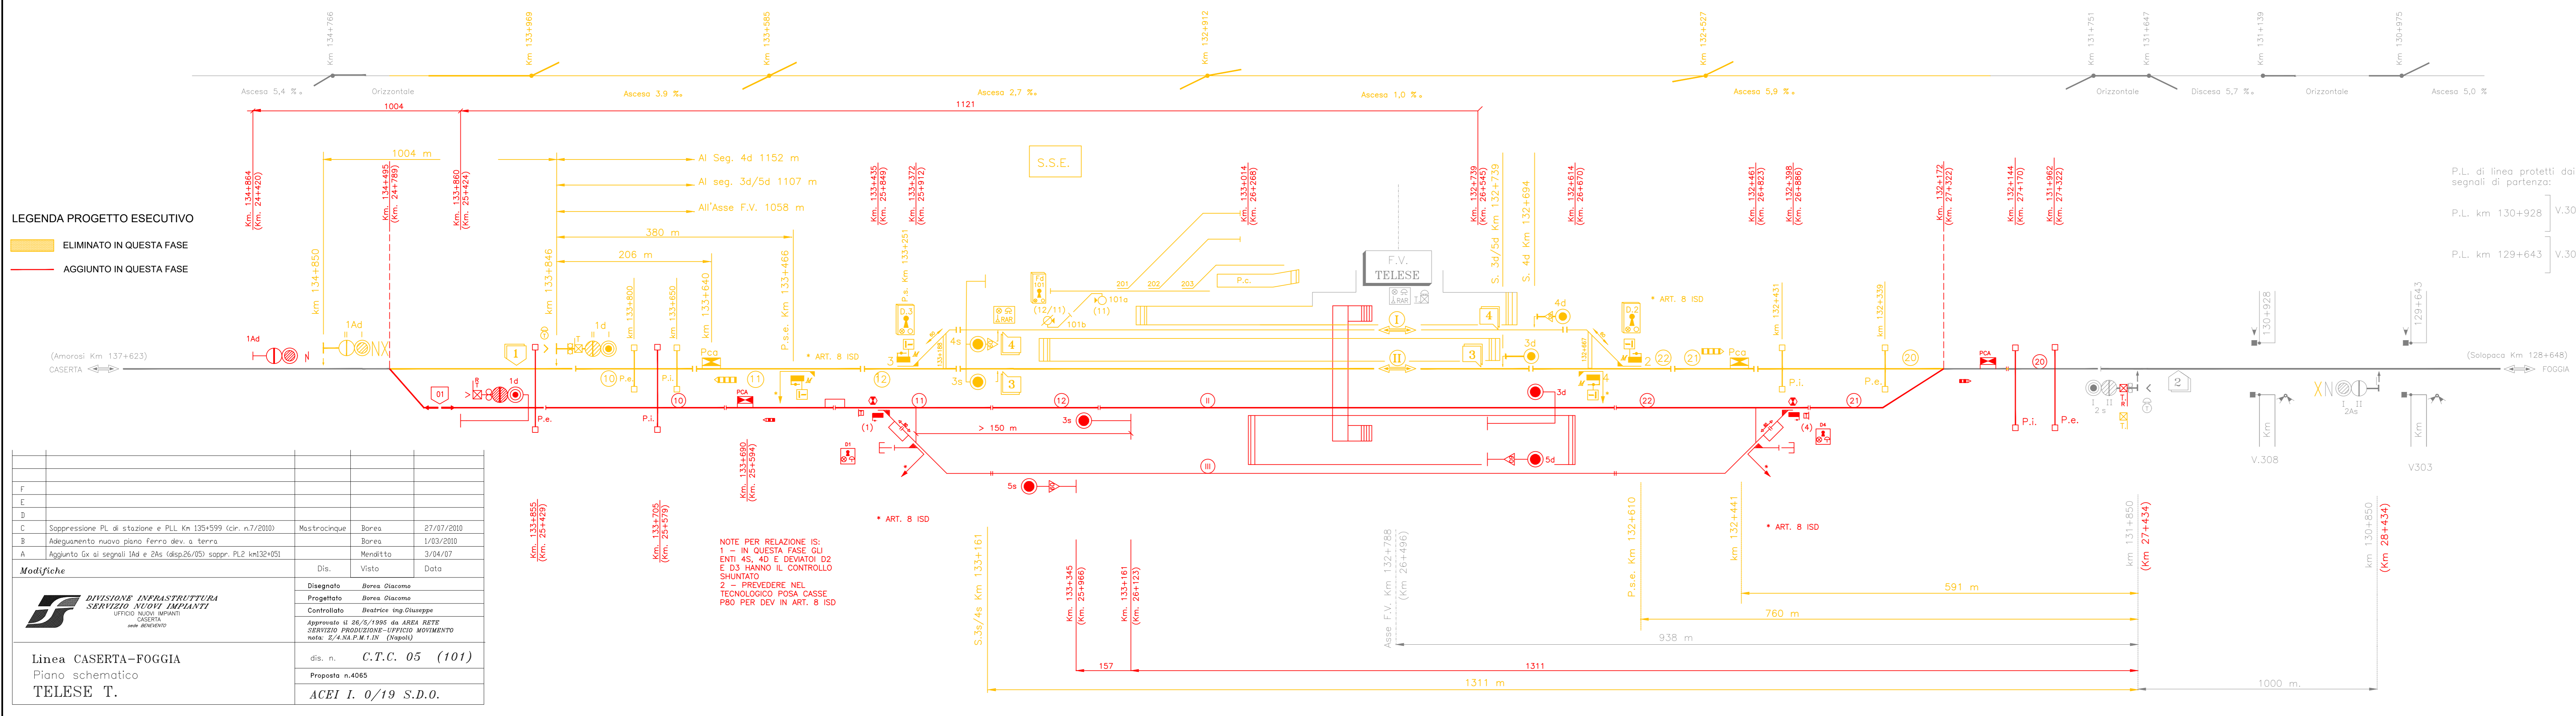

COMMITTENTE:
RFI
 RETE FERROVIARIA ITALIANA
 GRUPPO FERROVIE DELLO STATO ITALIANE

DIREZIONE LAVORI:
ITALFERR
 GRUPPO FERROVIE DELLO STATO ITALIANE

APPALTATORE:
PIZZAROTTI FONDATA NEL 1910
Ghella
ITINERA
SALCEF CONSTRUCTION
JedSINFRASTRUTTURE Engineering & Construction

PROGETTAZIONE: RAGGRUPPAMENTO TEMPORANEO PROGETTISTI GEODATA ENGINEERING	PROGETTISTA: INTEGRA RIR	DIRETTORE DELLA PROGETTAZIONE: Ing. PIERGIOGRIO GRASSO Responsabile integrazione tra le varie prestazioni specialistiche
---	------------------------------------	---

PROGETTO ESECUTIVO

ITINERARIO NAPOLI-BARI
RADDOPPIO TRATTA CANCELLO - BENEVENTO
II LOTTO FUNZIONALE FRASSO TELESINO - VITULANO
1° LOTTO FUNZIONALE FRASSO TELESINO - TELESE

Piano Schematico stazione Telese - FASE 2

APPALTATORE PIZZAROTTI & C. S.p.A. IL DIRETTORE RESPONSABILE Ing. PIERGIOGRIO GRASSO 23/06/2020	SCALA: N.A.
---	-----------------------

COMMESSA	LOTTO	FASE	ENTE	TIPO DOC.	OPERA/DISCIPLINA	PROGR.	REV.
I F 2 6	1 2	E	Z Z	P X	I S 0 0 0 3	0 1 3	C

Rev.	Descrizione	Redatto	Data	Verificato	Data	Approvato	Data	Autorizzato Data
A	Emissione	Matteo Dugini	21/11/2019	Giacomo Marchi	21/11/2019	Ing. Piergiorgio Grasso	21/11/2019	Ing. Natale Lanza
B	Correzione progressiva	Matteo Dugini	20/01/2020	Giacomo Marchi	20/01/2020	Ing. Piergiorgio Grasso	20/01/2020	
C	Revisione a seguito di istruttoria ITF	Matteo Dugini	23/06/2020	Giacomo Marchi	23/06/2020	Ing. Piergiorgio Grasso	23/06/2020	