LEGENDA

- CASSETTA C.D.B.
- PIPETTA
- ROTAIA ISOLATA
- ROTAIA A TERRA

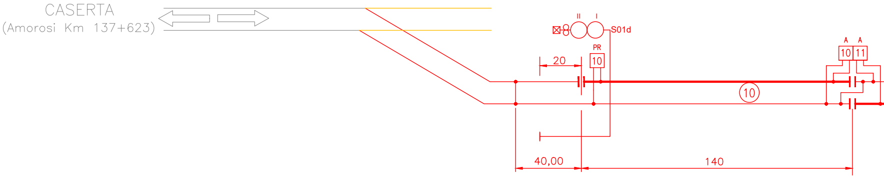
CASERTA
(Amorosi Km 137+623)
II
I
S01d
PR
10
20
10
A
A
10
11
40,00
140

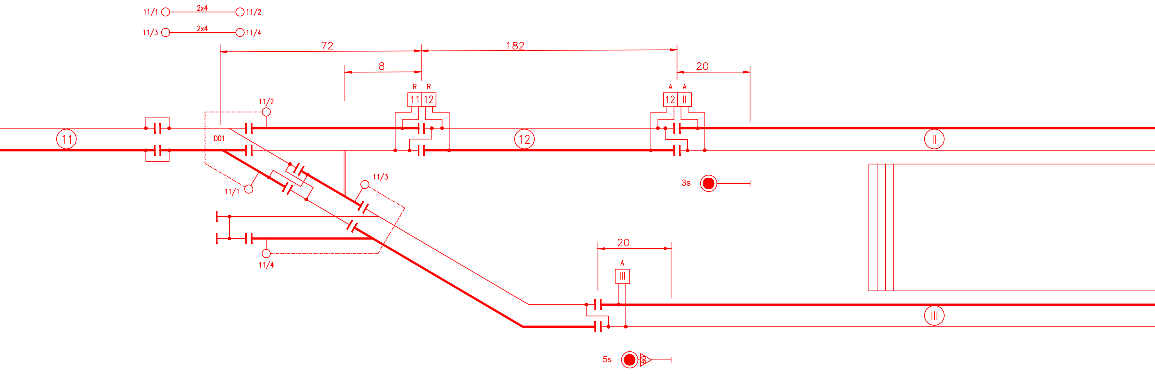
11/1
2x4
11/2
11/3
2x4
11/4
72
182
8
20
R
R
11
12
A
A
12
II
11/2
D01
11
12
II
11/1
11/3
11/4
3s
20
A
III
III
5s
60

LEGEN

🟨

🟥

F.V.

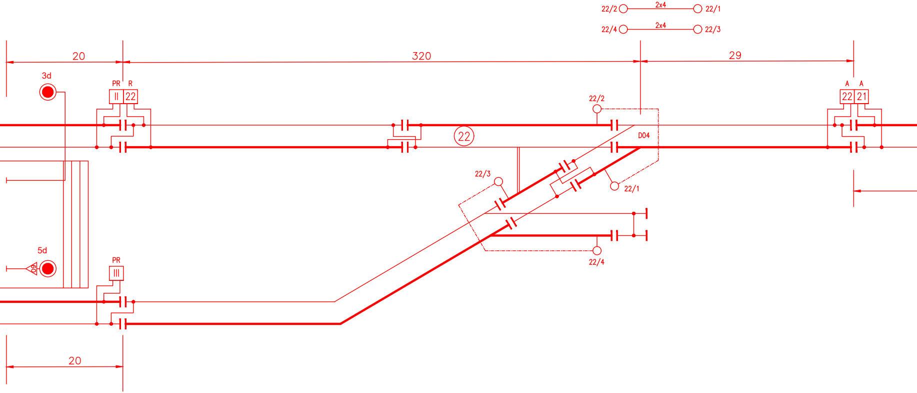
22/2
2x4
22/1
22/4
2x4
22/3
20
320
29
3d
PR
R
II
22
22/2
A
A
22
21
22
D04
22/3
22/1
22/4
5d
60
PR
III
20

DA PROGETTO ESECUTIVO

ELIMINATO IN QUESTA FASE

AGGIUNTO IN QUESTA FASE

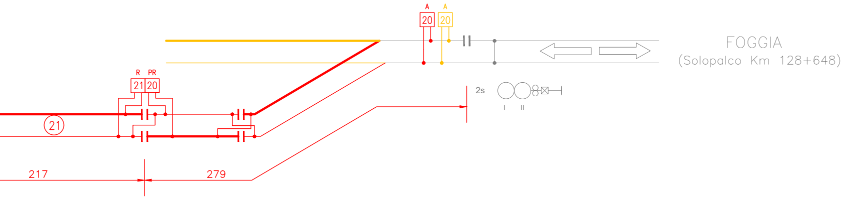
A
20
A
20
R
PR
21
20
21
217
279
2s
I
II
FOGGIA
(Solopalco Km 128+648)

COMMITTENTE:

RFI RETE FERROVIARIA ITALIANA
GRUPPO FERROVIE DELLO STATO ITALIANE

DIREZIONE LAVORI:

ITALFERR
GRUPPO FERROVIE DELLO STATO ITALIANE

APPALTATORE:

PIZZAROTTI FONDATA NEL 1910 · Ghella · ITINERA · SALCEF CONSTRUCTION · EdS INFRASTRUTTURE Engineering & Construction

PROGETTAZIONE:	PROGETTISTA:	DIRETTORE DELLA PROGETTAZIONE:
RAGGRUPPAMENTO TEMPORANEO PROGETTISTI GEODATA ENGINEERING · INTEGRA · RINA		Ing. PIERGIORGIO GRASSO Responsabile integrazione fra le varie prestazioni specialistiche

PROGETTO ESECUTIVO

ITINERARIO NAPOLI-BARI
RADDOPPIO TRATTA CANCELLO – BENEVENTO
II LOTTO FUNZIONALE FRASSO TELESINO – VITULANO
1° LOTTO FUNZIONALE FRASSO TELESINO – TELESE

Piano Isolamento stazione Telese - FASE 2

APPALTATORE		SCALA:
IMPRESA PIZZAROTTI & C. S.p.A. Dott. Ing. Sabino Del Balzo RTI IL DIRETTORE TECNICO Ing. S. Del Balzo 23/06/2020		N.A.

COMMESSA	LOTTO	FASE	ENTE	TIPO DOC.	OPERA/DISCIPLINA	PROGR.	REV.
I F 2 6	1 2	E	Z Z	P X	I S 0 0 0 3	0 1 8	B

Rev.	Descrizione	Redatto	Data	Verificato	Data	Approvato	Data	Autorizzato Data
A	Emissione	Matteo Dugini	20/01/2020	Giacomo Marchi	20/01/2020	Ing.Piergiorgio Grasso	20/01/2020	Ing. Natale Lanza
B	Revisione a seguito di istruttoria ITF	Matteo Dugini Matteo Dugini	23/06/2020	Giacomo Marchi	23/06/2020	Ing.Piergiorgio Grasso	23/06/2020	NATALE LANZA INGEGNERE N° A-882
								23/06/2020

File: IF26.12.E.ZZ.PX.IS0003.018.B.dwg	n. Elab.: