


06

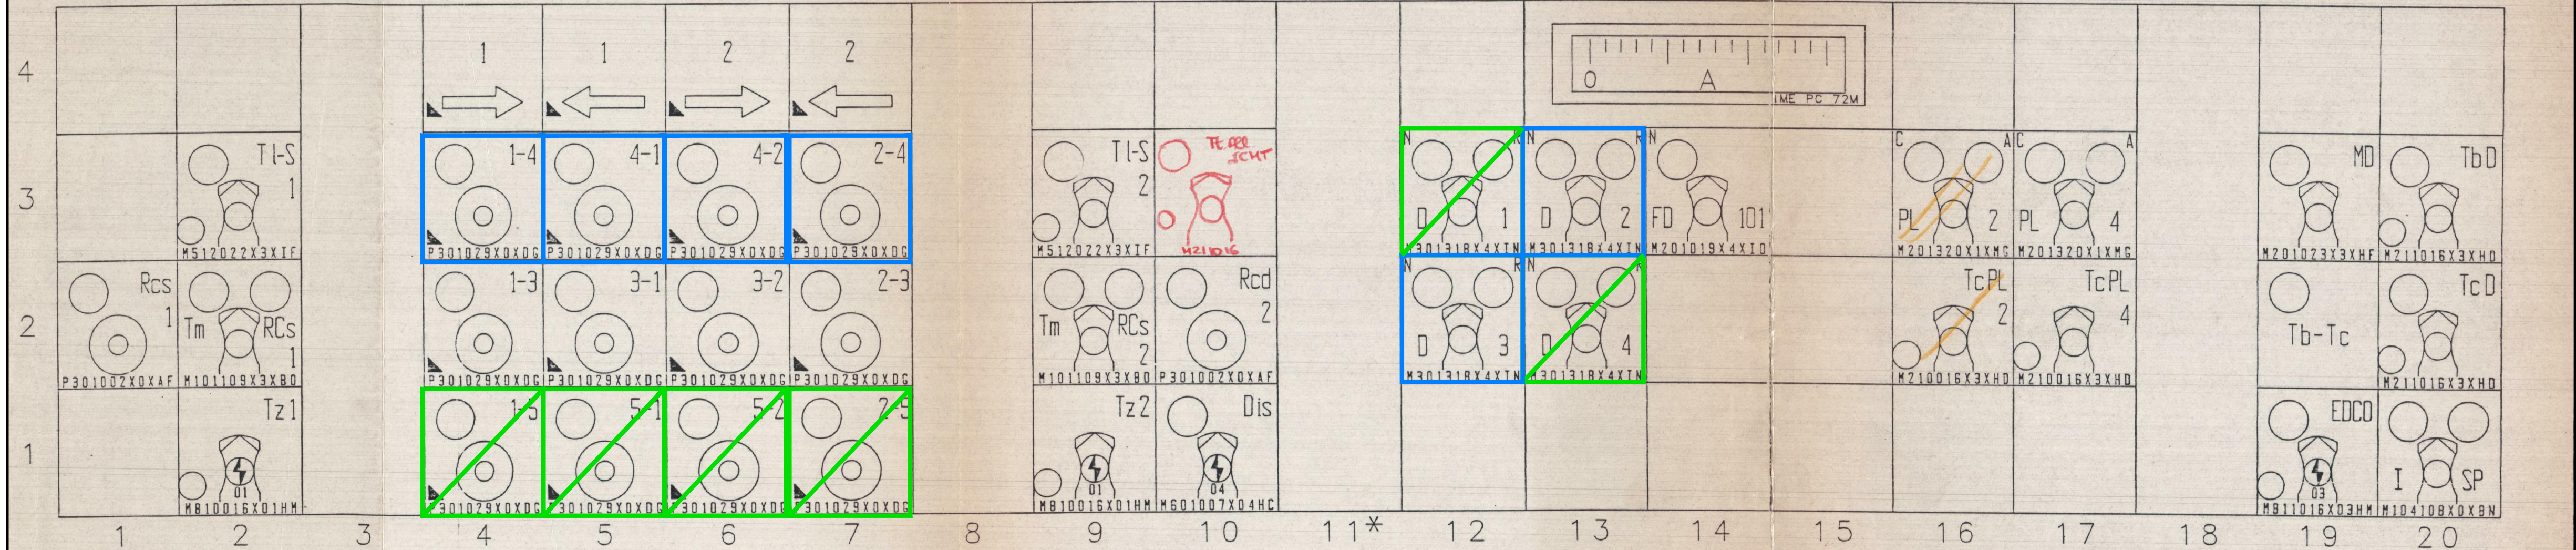

LEGENDA PROGETTO ESECUTIVO

- ELIMINATO IN FASI PRECEDENTI AL PRESENTE APPALTO
- AGGIUNTO IN FASI PRECEDENTI AL PRESENTE APPALTO
- MANIGLIE DISATTIVATE IN QUESTA FASE
- MANIGLIE RIATTIVATE IN QUESTA FASE

LE TARGHETTE CONTRASSEGNAE CON UN TRIANGOLO SONO DI COLORE 2. (CELESTE)

LE TARGHETTE RIMANENTI SONO DI COLORE 1. (GRIGIO)

LE FILE VERTICALI CONTRASSEGNAE CON UN ASTERISCO SONO UTILIZZATE PER IL MONTAGGIO DEL RINFORZO VERTICALE DEL TELAIO

sommario per c.c.7/12 Dis. 06

1 232534 Modificato con il dis. del 23/09/20. Cambiato tipo di chiave		Pierucci
ESP. DATA	MODIFICHE	DISEGN. CONTR.
QUADRO MANOVRA		
Impianto di: TELESE T.		
Ditta: TORTATO E CANAL		
06		DIS.n. 709426.E.II'

Per le quote non tollerate attenersi alla classe "Precisione" delle relative norme UNI.



COMMITTENTE:

RFI
RETE FERROVIARIA ITALIANA
GRUPPO FERROVIE DELLO STATO ITALIANE

DIREZIONE LAVORI:

ITALFERR
GRUPPO FERROVIE DELLO STATO ITALIANE

APPALTATORE:

PROGETTAZIONE:	PROGETTISTA:	DIRETTORE DELLA PROGETTAZIONE:
RAGGRUPPAMENTO TEMPORANEO PROGETTISTI		Ing. PIERGIOGRIO GRASSO

PROGETTO ESECUTIVO

ITINERARIO NAPOLI-BARI
RADDOPPIO TRATTA CANCELLO - BENEVENTO
II LOTTO FUNZIONALE FRASSO TELESINO - VITULANO
1° LOTTO FUNZIONALE FRASSO TELESINO - TELESE

Banco di Manovra stazione Telese - FASE 4

APPALTATORE IMPRESA PIZZAROTTI & C. s.p.a. IL DIRETTORE RESPONSABILE Ing. Stefano Pizzarotti 23/06/2020	SCALA: N.A.
---	----------------

COMMESSA	LOTTO	FASE	ENTE	TIPO DOC.	OPERA/DISCIPLINA	PROGR.	REV.
IF26	12	E	ZZ	PX	IS0003	029	B

Rev.	Descrizione	Redatto	Data	Verificato	Data	Approvato	Data	Autorizzato Data
A	Emissione	Matteo Dugini	20/01/2020	Giacomo Marchi	20/01/2020	Ing. Piergiorgio Grasso	20/01/2020	Ing. Natale Lanza
B	Revisione a seguito di istruttoria ITF	Matteo Dugini	23/06/2020	Giacomo Marchi	23/06/2020	Ing. Piergiorgio Grasso	23/06/2020	

File: IF26.12.E.ZZ.PX.IS0003.029.B.dwg n. Elab.: