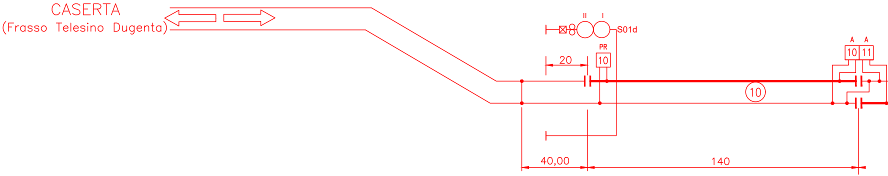
CASERTA
(Frasso Telesino Dugenta)
II
I
S01d
PR
10
20
A
A
10
11
10
40,00
140

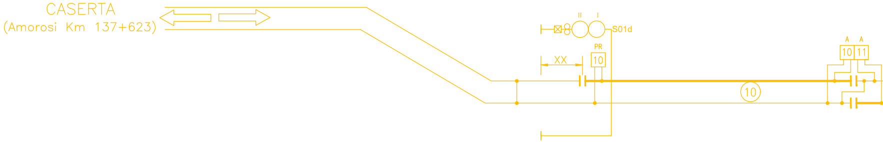
CASERTA
(Amorosi Km 137+623)
II
I
S01d
PR
10
XX
A
A
10
11
10

LEGENDA

CASSETTA C.D.B.

PIPETTA

ROTAIA ISOLATA

ROTAIA A TERRA

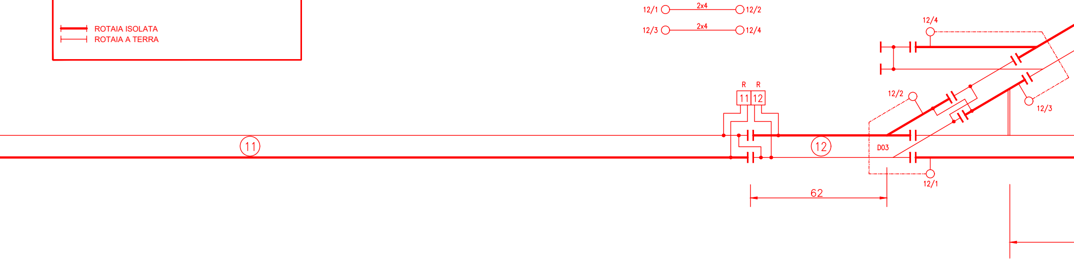
12/1
2x4
12/2
12/3
2x4
12/4
12/4
R
R
11
12
12/2
12/3
11
12
D03
12/1
62

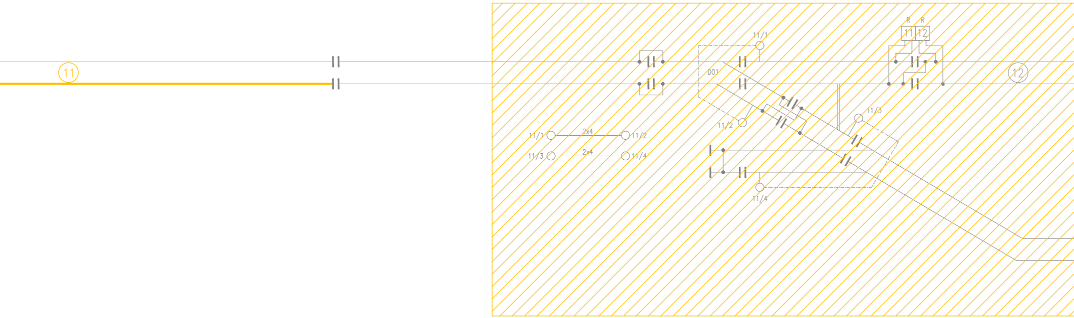
R
R
11
12
11/1
11
D01
12
11/3
11/2
11/1
2x4
11/2
11/3
2x4
11/4
11/4

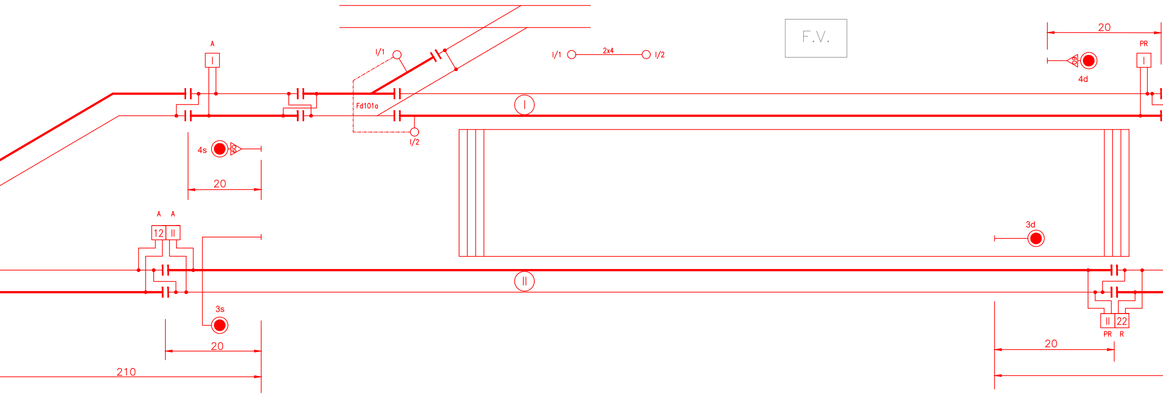
A
I
I/1
I/2
Fd101a
I/1
2x4
I/2
F.V.
20
PR
I
4d
60
4s
60
20
I
A A
12 II
3d
II
3s
20
210
II 22
PR R
20

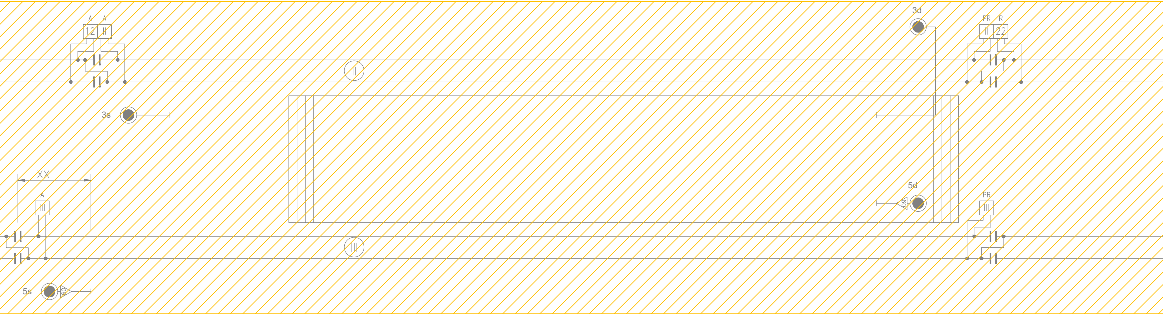
A A
12 II
II
3s
3d
PR R
II 22
XX
A
III
III
5s
60
5d
60
PR
III

LEGENDA PROGETTO ESECUTIVO

🟨	ELIMINATO IN QUESTA FASE
🟥	AGGIUNTO IN QUESTA FASE
▨	DISATTIVATO (MA NON ELIMINATO) IN QUESTA FASE

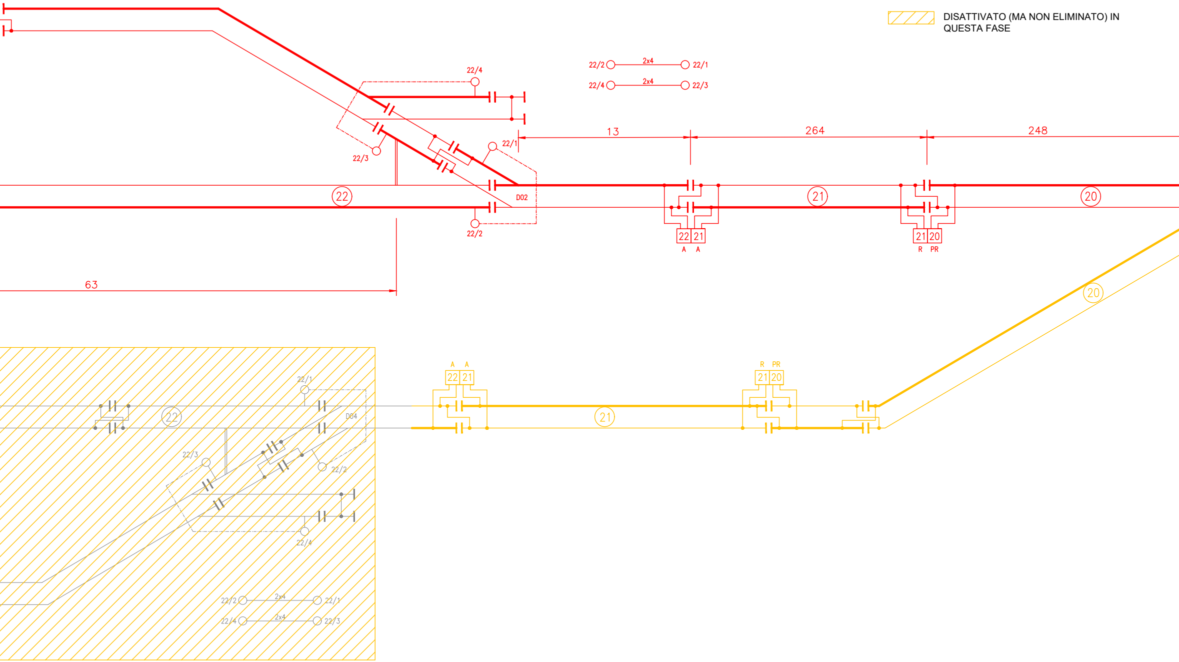
22/4
22/3
22/1
22/2
D02
22/2
2x4
22/1
22/4
2x4
22/3
13
264
248
22
21
20
22
21
A
A
21
20
R
PR
63
20
A
A
22
21
R
PR
21
20
21
22/1
22
D04
22/3
22/2
22/4
22/2
2x4
22/1
22/4
2x4
22/3

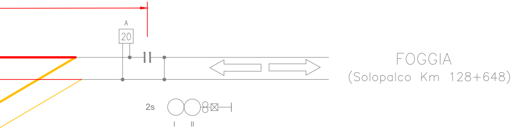
A
20
FOGGIA
(Solopalco Km 128+648)
2s
I
II

COMMITTENTE:

RFI
RETE FERROVIARIA ITALIANA
GRUPPO FERROVIE DELLO STATO ITALIANE

DIREZIONE LAVORI:

ITALFERR
GRUPPO FERROVIE DELLO STATO ITALIANE

APPALTATORE:

PIZZAROTTI FONDATA NEL 1910 · Ghella · ITINERA · SALCEF CONSTRUCTION · EdS INFRASTRUTTURE Engineering & Construction

PROGETTAZIONE:	PROGETTISTA:	DIRETTORE DELLA PROGETTAZIONE:
RAGGRUPPAMENTO TEMPORANEO PROGETTISTI GEODATA ENGINEERING · INTEGRA · RINA		Ing. PIERGIORGIO GRASSO Responsabile integrazione fra le varie prestazioni specialistiche Dott. Ing. Piergiorgio GRASSO n. 3632

PROGETTO ESECUTIVO

ITINERARIO NAPOLI-BARI
RADDOPPIO TRATTA CANCELLO – BENEVENTO
II LOTTO FUNZIONALE FRASSO TELESINO – VITULANO
1° LOTTO FUNZIONALE FRASSO TELESINO – TELESE

Piano Isolamento stazione Telese - FASE 4

APPALTATORE	SCALA:
IMPRESA PIZZAROTTI & C. S.p.A. RTI IL DIRETTORE TECNICO Dott. Ing. Sabino Del Balzo Ing. S. Del Balzo 23/06/2020	N.A.

COMMESSA	LOTTO	FASE	ENTE	TIPO DOC.	OPERA/DISCIPLINA	PROGR.	REV.
IF26	12	E	ZZ	PX	IS0003	031	B

Rev.	Descrizione	Redatto	Data	Verificato	Data	Approvato	Data	Autorizzato Data
A	Emissione	Matteo Dugini	20/01/2020	Giacomo Marchi	20/01/2020	Ing.Piergiorgio Grasso	20/01/2020	Ing. Natale Lanza
B	Revisione a seguito di istruttoria ITF	Matteo Dugini Matteo Dugini	23/06/2020	Giacomo Marchi	23/06/2020	Ing. Piergiorgio Grasso	23/06/2020	NATALE LANZA 23/06/2020

File: IF26.12.E.ZZ.PX.IS0003.031.B.dwg

n. Elab.: