

AGGIORNAMENTI	DATA	OGGETTO	FIRME	POS.D'ARCHIVIO
A	18.02.99	Attivazione (C.d.V. Tecnica F.S.)		

SOSTITUISCE IL DISEGNO N. _____ SOSTITUITO DAL DISEGNO N. _____

TECNICO RESPONSABILE DELLA PROGETTAZIONE

ANSALDO Trasporti
Costruttori S.p.A.

MANDATARIA MANDANTE
ELETTRO GENERAL SENOVA **TORTORA & CANAL s.r.l.** segnaletica ferroviaria

Sede A.T.I.: Via Nuova delle Breccie 260, Napoli.

Disegnato	Controlato	Approvato	Codice	TELD3

Data	Codice cliente	Codice ATI	Foglio
21.06.94		C.F.I.A.S.S.T003.07	03

LEGENDA PROGETTO ESECUTIVO








DISPOSITIVI MOMENTANEAMENTE DISATTIVATI IN QUESTA FASE

DISPOSITIVI RIATTIVATI IN QUESTA FASE

ELIMINATO IN FASI PRECEDENTI AL PRESENTE APPALTO

AGGIUNTO IN FASI PRECEDENTI AL PRESENTE APPALTO

TAV. 16/1	TAV. 25	TAV. 26	TAV. 16/1	TAV. 16/1	TAV. 16/1	TAV. 16/1	TAV. 16/1
Arn. 3	Arn. 3	Arn. 4	Arn. 3	Arn. 3	Arn. 3	Arn. 3	Arn. 3

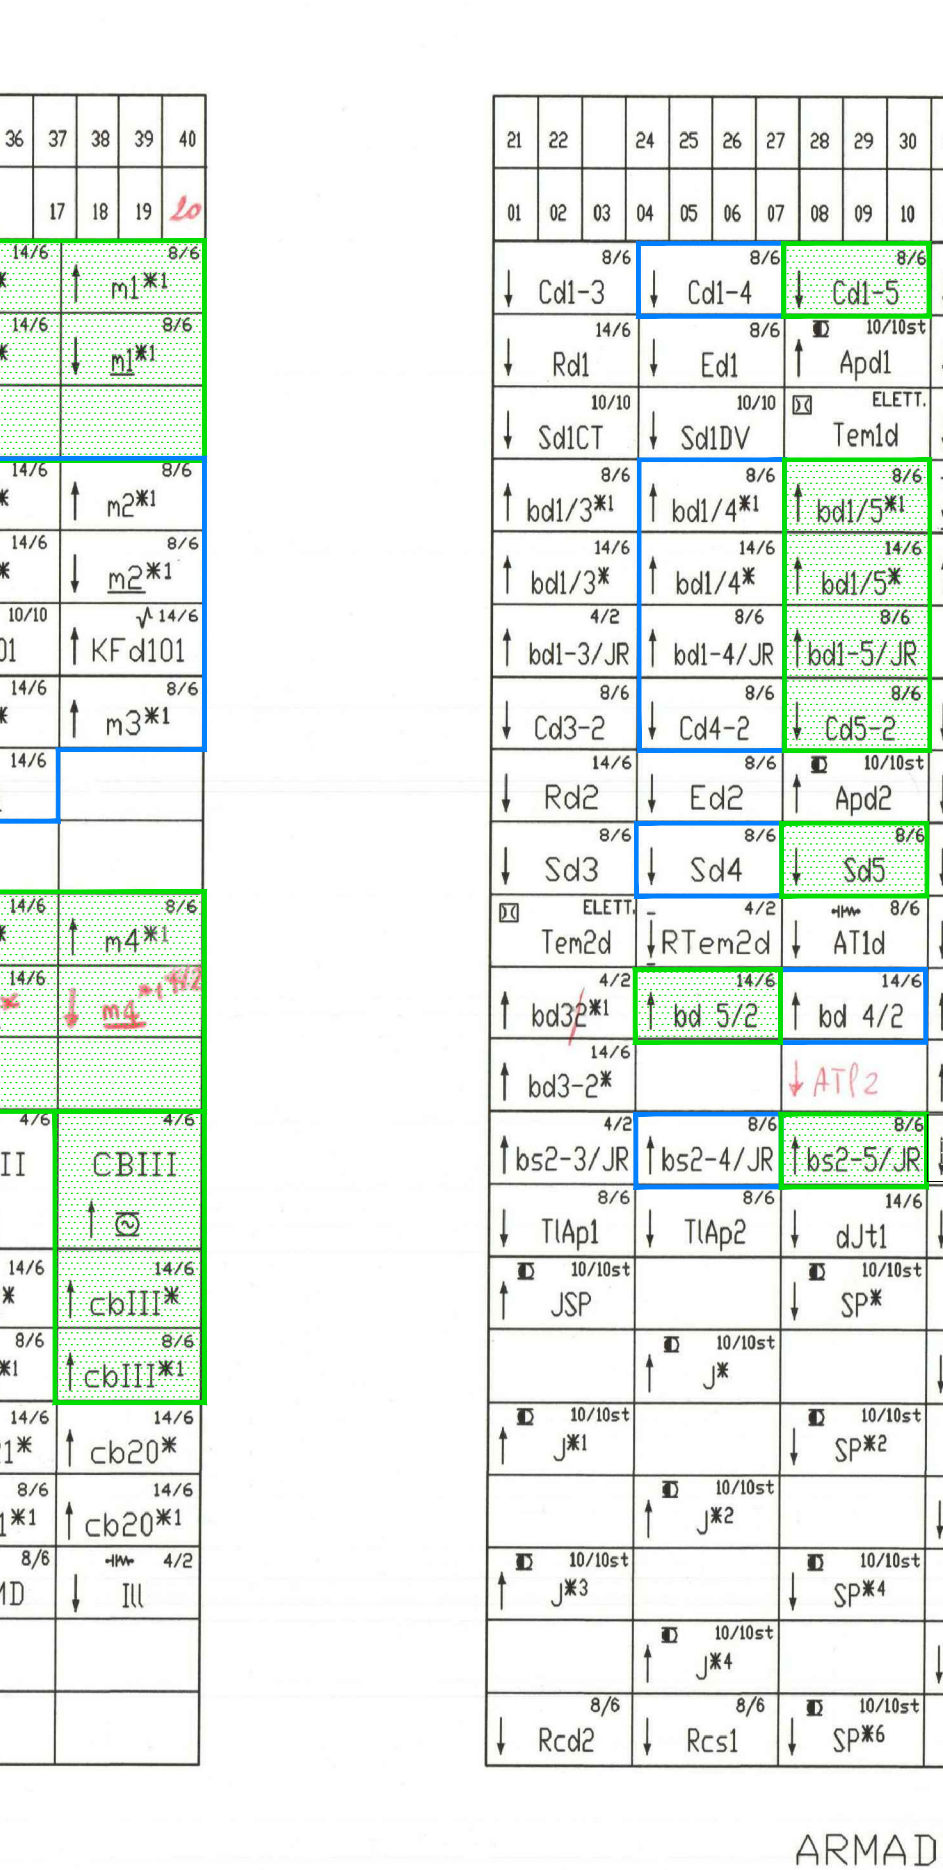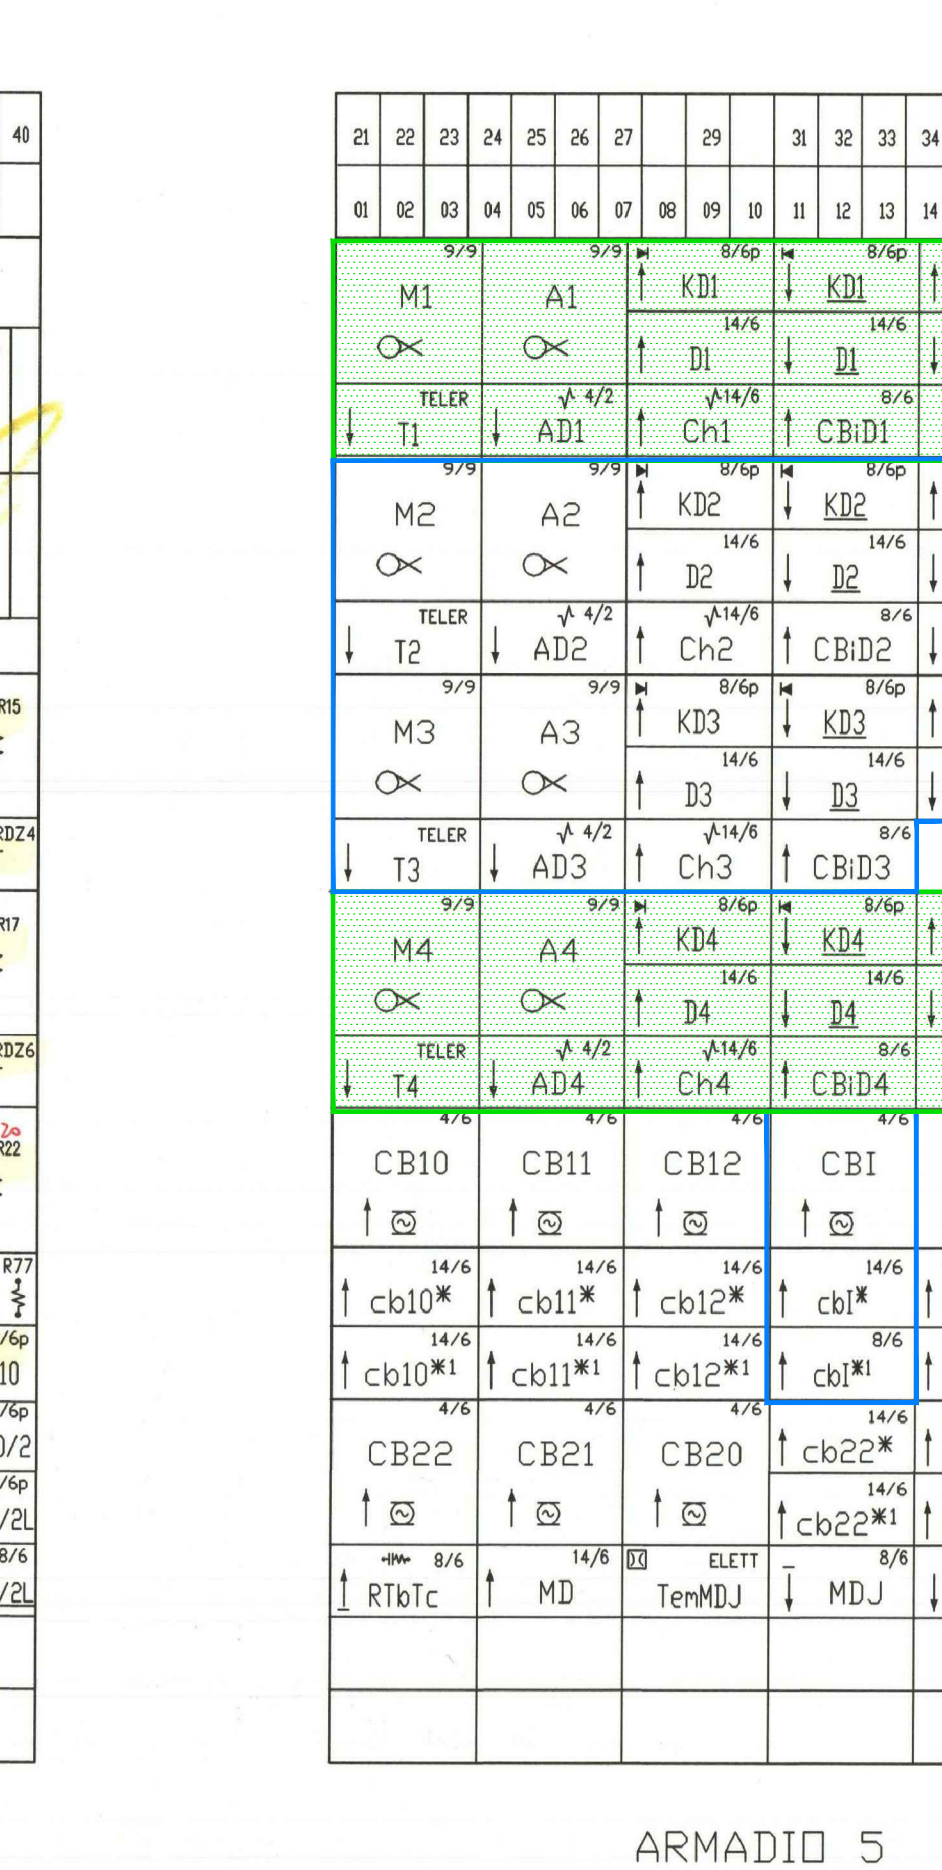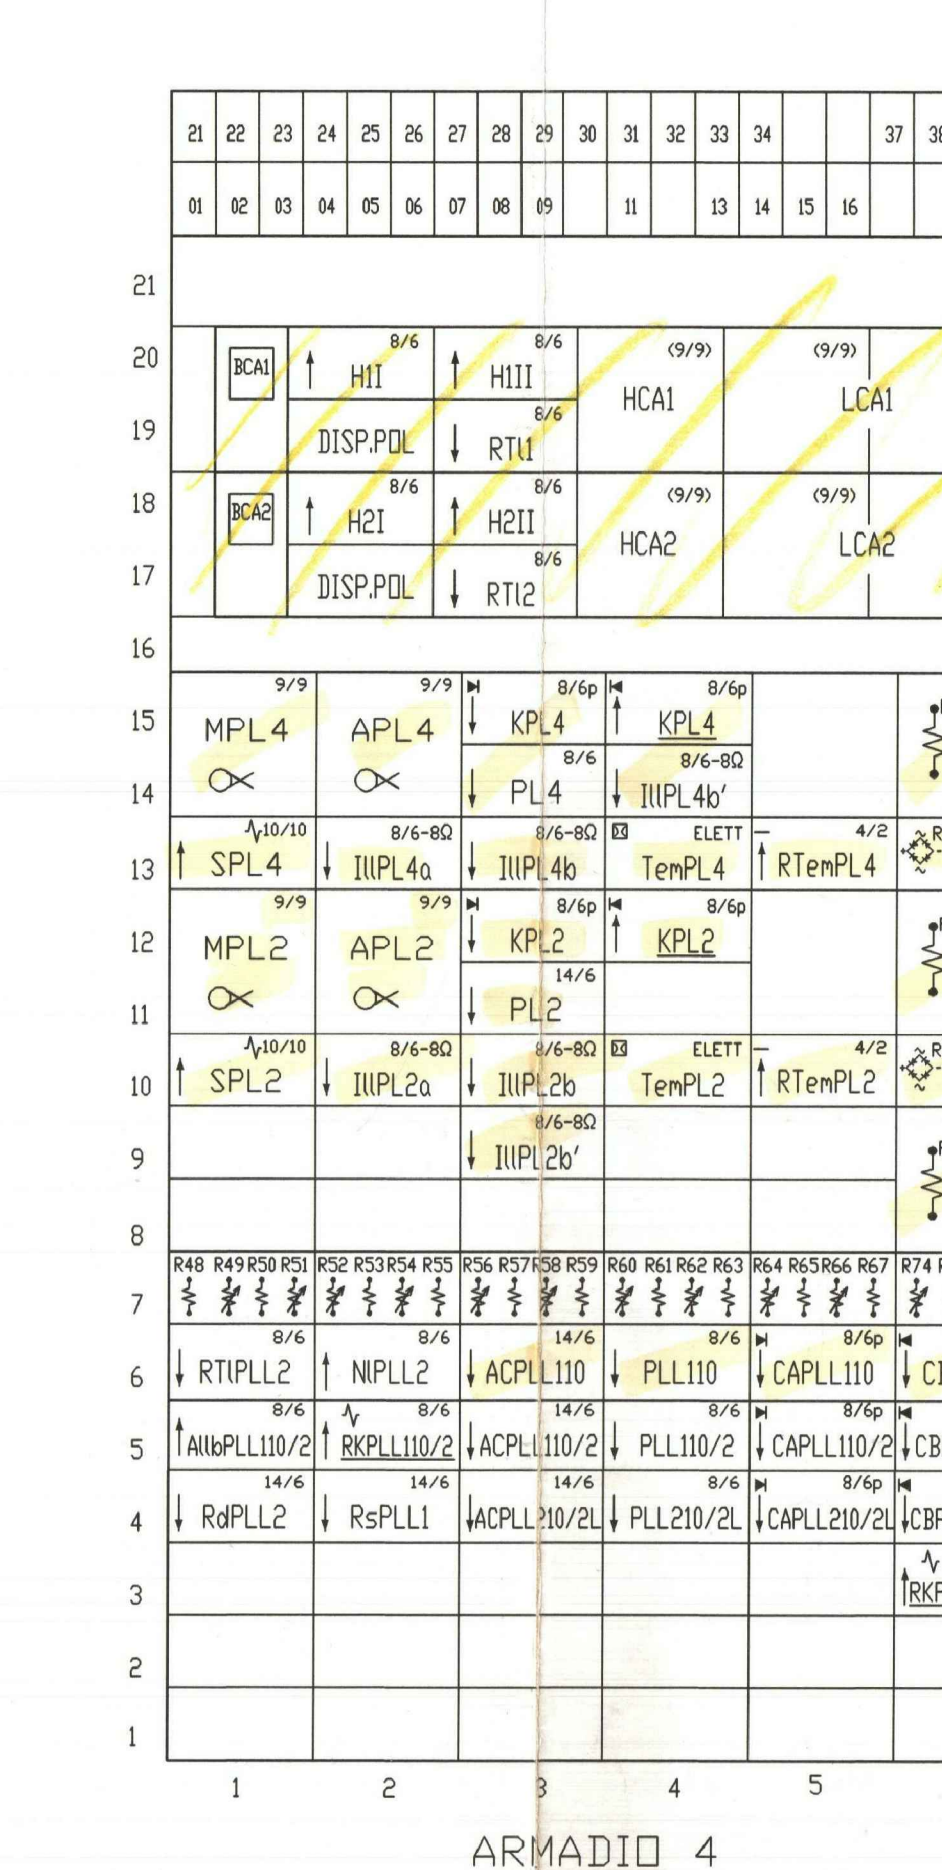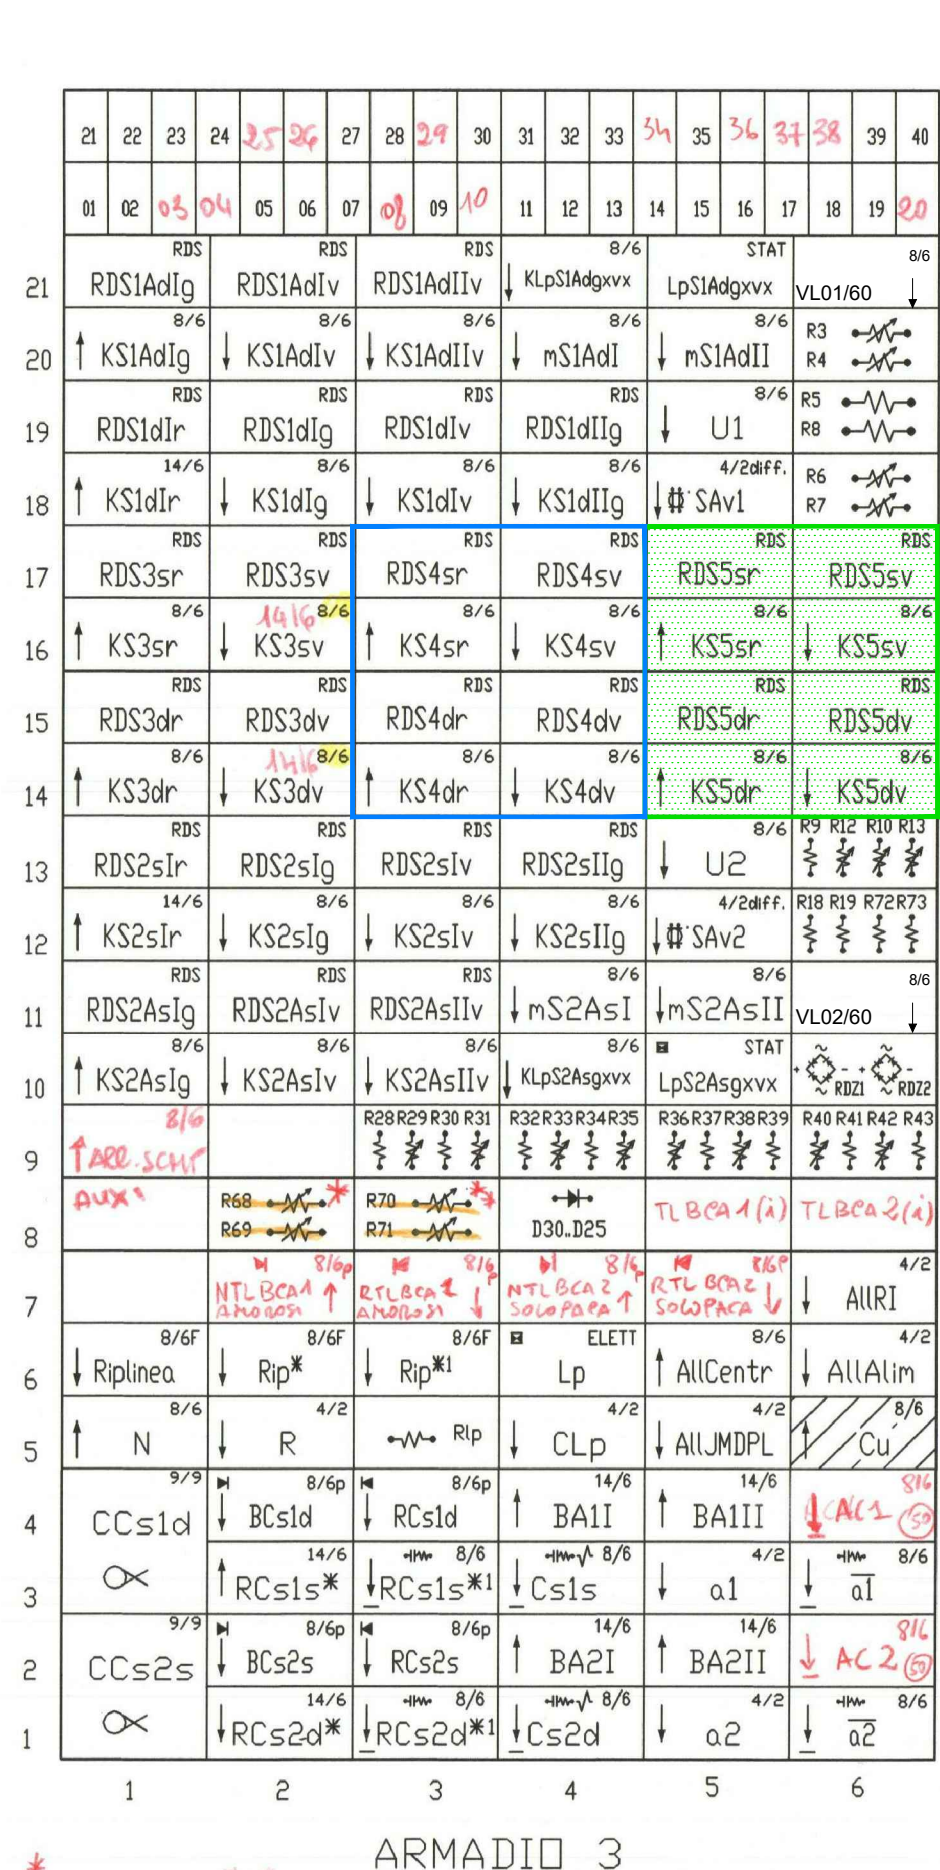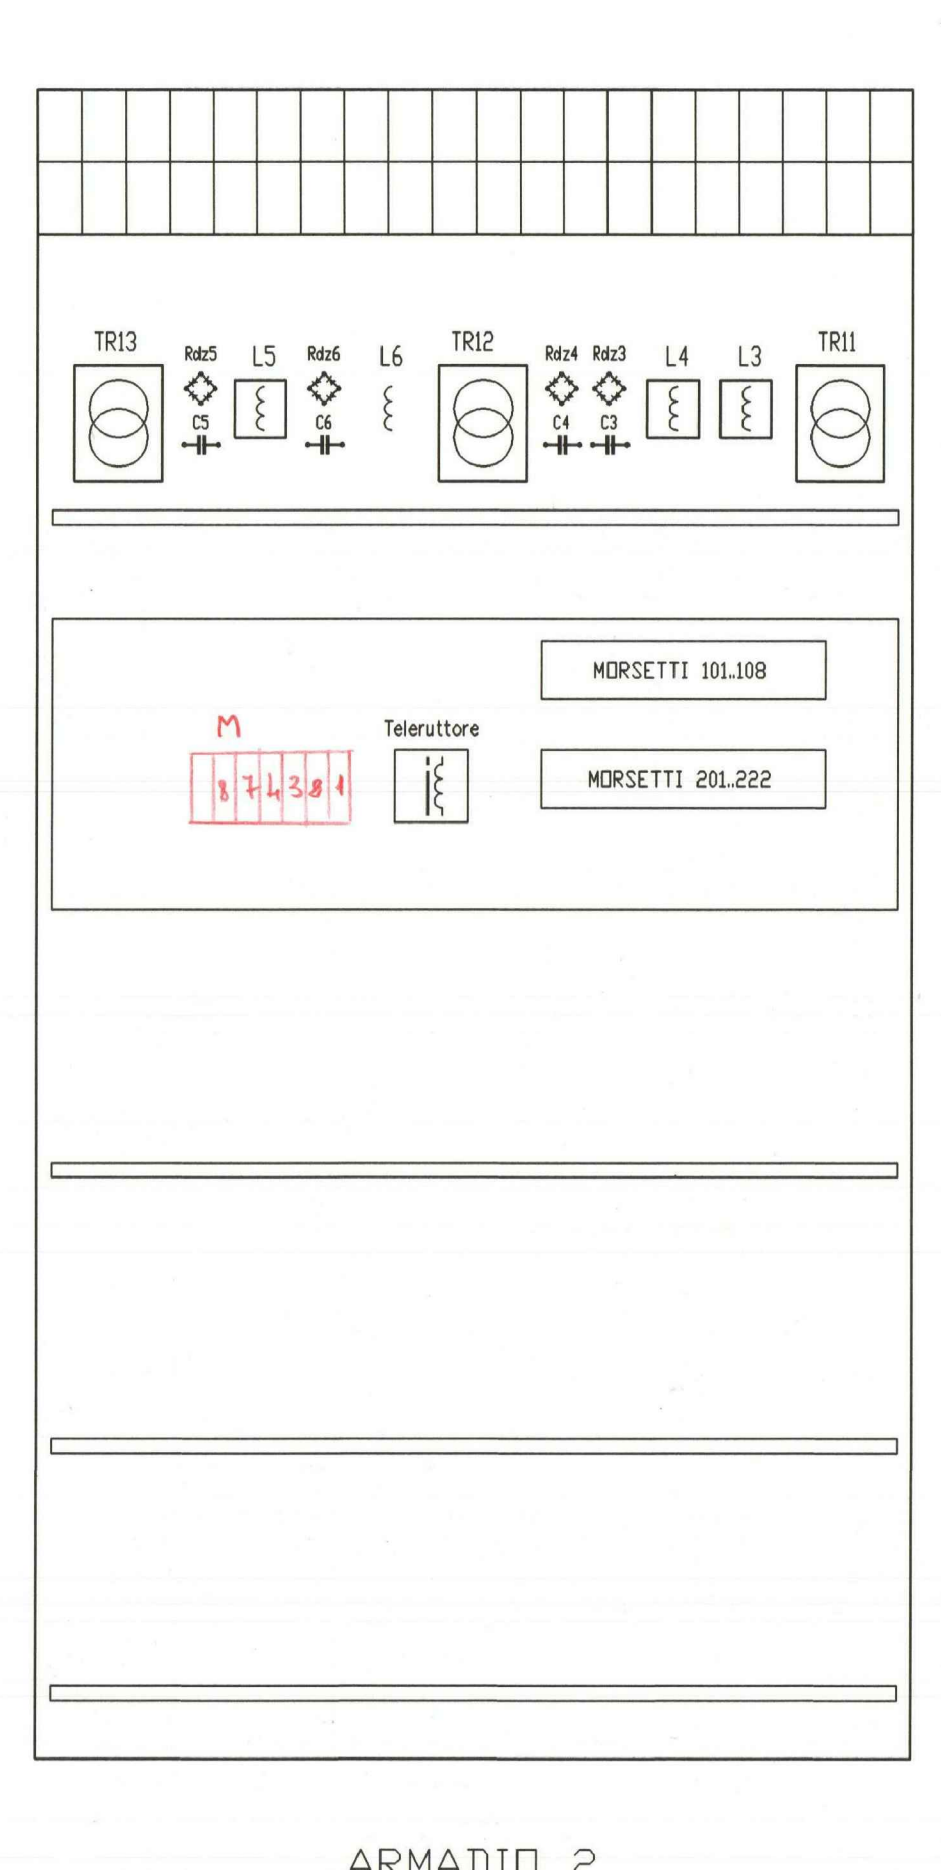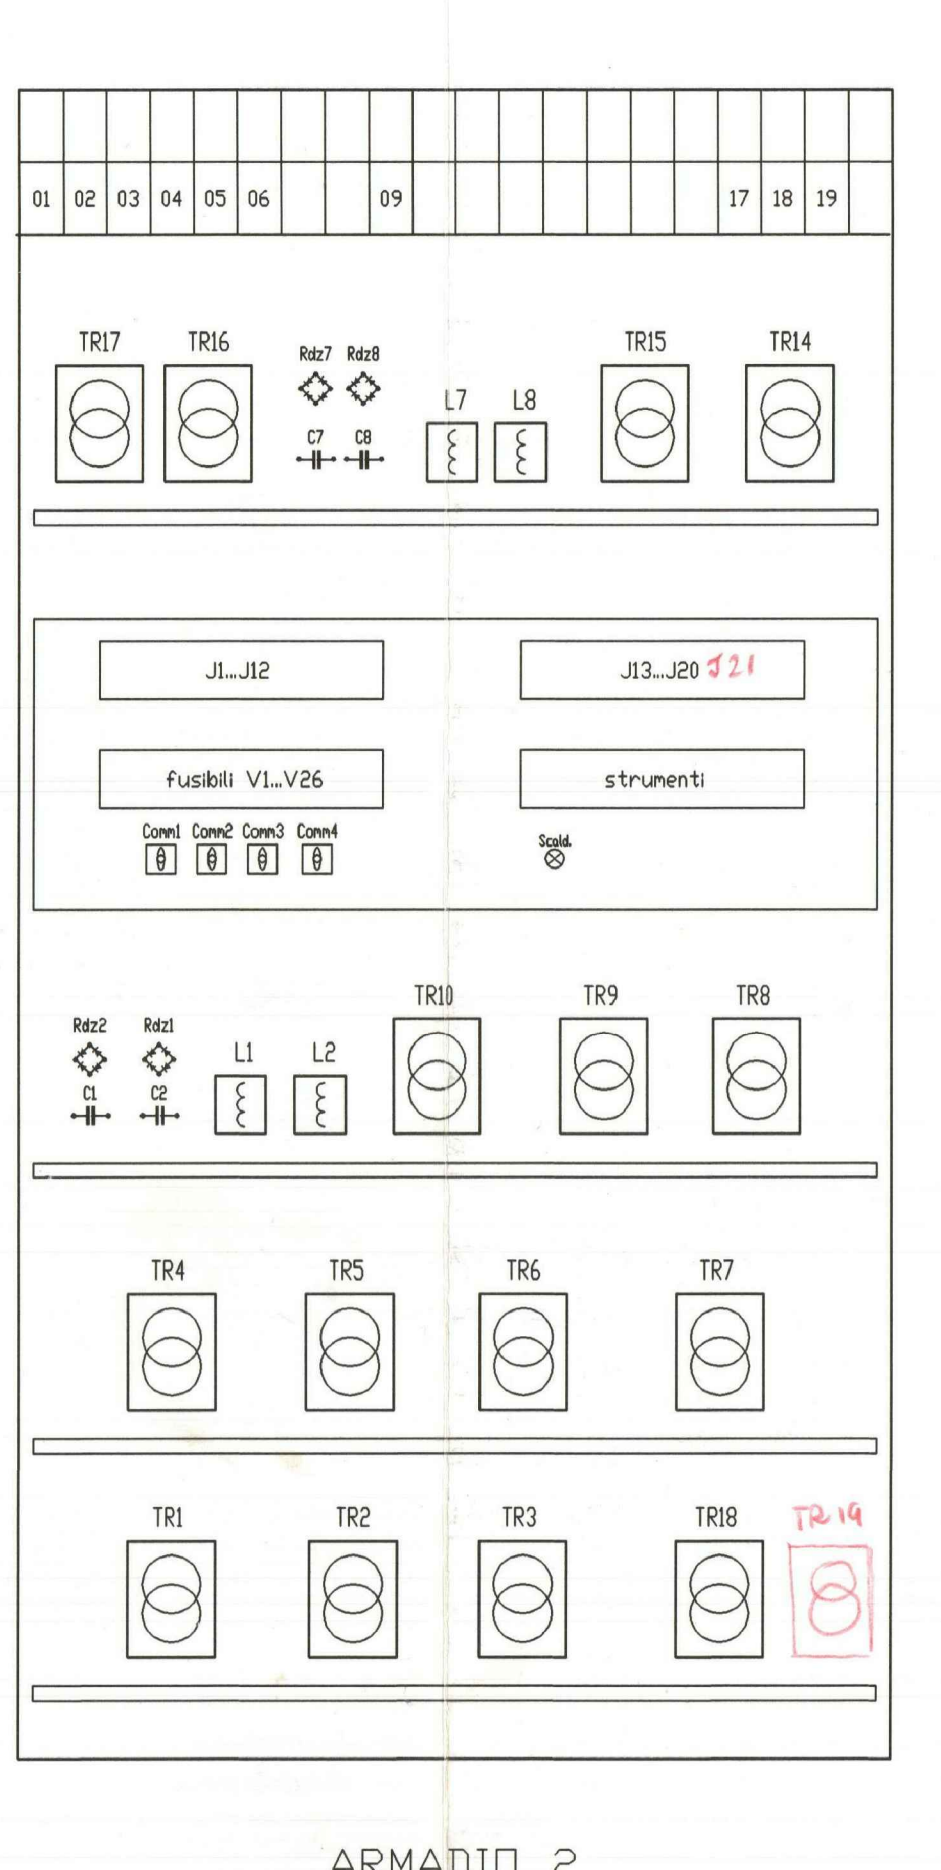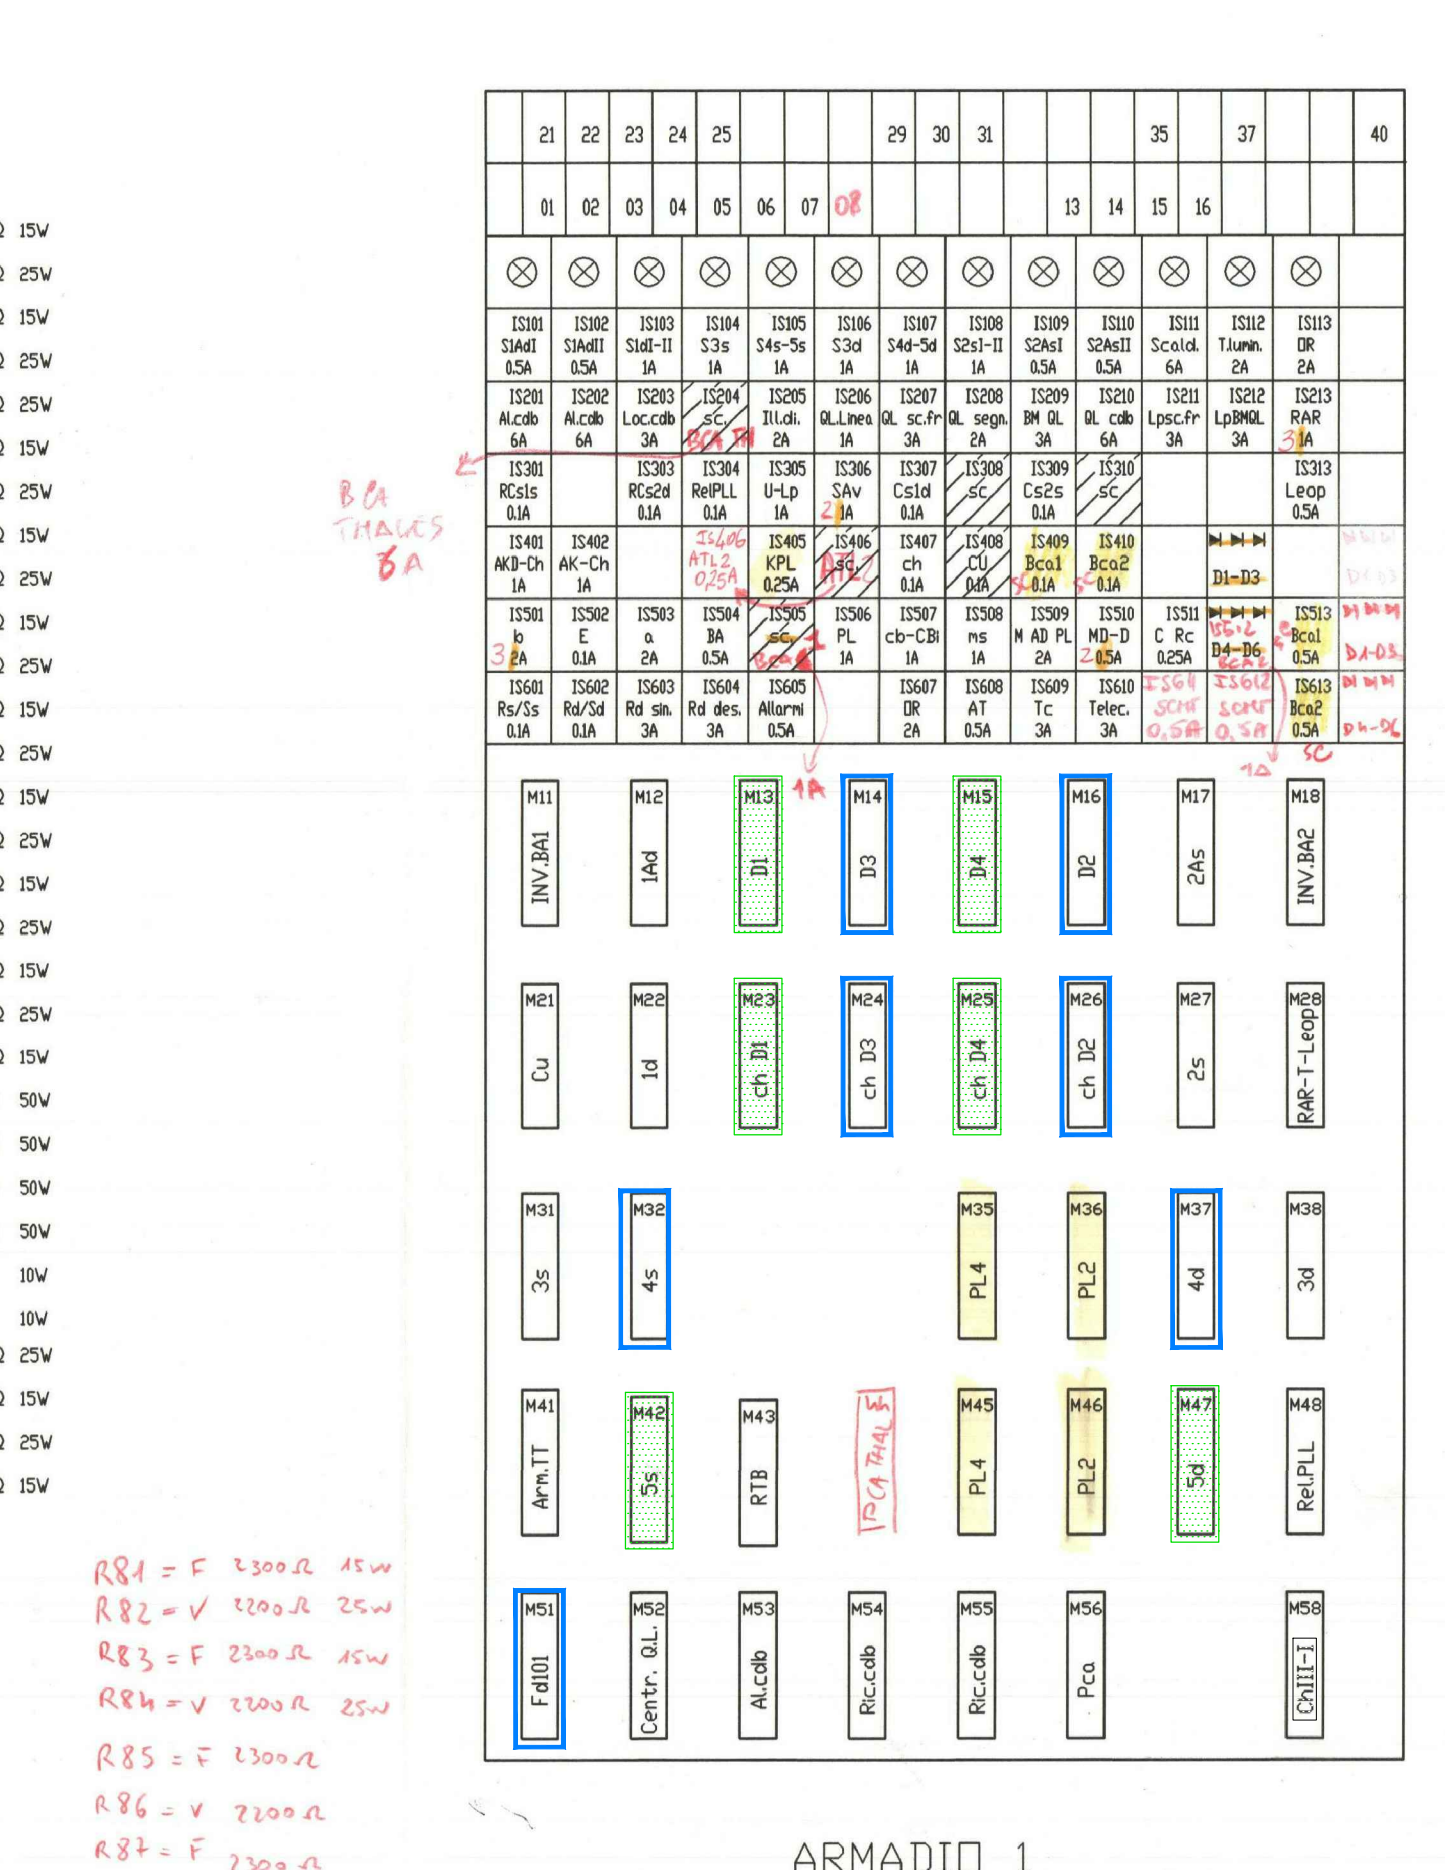

COMMITTENTE: **RFI RETE FERROVIARIA ITALIANA**
 GRUPPO FERROVIE DELLO STATO ITALIANE

DIREZIONE LAVORI: **ITALFERR**
 GRUPPO FERROVIE DELLO STATO ITALIANE

APPALTATORE: **PIZZAROTTI**, **Ghella**, **ITINERA**, **SALCEF**, **JEDSINFRASTRUTTURE**

PROGETTAZIONE: **GEODATA ENGINEERING**, **INTEGRA**, **RIAR**

PROGETTO ESECUTIVO

ITINERARIO NAPOLI-BARI
 RADDOPPIO TRATTA CANCELLO - BENEVENTO
 II LOTTO FUNZIONALE FRASSO TELESINO - VITULANO
 1° LOTTO FUNZIONALE FRASSO TELESINO - TELESE

Disposizione apparecchiature negli armadi stazione Telese - FASE 4

APPALTATORE: **PIZZAROTTI A.C. s.p.a.**

COMMESSA LOTTO FASE ENTE TIPO DOC. OPERA/DISCIPLINA PROGR. REV.

I F 2 6 1 2 E Z Z P X I S 0 0 0 3 0 3 2 B

Rev.	Descrizione	Redatto	Data	Verificato	Data	Approvato	Data	Autorizzato Data
A	Emissione	Matteo Dugni	20/01/2020	Giacomo Marchi	20/01/2020	Ing. Piergiorgio Grasso	20/01/2020	Ing. Natale Lanza
B	Revisione a seguito di istruttoria ITF	Matteo Dugni	23/06/2020	Giacomo Marchi	23/06/2020	Ing. Piergiorgio Grasso	23/06/2020	