



PLANIMETRIA DI RAFFRONTO
SCALA 1:5.000

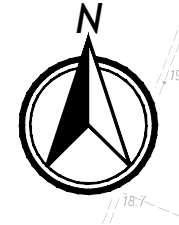

MODIFICA PLANIMETRICA

km 9+020,00

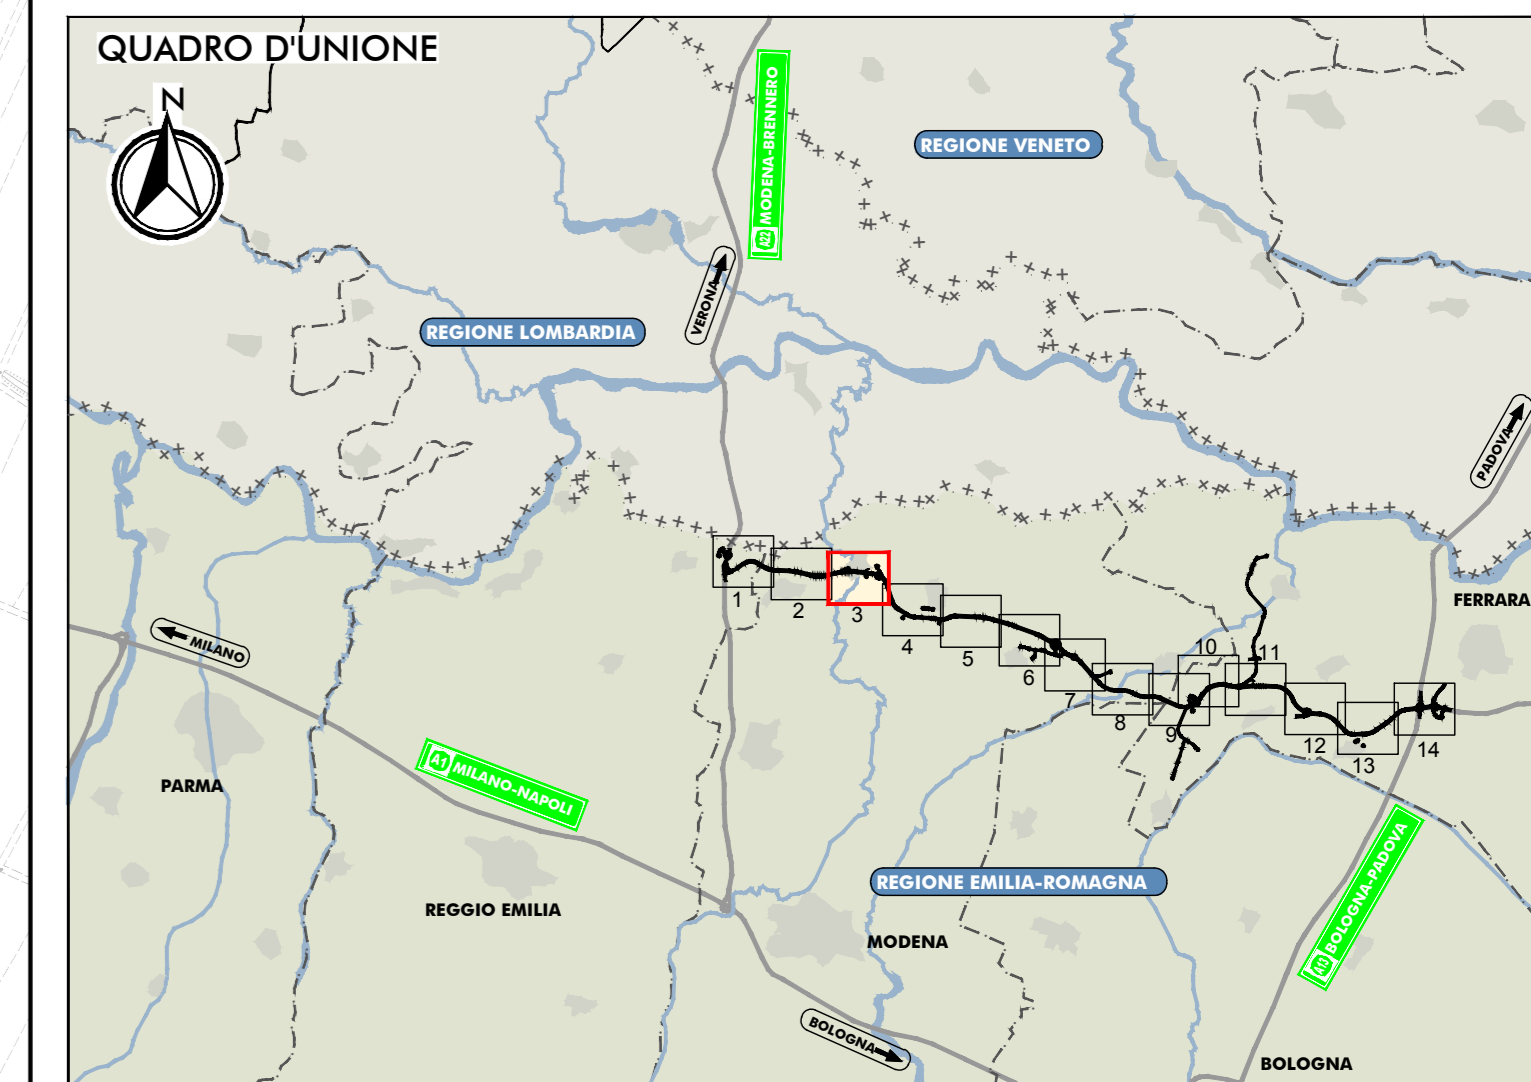

LEGENDA

TERRITORIO

- Confini regionali
- Confini provinciali
- Confini comunali
- Denominazione Comune

POLO

- MODENA-SERRAVALLE
- MODENA-PARMA

OPERE D'ARTE E VIABILITA' DI PROGETTO

- Ponti e viadotti
- Sottovia, cavalcavia
- FONDAZIONE
- Svincoli e interconnessioni
- Modifica planimetrica dell'asse principale rispetto al Progetto Definitivo 2012

INFRASTRUTTURE ESISTENTI

- Autostrade
- Ferrovie
- Asse viario Cispadano

INFRASTRUTTURE DI PROGETTO

- Tracciato autostradale, svincoli, interconnessioni, aree di servizio
- Viabilità di adduzione al sistema autostradale
- Interventi di riqualificazione delle viabilità poderali interferenti (larghezza 4-6m)

PROGETTO DEFINITIVO 2012

- Tracciato autostradale da Progetto Definitivo 2012
- Opere e viabilità da Progetto Definitivo 2012

ELABORATI DI RIFERIMENTO

CARATTERISTICHE DEI MATERIALI

NOTE

IL CONCEDENTE: Regione Emilia-Romagna

IL CONCESSIONARIO: ARC AUTOSTRADA REGIONALE CISPADANA

AUTOSTRADA REGIONALE CISPADANA DAL CASELLO DI REGGIOLO-ROLO SULLA A22 AL CASELLO DI FERRARA SUD SULLA A13

CODICE C.U.P. E8180800060009

PROGETTO DEFINITIVO

ASSE AUTOSTRADALE (COMPRESIVO DEGLI INTERVENTI LOCALI DI COLLEGAMENTO VIARIO AL SISTEMA AUTOSTRADALE)

PROGETTAZIONE STRADALE

ASSE AUTOSTRADA

PLANIMETRIA DI RAFFRONTO PROGETTO DEFINITIVO 2012 E PROGETTO DEFINITIVO INTEGRATO A SEGUITO DI DECRETO VIA, TAVOLA 3/14

IL PROGETTISTA: PIAZZENTINI INGEGNERI S.r.l. Ing. Luca Piazzentini, Alba Ing. Bologna n° 4152

RESPONSABILE INTEGRAZIONE PRESTAZIONI SPECIALISTICHE: Ing. Antonio Anania, Alba Ing. Perugia n° 42374

IL CONCESSIONARIO: Autostrada Regionale Cispadana S.p.A. e IRRIDIUCI Gruppo Piacenti

Dott. Ing. Antonio Anania, IRRIDIUCI PIAZZENTINI & C. S.p.A. Ing. Luca Piazzentini

PIACENTINI ANANIA

01.08.2019

EMISSIONE PER OTTENERE DECRETO VIA DEL 25.07.2017

PIACENTINI ANANIA

IDENTIFICAZIONE ELABORATO

DATA DESCRIZIONE REVISIONE

01.08.2019

02

03

