PLANIMETRIA DI PROGETTO

SCALA 1:25.000

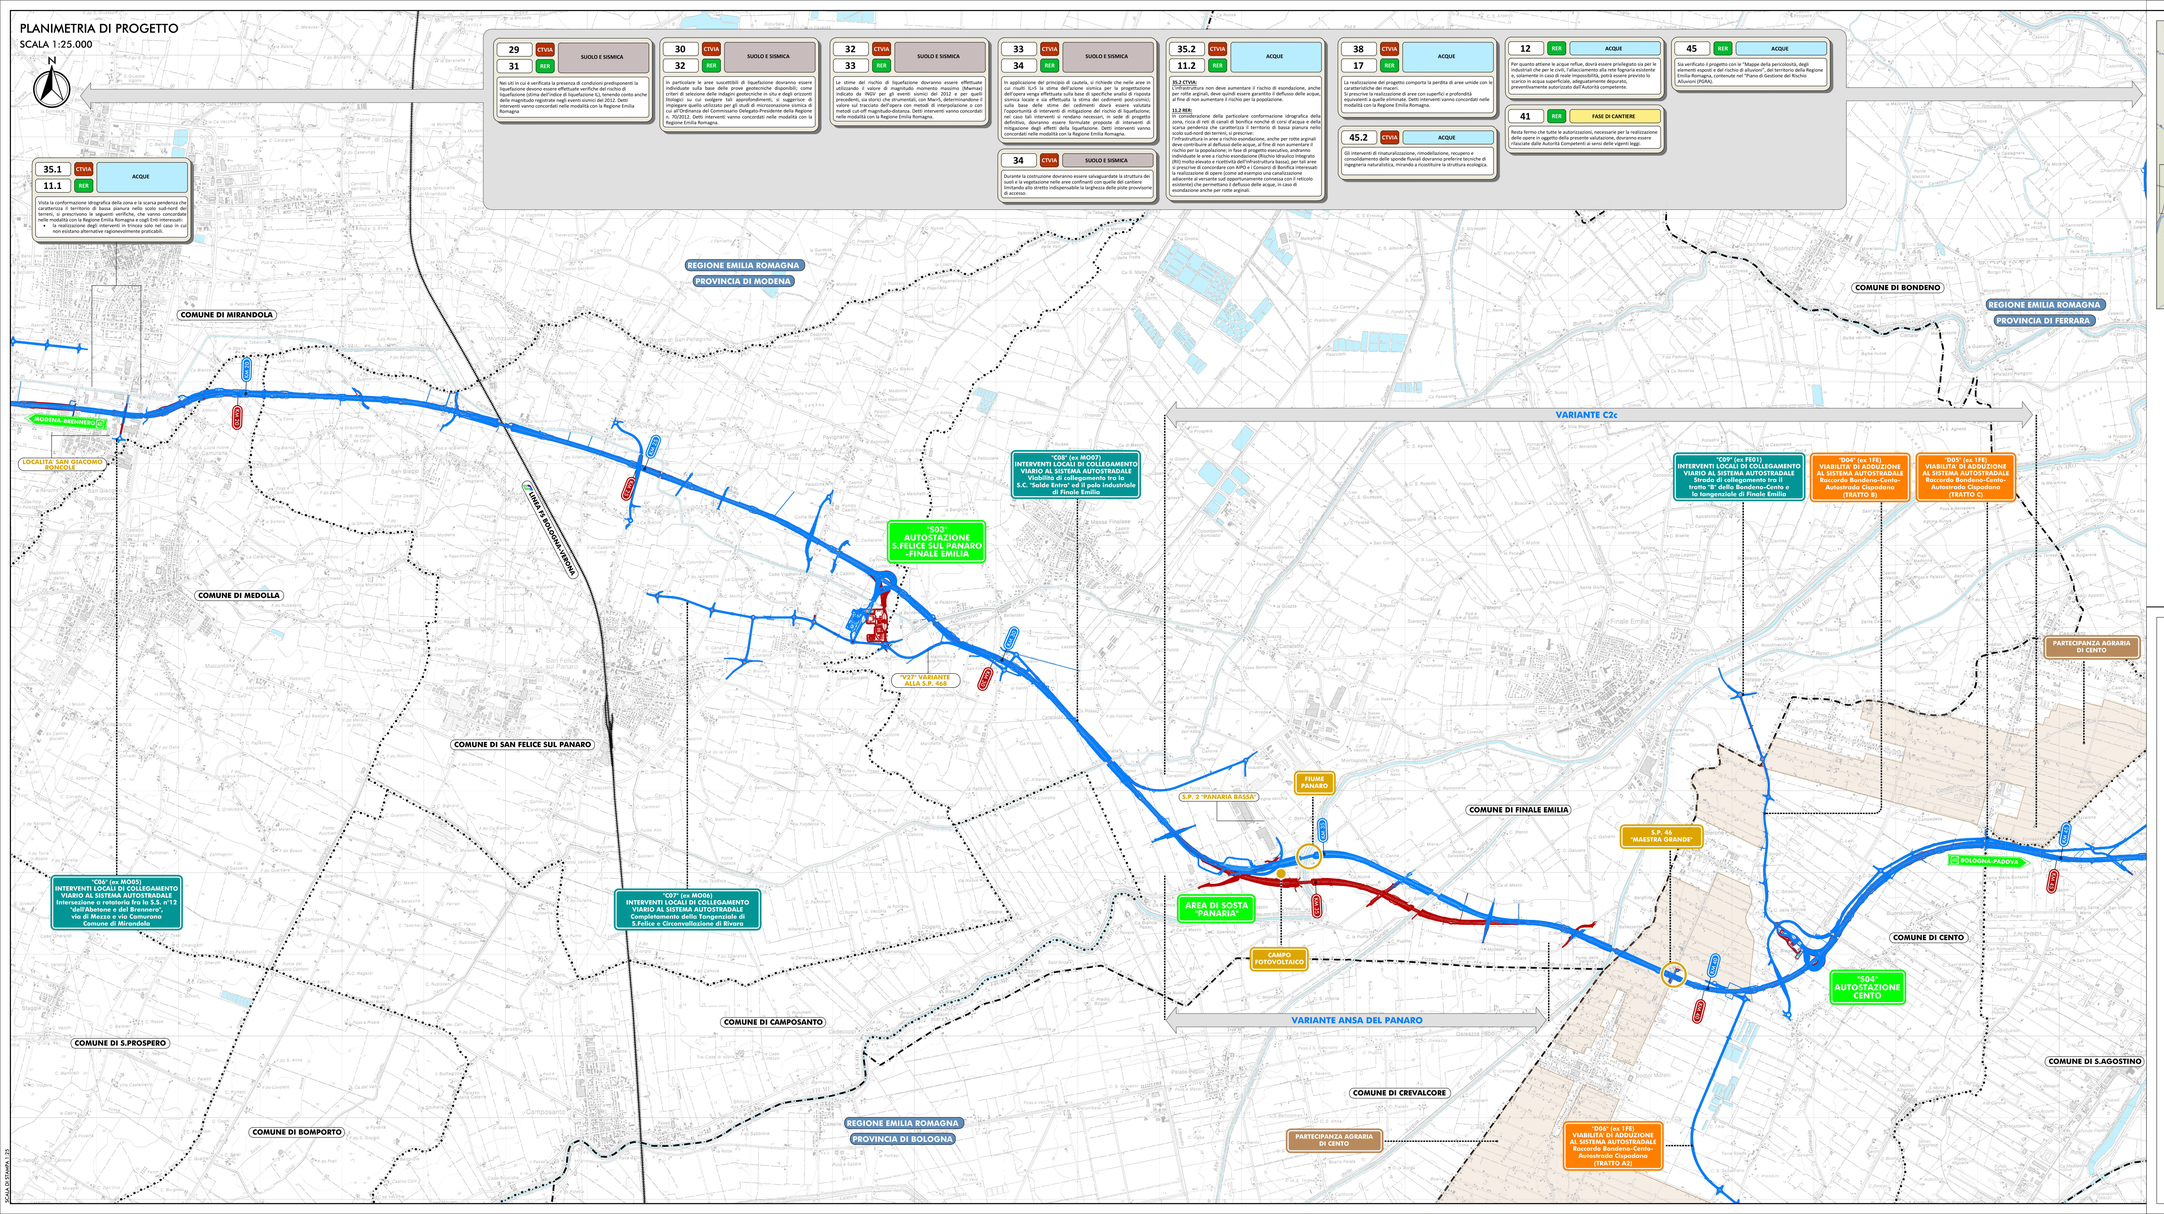

QUADRO D'UNIONE

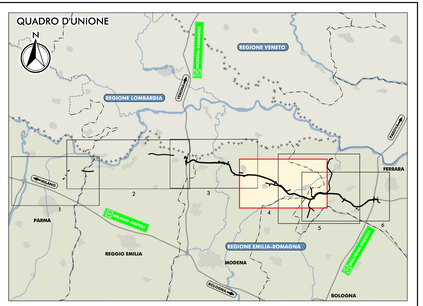

TERRITORIO
- CONFINI REGIONALI
- CONFINI PROVINCIALI
- CONFINI COMUNALI
- CORSI D'ACQUA E PRESENZE IDROGRAFICHE PRINCIPALI

INFRASTRUTTURE ESISTENTI
- AUTOSTRADE
- FERROVIE

INFRASTRUTTURE DI PROGETTO

PROGETTO DEFINITIVO 2012
- TRACCIATO AUTOSTRADALE DI PROGETTO
- INTERVENTI LOCALI DI COLLEGAMENTO VIARIO AL SISTEMA AUTOSTRADALE
- VIABILITA DI ADDUZIONE AL SISTEMA AUTOSTRADALE

PROGETTO DEFINITIVO 2019
- TRACCIATO AUTOSTRADALE DI PROGETTO
- INTERVENTI LOCALI DI COLLEGAMENTO VIARIO AL SISTEMA AUTOSTRADALE
- VIABILITA DI ADDUZIONE AL SISTEMA AUTOSTRADALE

NUMERO IDENTIFICATIVO DELLA CONDIZIONE AMBIENTALE

ENTI PRESCRIVENTI
- CTVIA COMITATO TECNICO VALUTAZIONE IMPATTO AMBIENTALE
- RER REGIONE EMILIA-ROMAGNA
- MiBACT MINISTERO PER I BENI E LE ATTIVITA' CULTURALI E PER IL TURISMO

28.3 CTVIA — FASE DI CANTIERE
Contiene i nuovi interventi locali della viabilità di adduzione all'autostrada privilegiando l'adeguamento e ampliamento della viabilità esistente.

AMBITO DELLE CONDIZIONI AMBIENTALI
- SUOLO E SISMICA
- ACQUE
- FASE DI CANTIERE

TESTO DELLA CONDIZIONE AMBIENTALE

IL CONCEDENTE

Regione Emilia-Romagna

IL CONCESSIONARIO

ARC AUTOSTRADA REGIONALE CISPADANA

AUTOSTRADA REGIONALE CISPADANA
DAL CASELLO DI REGGIOLO-ROLO SULLA A22 AL CASELLO DI FERRARA SUD SULLA A13

CODICE C.U.P. E81B08000060009

PROGETTO DEFINITIVO

AUTOSTRADA REGIONALE CISPADANA - PARTE GENERALE

PARTE GENERALE

INQUADRAMENTO GENERALE DELL'INTERVENTO

PLANIMETRIA DI RAFFRONTO PD2012 - PD2019 CON LOCALIZZAZIONE DELLE CONDIZIONI AMBIENTALI AFFERENTI ALLA 3° ISTANZA DI VERIFICA DI OTTEMPERANZA
TAV. 4/6

REDATTO DA

Arch. Sergio Beccarelli
Ord. Arch. Prov. FE n.327

IL CONCESSIONARIO

Autostrada Regionale Cispadana S.p.A.
IL PRESIDENTE
Giovanni Paltrinieri

REV	DATA	DESCRIZIONE	REDAZIONE	CONTROLLO	APPROVAZIONE
G					
F					
E					
D					
C					
B					
A	02.12.2020	EMISSIONE	GHIRETTI	BECCARELLI	PATTUZZI

IDENTIFICAZIONE ELABORATO

RIM. PROGR.	FASE	LOTTO	GRUPPO	CODICE OPERA MEC.	TRATTO OPERA	AMBITO	TIPO CARDINO	PROGRESSIVO	REV.
8028	PD	0	000	00000	0	GE	CO	17	A

DATA: DICEMBRE 2020

SCALA: 1:25.000

IL PRESENTE DOCUMENTO NON PUÒ ESSERE COPIATO, RIPRODOTTO O ALTRIMENTI PUBBLICATO, IN TUTTO O IN PARTE, SENZA IL CONSENSO SCRITTO DEL CONCEDENTE. OGNI UTILIZZO NON AUTORIZZATO SARA' PERSEGUITO A NORMA DI LEGGE
THIS DOCUMENT MAY NOT BE COPIED, REPRODUCED OR PUBLISHED, EITHER IN PART OR IN ITS ENTIRETY, WITHOUT THE WRITTEN PERMISSION OF GRANTOR. UNAUTHORIZED USE WILL BE PROSECUTED BY LAW.