



## CONSORZIO DI BONIFICA PIANURA DI FERRARA

C.F. 93076450381

Sede legale: 44121 Ferrara - Via Borgo dei Leoni 28  
Recapito postale provvisorio: 44121 Ferrara - Via De' Romei 7  
web: [www.bonificaferrara.it](http://www.bonificaferrara.it) - e-mail: [info@bonificaferrara.it](mailto:info@bonificaferrara.it)  
PEC: [posta.certificata@pec.bonificaferrara.it](mailto:posta.certificata@pec.bonificaferrara.it)

aderente all' **AS**

ASSOCIAZIONE NAZIONALE CONSORZI GESTIONE E TUTELA DEL TERRITORIO E ACQUE IRRIGUE



Area Tecnica  
SETTORE OPERE DI BONIFICA NEL TERRITORIO  
**Sezione Istruttorie Tecniche**  
Via Mentana, 7 - 44121 Ferrara  
0532/218133 - 218134 - 218147  
MB/as

### MINISTERO DELL'AMBIENTE E DELLA TUTELA

### DEL TERRITORIO E DEL MARE

DIREZIONE GENERALE PER LA CRESCITA SOSTENIBILE  
E LA QUALITÀ DELLO SVILUPPO (CreSS)

Pec:

[cress@pec.minambiente.it](mailto:cress@pec.minambiente.it)

### REGIONE EMILIA ROMAGNA

SERVIZIO VALUTAZIONE IMPATTO E PROMOZIONE  
SOSTENIBILITÀ AMBIENTALE

Viale Della Fiera, 8

40127 - Bologna

Pec:

[vipsa@postacert.regione.emilia-romagna.it](mailto:vipsa@postacert.regione.emilia-romagna.it)

Mail:

[ruggero.mazzoni@regione.emilia-romagna.it](mailto:ruggero.mazzoni@regione.emilia-romagna.it)

Oggetto: ANAS spa - S.S. 16 - Adriatica - Procedura di Verifica di Assoggettabilità a VIA - Lavori di ammodernamento nel tratto compreso tra l'innesto con la SS 495 e Ponte Bastia, dal Km 101+330 al Km 120+238. 1° STRALCIO: dallo svincolo di Argenta al Km 120+238 - Svincolo San Biagio.

#### **Contributi e osservazioni di competenza.**

Con riferimento alla nota della Regione Emilia Romagna in indirizzo prot. 26/11/2020.0785667.U del 26/11/2020, assunta a prot. consorziale n. 17941 in data 26/11/2020, ed alla documentazione progettuale scaricabile dal link riportato nella sopracitata nota, lo scrivente Consorzio prende atto delle modeste modifiche apportate al tracciato del progetto preliminare e delle variazioni che hanno interessato lo svincolo di via del Fitto, il nuovo svincolo di San Biagio, l'interferenza con la SP10 e il viadotto sul Reno.

Per gli aspetti di interesse di questo Ente, riguardanti la conformità delle opere previste in progetto alle vigenti norme in materia di Polizia Idraulica, si comunicano le seguenti osservazioni di competenza:

#### **INTERFERENZA CON LO SCOLO GALVINO (SVINCOLO DI SAN BIAGIO)**

- La realizzazione di opere fuori terra provvisorie (barriere antipolvere), il deposito di materiali previsto nell'area del campo base e la piantumazione di alberi, in fregio alla linea demaniale denominata "Scolo Galvino", dovranno rispettare la distanza minima di metri 6,00 dal ciglio del canale al fine di consentire il transito dei mezzi operativi consorziali per l'esercizio delle attività


Direzione Generale - Area Amministrativa

44121 Ferrara Via de' Romei 7 - tel. 0532 218211 fax 0532 211402


Presidenza - Area Tecnica

44121 Ferrara Via Mentana 3/7 - tel. 0532 218111 fax 0532 218150

di bonifica.

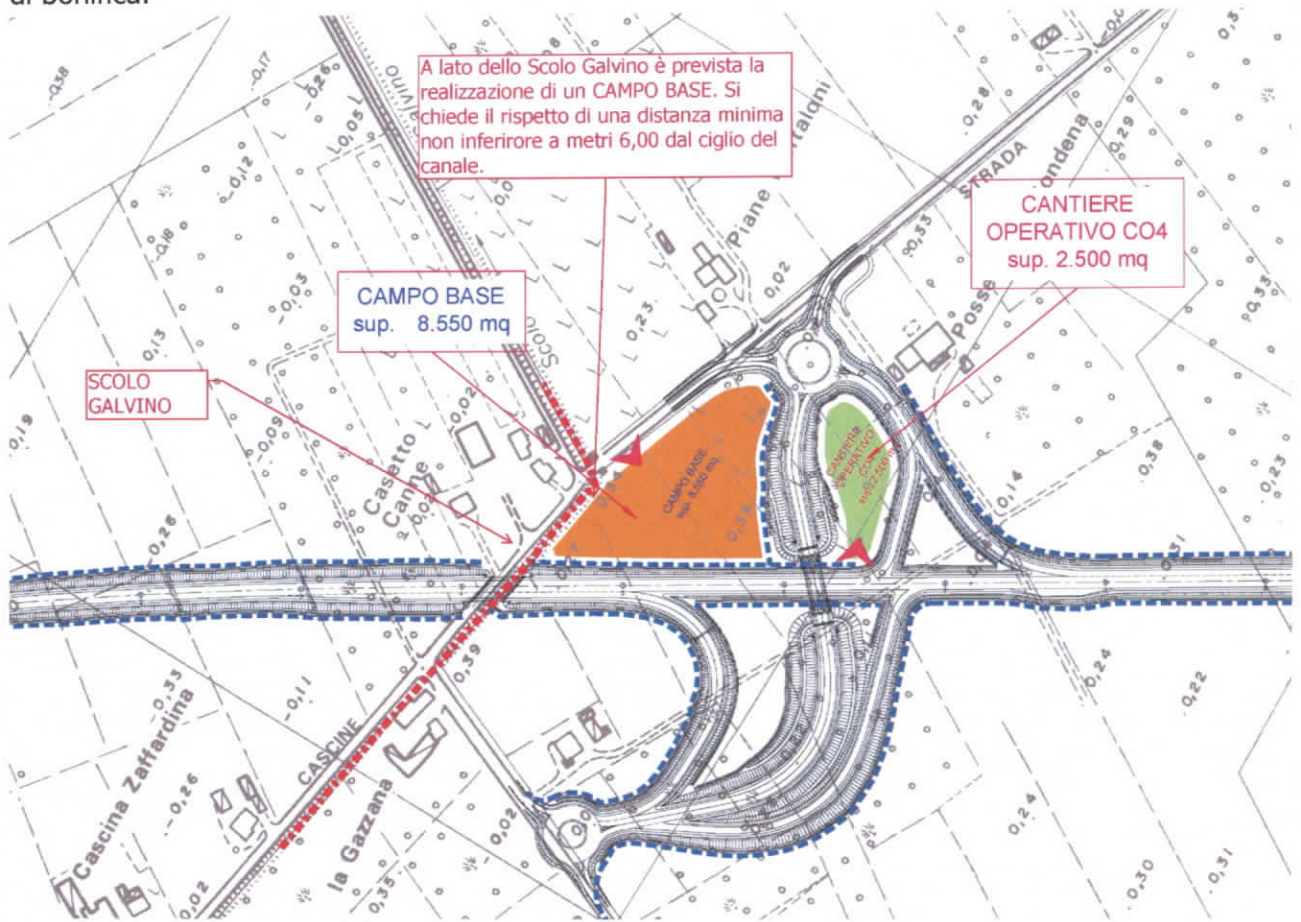





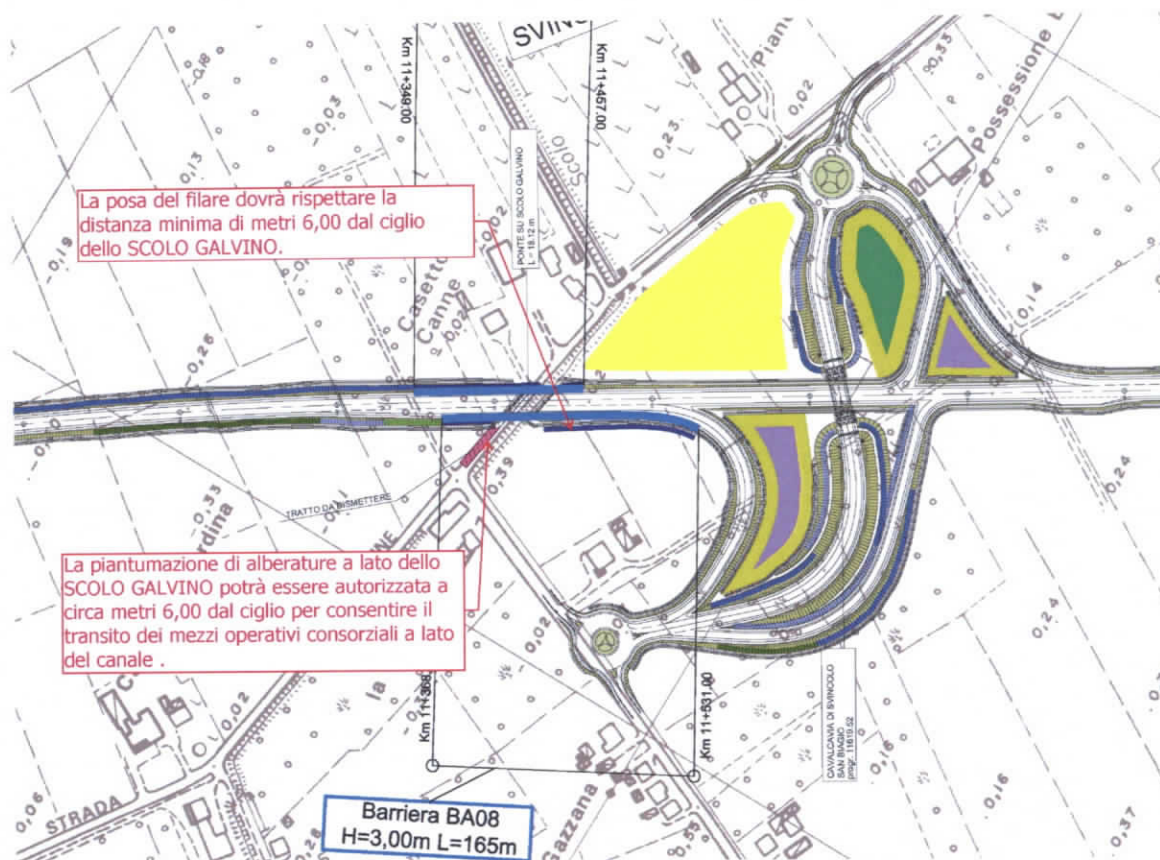

### **INTERFERENZA CON LO SCOLO BURIONI LAMA E CON LO SCOLO TAMPELLINA**

Eventuali opere provvisorie fuori terra (barriere antipolvere) nonché il deposito di materiali nell'area del campo base, dovranno rispettare la distanza minima di metri 6,00 dal ciglio degli SCOLI BURIONI LAMA e TAMPELLINA, al fine di consentire il transito a lato dei canali dei mezzi operativi consorziali per l'esercizio delle attività di bonifica.

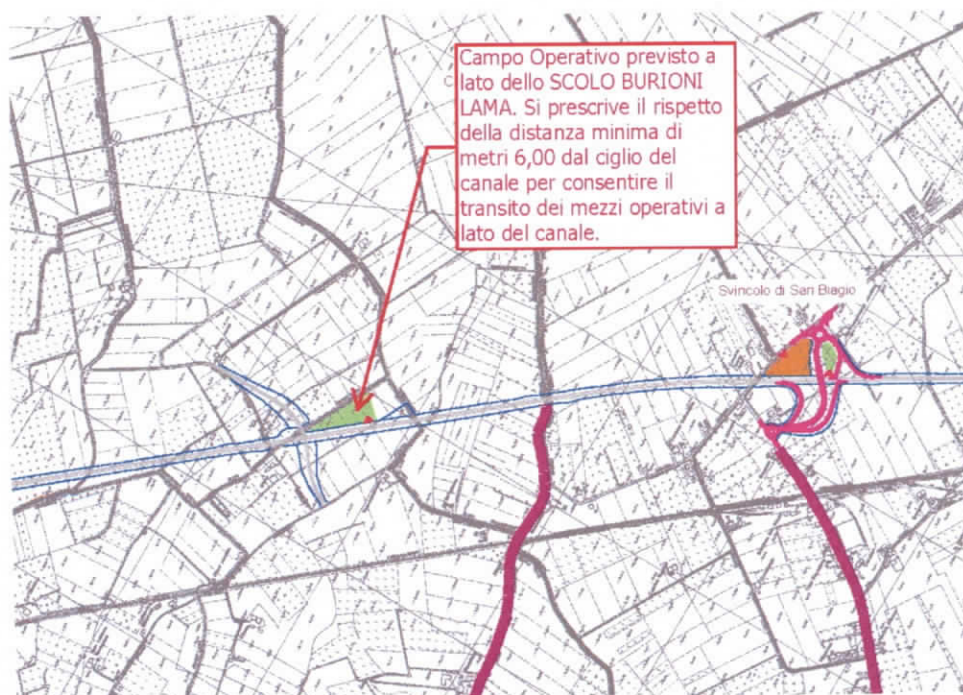

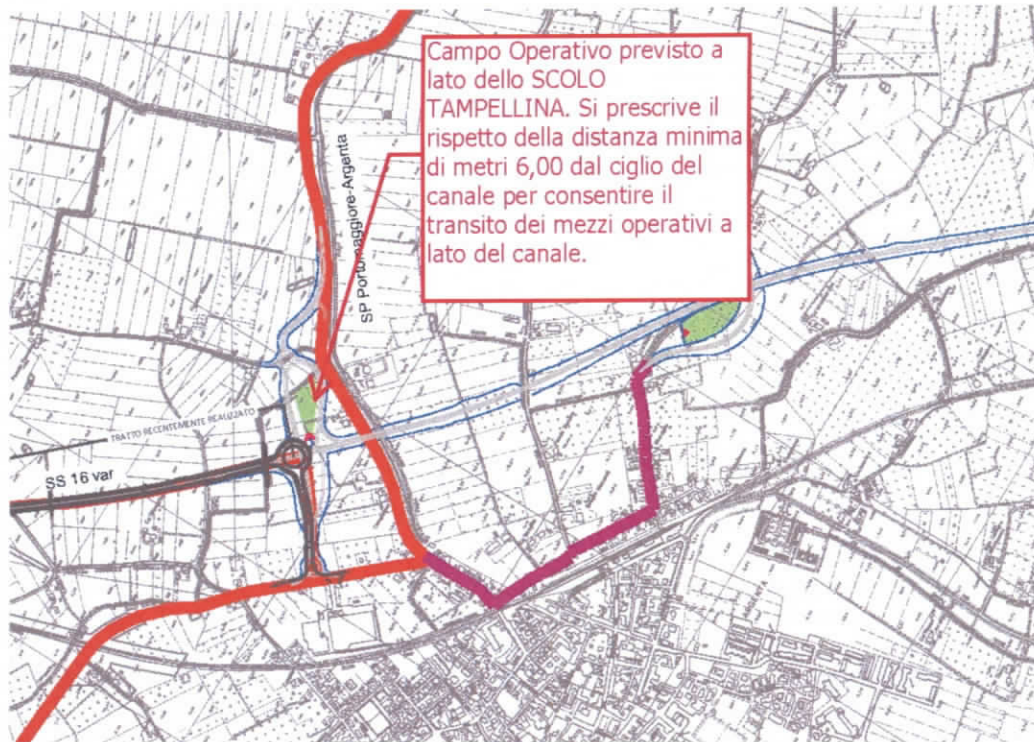

Si precisa che le valutazioni tecniche-funzionali di competenza riguardanti i manufatti previsti nei punti di interferenza tra la nuova arteria stradale e la canalizzazione demaniale di bonifica nonché l'eventuale richiesta di documentazione integrativa verranno trasmesse nell'ambito del procedimento attivato da ANAS per l'acquisizione delle necessarie autorizzazioni relative al progetto definitivo.

Per ogni utile chiarimento riguardante la presente nota potrà essere fatto riferimento al geom. Marcello Buzzoni al n. 0532-218147 o, in alternativa, al geom. Alessandro Storti al n. 0532-218133.

Distinti saluti.

  
**CONSORZIO DI BONIFICA  
FERRARA  
PIANURA DI FERRARA**  
**IL DIRETTORE GENERALE**  
(Dr. Ing. *Mauro Monti*)