

Modulo per la presentazione delle osservazioni per i piani/programmi/progetti sottoposti a procedimenti di valutazione ambientale di competenza statale

Presentazione di osservazioni relative alla procedura di:

- Valutazione Ambientale Strategica (VAS) – art.14 co.3 D.Lgs.152/2006 e s.m.i.
 Valutazione di Impatto Ambientale (VIA) – art.24 co.3 D.Lgs.152/2006 e s.m.i.
 Verifica di Assoggettabilità alla VIA – art.19 co.4 D.Lgs.152/2006 e s.m.i.

(Barrare la casella di interesse)

Il Sottoscritto CHIARI DIEGO

in qualità di Amministratore del CONDOMINIO FELICE di via Recastello a Bergamo

(Nel caso di persona giuridica - società, ente, associazione, altro)

PRESENTA

ai sensi del D.Lgs.152/2006, le seguenti osservazioni al

- Piano/Programma, sotto indicato
 Progetto, sotto indicato.

(Barrare la casella di interesse)

PROGETTO DEFINITIVO NUOVO COLLEGAMENTO FERROVIARIO STAZIONE DI BERGAMO –
"AEROPORTO ORIO AL SERIO" (Codice procedura 5609)

(inserire la denominazione completa del piano/programma (procedure di VAS) o del progetto (procedure di VIA, Verifica di Assoggettabilità a VIA)

OGGETTO DELLE OSSERVAZIONI

(Barrare le caselle di interesse; è possibile selezionare più caselle):

- Aspetti di carattere generale (es. struttura e contenuti della documentazione, finalità, aspetti procedurali)
 Aspetti programmatici (coerenza tra piano/programma/progetto e gli atti di pianificazione/programmazione territoriale/settoriale)
 Aspetti progettuali (proposte progettuali o proposte di azioni del Piano/Programma in funzione delle probabili ricadute ambientali)
 Aspetti ambientali (relazioni/impatti tra il piano/programma/progetto e fattori/componenti ambientali)
 Altro *(specificare)* _____

ASPETTI AMBIENTALI OGGETTO DELLE OSSERVAZIONI

(Barrare le caselle di interesse; è possibile selezionare più caselle):

- Atmosfera
 Ambiente idrico
 Suolo e sottosuolo
 Rumore, vibrazioni, radiazioni
 Biodiversità (vegetazione, flora, fauna, ecosistemi)
 Salute pubblica
 Beni culturali e paesaggio
 Monitoraggio ambientale
 Altro *(specificare)* _____

TESTO DELL' OSSERVAZIONE

Visti gli elaborati

NM2701D26P7ID0002001A Planimetria acque meteoriche tav.1/6

NM2701D26P7ID0002002A Planimetria acque meteoriche tav.2/6

NM2701D26RIID0002001A Relazione di compatibilità idraulica

NM2701D26RIID0002002A Relazione di drenaggio acque di piattaforma ferroviaria

Si fa presente

L'area oggetto di esproprio, nella quale si prevede la realizzazione di 11 pozzi perdenti per il drenaggio delle acque provenienti dalla piattaforma ferroviaria, interessa anche un'importante porzione di parcheggi interni a servizio del Condominio; attualmente la dotazione è di 21 posti auto (già insufficiente rispetto ai 36 appartamenti) disposti a pettine.

L'esproprio comporterebbe la riduzione di almeno il 50% della dotazione attuale.

Ciò appare inconcepibile, considerato, anche, che esternamente al Condominio, il quartiere è notevolmente carente di parcheggi e aree verdi, soprattutto nelle immediate vicinanze.

A maggior ragione, questa carenza diverrebbe drammatica con la prevista chiusura della Via Recastello e l'eliminazione dell'attuale passaggio a livello, perché sarebbe improponibile l'utilizzo dei parcheggi pubblici posti a Nord della ferrovia, oltre la Via Rovelli.

Dai documenti progettuali non è dimostrata la necessità di ubicare proprio nell'area di pertinenza del "Condominio Felice" la rete di drenaggio delle acque meteoriche provenienti dalla piattaforma ferroviaria, visto che pare più idonea e senza rischi di danni l'area in prossimità delle sezioni n. 20 e 21, in coincidenza di una linea ferroviaria non più utilizzata (ex officina FERVET), oppure a sud, nell'adiacente campo agricolo.

Un'alternativa, molto meno invasiva, su area comunale, è rappresentata dalla superficie in prossimità dell'attuale passerella, a nord-ovest della stessa.

Si **richiede**, pertanto, sia mantenuta intatta, e non oggetto di intervento, l'area verde e parcheggio di proprietà del Condominio Felice di via Recastello per la quale è previsto l'esproprio e la collocazione di 11 pozzi perdenti.

Il Sottoscritto dichiara di essere consapevole che, ai sensi dell'art. 24, comma 7 e dell'art.19 comma 13, del D.Lgs. 152/2006 e s.m.i., le presenti osservazioni e gli eventuali allegati tecnici saranno pubblicati sul Portale delle valutazioni ambientali VAS-VIA del Ministero dell'Ambiente e della Tutela del Territorio e del Mare (www.va.minambiente.it).

Tutti i campi del presente modulo devono essere debitamente compilati. In assenza di completa compilazione del modulo l'Amministrazione si riserva la facoltà di verificare se i dati forniti risultano sufficienti al fine di dare seguito alle successive azioni di competenza.

ELENCO ALLEGATI

Allegato 1 - Dati personali del soggetto che presenta l'osservazione

Allegato 2 - Copia del documento di riconoscimento in corso

Allegato 3 - Stralcio Tav. Planimetria acque meteoriche tav.1/6 (NM2701D26P7ID0002001A)

Allegato 4 - Stralcio Tav. Planimetria acque meteoriche tav.2/6 (NM2701D26P7ID0002002A)


Allegato 5 - Stralcio Ortofotografia

Bergamo, 16.12.2020


Il dichiarante

(Firma)

Allegato 3 - Stralcio Tav. Planimetria acque meteoriche tav.1/6 (NM2701D26P7ID0002001A)

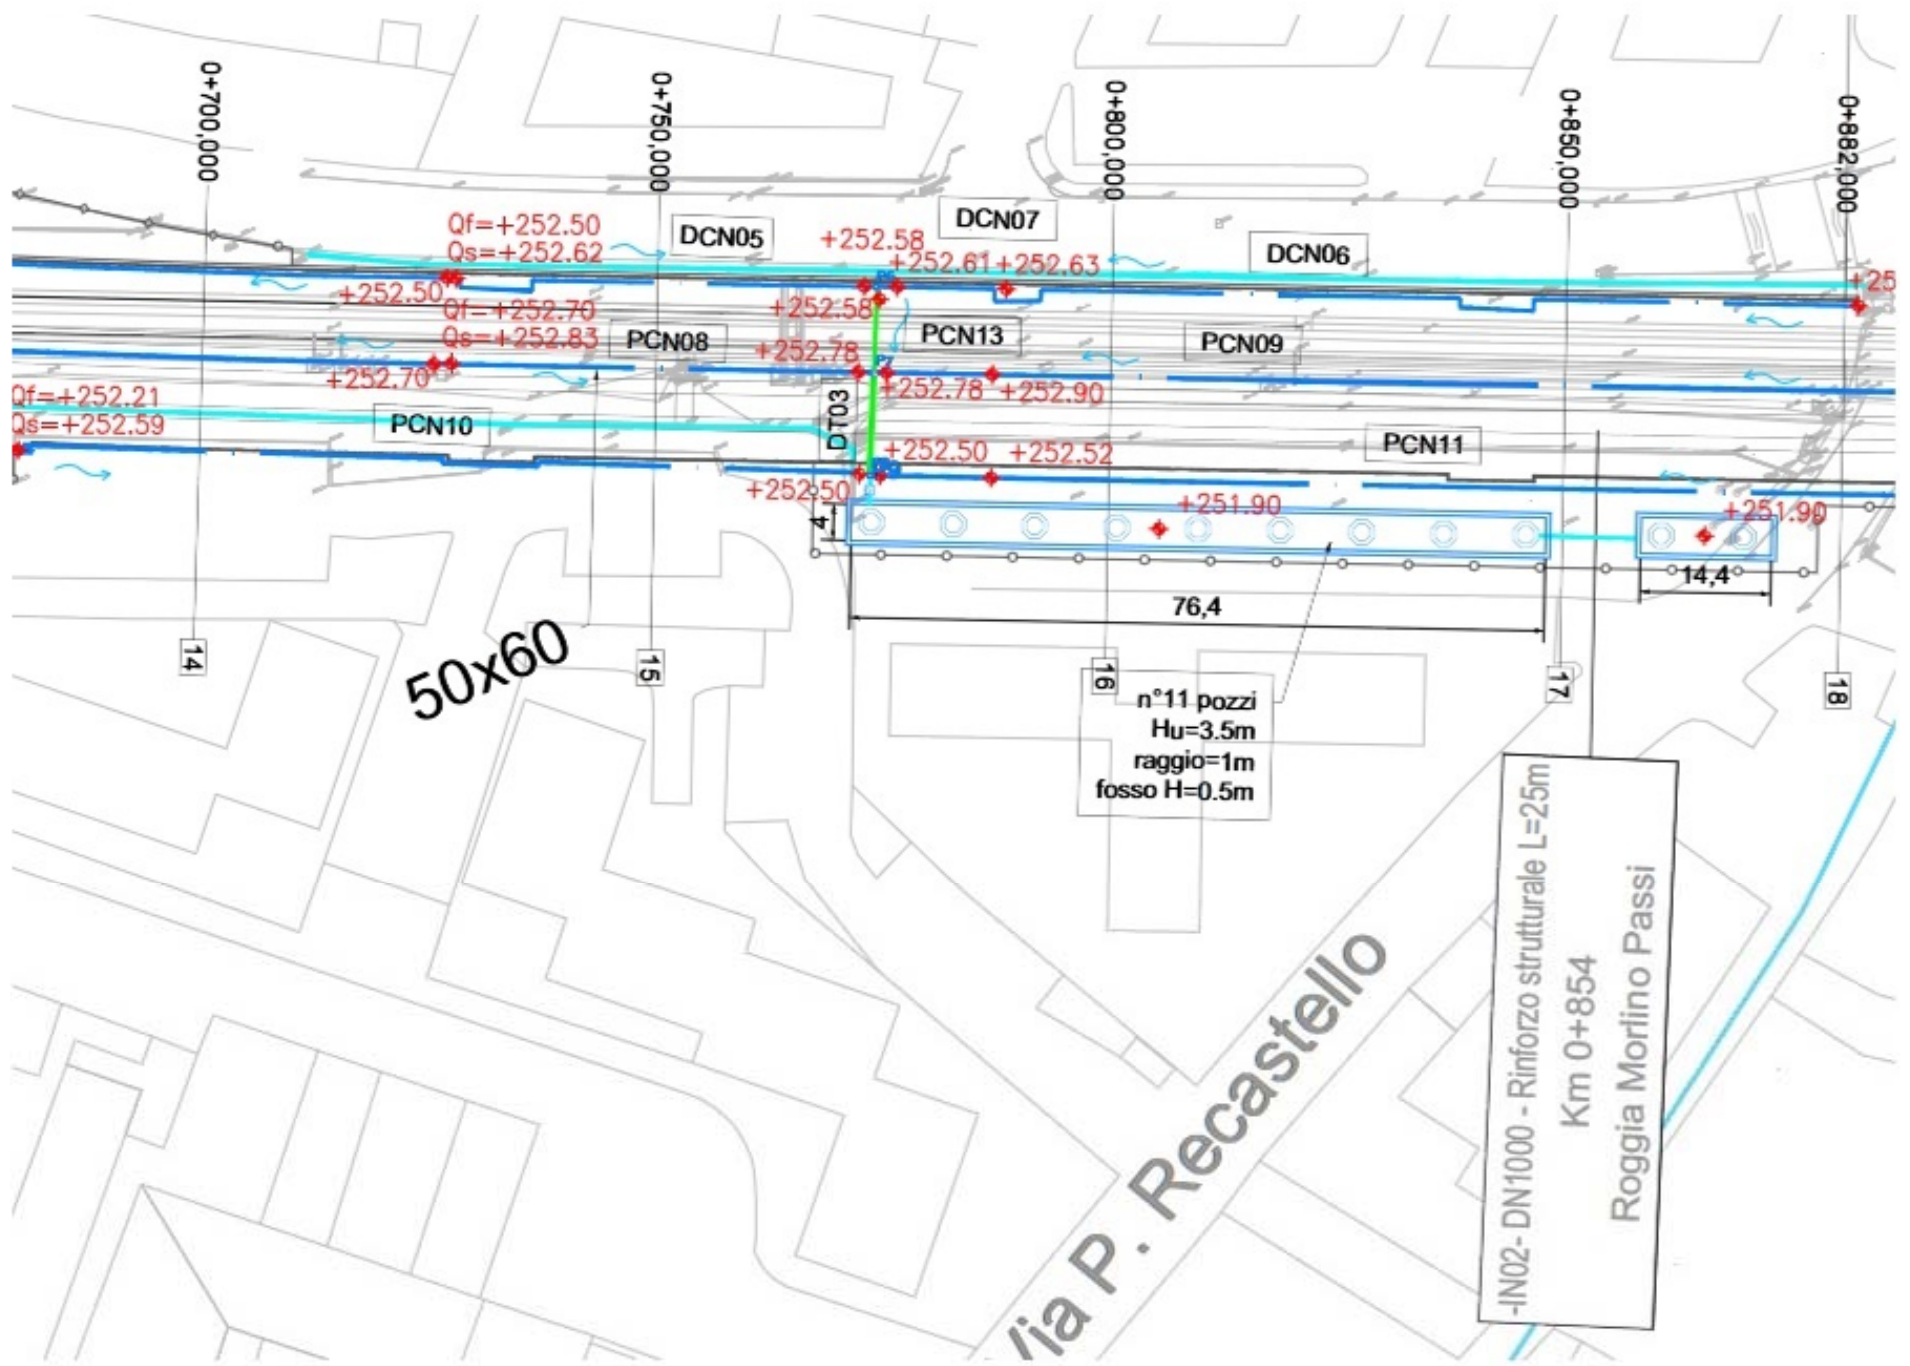

**Allegato 4 - Stralcio Tav. Planimetria acque meteoriche tav.2/6
(NM2701D26P7ID0002002A)**

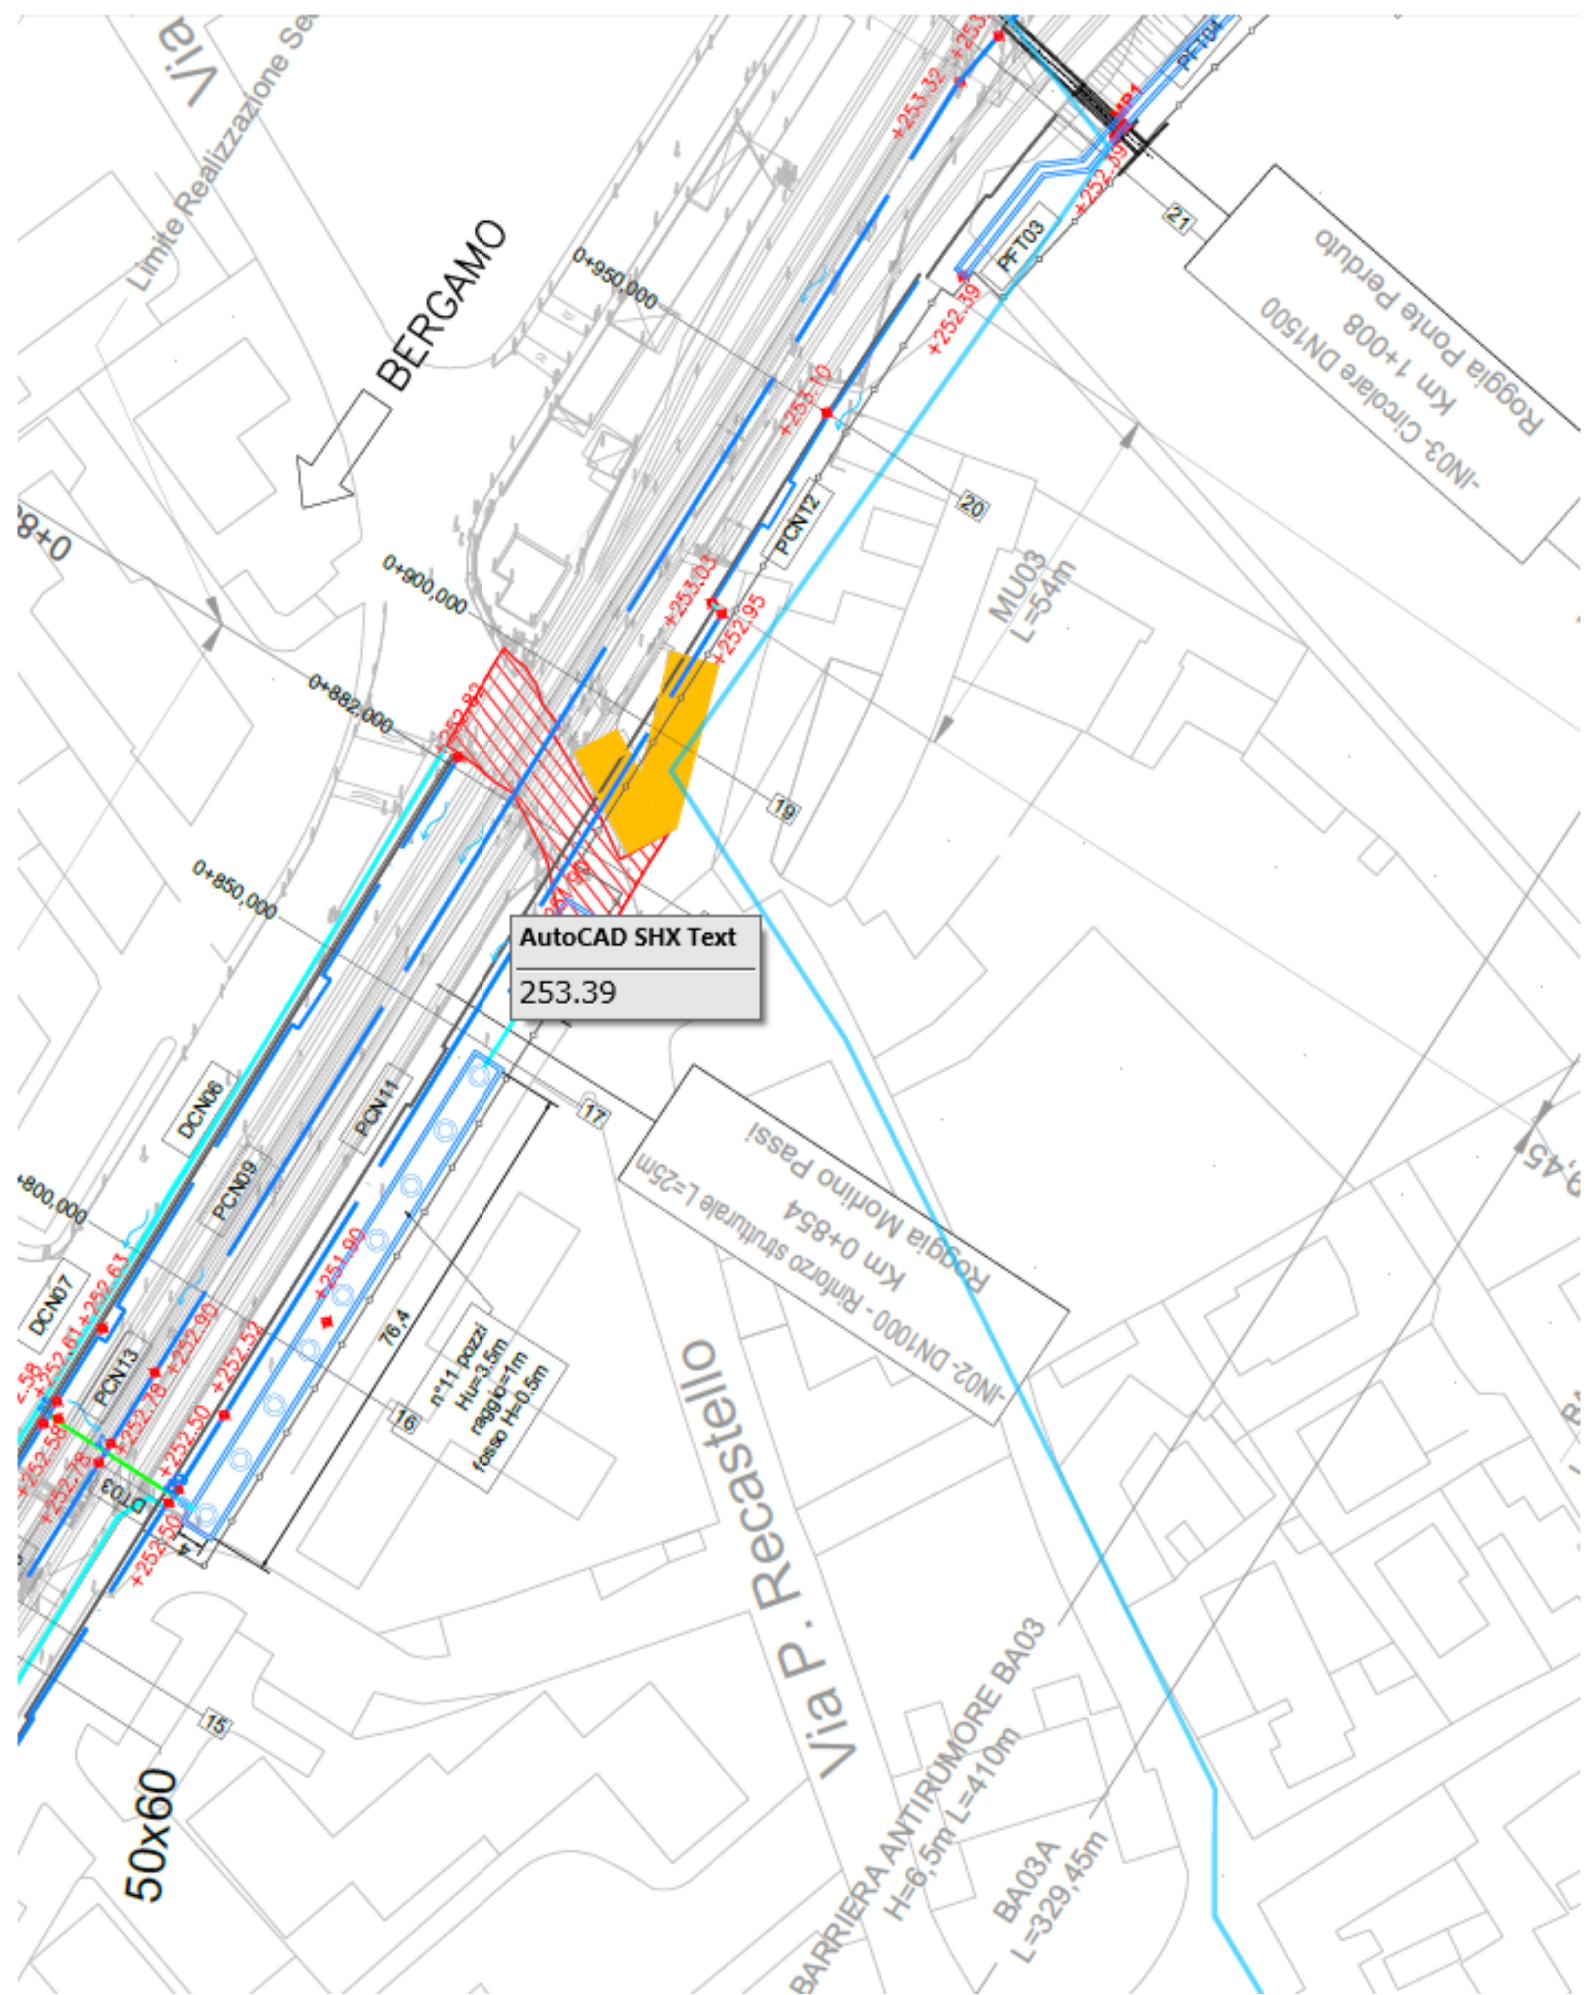

AutoCAD SHX Text
253.39

ALLEGATO n.5 – STRALCIO ORTOFOTO



LEGENDA



Area oggetto di esproprio



Proposta di ubicazione rete di drenaggio acque meteoriche