

**Modulo per la presentazione delle osservazioni per i piani/programmi/progetti sottoposti a procedimenti di valutazione ambientale di competenza statale**

**Presentazione di osservazioni relative alla procedura di:**

- Valutazione Ambientale Strategica (VAS) – art.14 co.3 D.Lgs.152/2006 e s.m.i.
- Valutazione di Impatto Ambientale (VIA) – art.24 co.3 D.Lgs.152/2006 e s.m.i.
- Verifica di Assoggettabilità alla VIA – art.19 co.4 D.Lgs.152/2006 e s.m.i.

*(Barrare la casella di interesse)*

Il Sottoscritto CHIARI DIEGO

in qualità di Amministratore del CONDOMINIO FELICE di via Recastello a Bergamo

*(Nel caso di persona giuridica - società, ente, associazione, altro)*

**PRESENTA**

ai sensi del D.Lgs.152/2006, le seguenti osservazioni al

- Piano/Programma, sotto indicato
- Progetto, sotto indicato.

*(Barrare la casella di interesse)*

PROGETTO DEFINITIVO NUOVO COLLEGAMENTO FERROVIARIO STAZIONE DI BERGAMO – “AEROPORTO ORIO AL SERIO” (Codice procedura 5609)

*(Inserire la denominazione completa del piano/programma (procedure di VAS) o del progetto (procedure di VIA, Verifica di Assoggettabilità a VIA)*

**OGGETTO DELLE OSSERVAZIONI**

*(Barrare le caselle di interesse, è possibile selezionare più caselle)*

- Aspetti di carattere generale (es. struttura e contenuti della documentazione, finalità, aspetti procedurali)
- Aspetti programmatici (coerenza tra piano/programma/progetto e gli atti di pianificazione/programmazione territoriale/settoriale)
- Aspetti progettuali (proposte progettuali o proposte di azioni del Piano/Programma in funzione delle probabili ricadute ambientali)
- Aspetti ambientali (relazioni/impatti tra il piano/programma/progetto e fattori/componenti ambientali)
- Altro *(specificare)* \_\_\_\_\_

**ASPETTI AMBIENTALI OGGETTO DELLE OSSERVAZIONI**

*(Barrare le caselle di interesse, è possibile selezionare più caselle):*

- Atmosfera
- Ambiente idrico
- Suolo e sottosuolo
- Rumore, vibrazioni, radiazioni
- Biodiversità (vegetazione, flora, fauna, ecosistemi)
- Salute pubblica
- Beni culturali e paesaggio
- Monitoraggio ambientale
- Altro *(specificare)* \_\_\_\_\_

## TESTO DELL' OSSERVAZIONE

### Visti gli elaborati

NM2701D26P7ID0002001A Planimetria acque meteoriche tav.1/6

NM2701D26P7ID0002002A Planimetria acque meteoriche tav.2/6

NM2701D26RIID0002001A Relazione di compatibilità idraulica

NM2701D26RIID0002002A Relazione di drenaggio acque di piattaforma ferroviaria

### Si fa presente

Il Condominio è ubicato in area che al piano terra/ingresso è a quota -1,50 mt circa dal giardino condominiale che a sua volta è a quota -1,50 mt circa dalla sede attuale dei binari della ferrovia. Complessivamente, quindi, gli ingressi del Condominio si trovano a quota inferiore, rispetto ai binari, di circa 3,00 mt.

In questo modo la collocazione progettuale di una batteria di 11 pozzi perdenti nella citata proprietà condominiale desta grandissima preoccupazione e pare inconcepibile, visto che sono reperibili aree diverse, non utilizzate e non vissute, nelle immediate vicinanze.

Sostanzialmente si è certi che vi saranno grandi problematiche di allagamenti venendo aumentato notevolmente il carico di acque da smaltire, in un'area che fra l'altro è ubicata in una depressione, rispetto alla strada e alle altre proprietà circostanti.

A maggior ragione, la preoccupazione diviene superiore se si considerano i mutamenti climatici in atto, con il forte incremento di precipitazioni meteorologiche intensissime.

Dai documenti progettuali non è dimostrata la necessità di ubicare, proprio nell'area di pertinenza del "Condominio Felice", la rete di drenaggio delle acque meteoriche provenienti dalla piattaforma ferroviaria, visto che pare più idonea e senza rischi di danni l'area in prossimità delle sezioni n. 20 e 21, in coincidenza di una linea ferroviaria non più utilizzata (ex officina FERVET) oppure a sud, nell'adiacente campo agricolo. Un'alternativa, molto meno invasiva, su area comunale, è rappresentata dalla superficie in prossimità dell'attuale passerella, a nord-ovest della stessa.

Si **richiede**, pertanto, sia mantenuta intatta, e non oggetto di intervento, l'area verde e parcheggio di proprietà del Condominio Felice di via Recastello per la quale è previsto l'esproprio e la collocazione di 11 pozzi perdenti.

Il Sottoscritto dichiara di essere consapevole che, ai sensi dell'art. 24, comma 7 e dell'art.19 comma 13, del D.Lgs. 152/2006 e s.m.i., le presenti osservazioni e gli eventuali allegati tecnici saranno pubblicati sul Portale delle valutazioni ambientali VAS-VIA del Ministero dell'Ambiente e della Tutela del Territorio e del Mare ([www.va.minambiente.it](http://www.va.minambiente.it)).

*Tutti i campi del presente modulo devono essere debitamente compilati. In assenza di completa compilazione del modulo l'Amministrazione si riserva la facoltà di verificare se i dati forniti risultano sufficienti al fine di dare seguito alle successive azioni di competenza.*

## ELENCO ALLEGATI

Allegato 1 - Dati personali del soggetto che presenta l'osservazione


Allegato 2 - Copia del documento di riconoscimento in corso

Allegato 3 - Stralcio Tav. Planimetria acque meteoriche tav.1/6 (NM2701D26P7ID0002001A)


Allegato 4 - Stralcio Tav. Planimetria acque meteoriche tav.2/6 (NM2701D26P7ID0002002A)

Allegato 5 - Stralcio Ortofoto

Bergamo, 16.12.2020

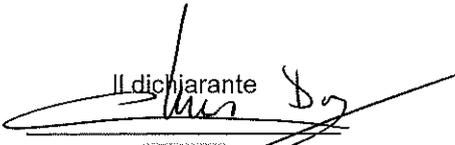Il dichiarante  
  
(Firma)

**Allegato 3 - Stralcio Tav. Planimetria acque meteoriche tav.1/6 (NM2701D26P7ID0002001A)**

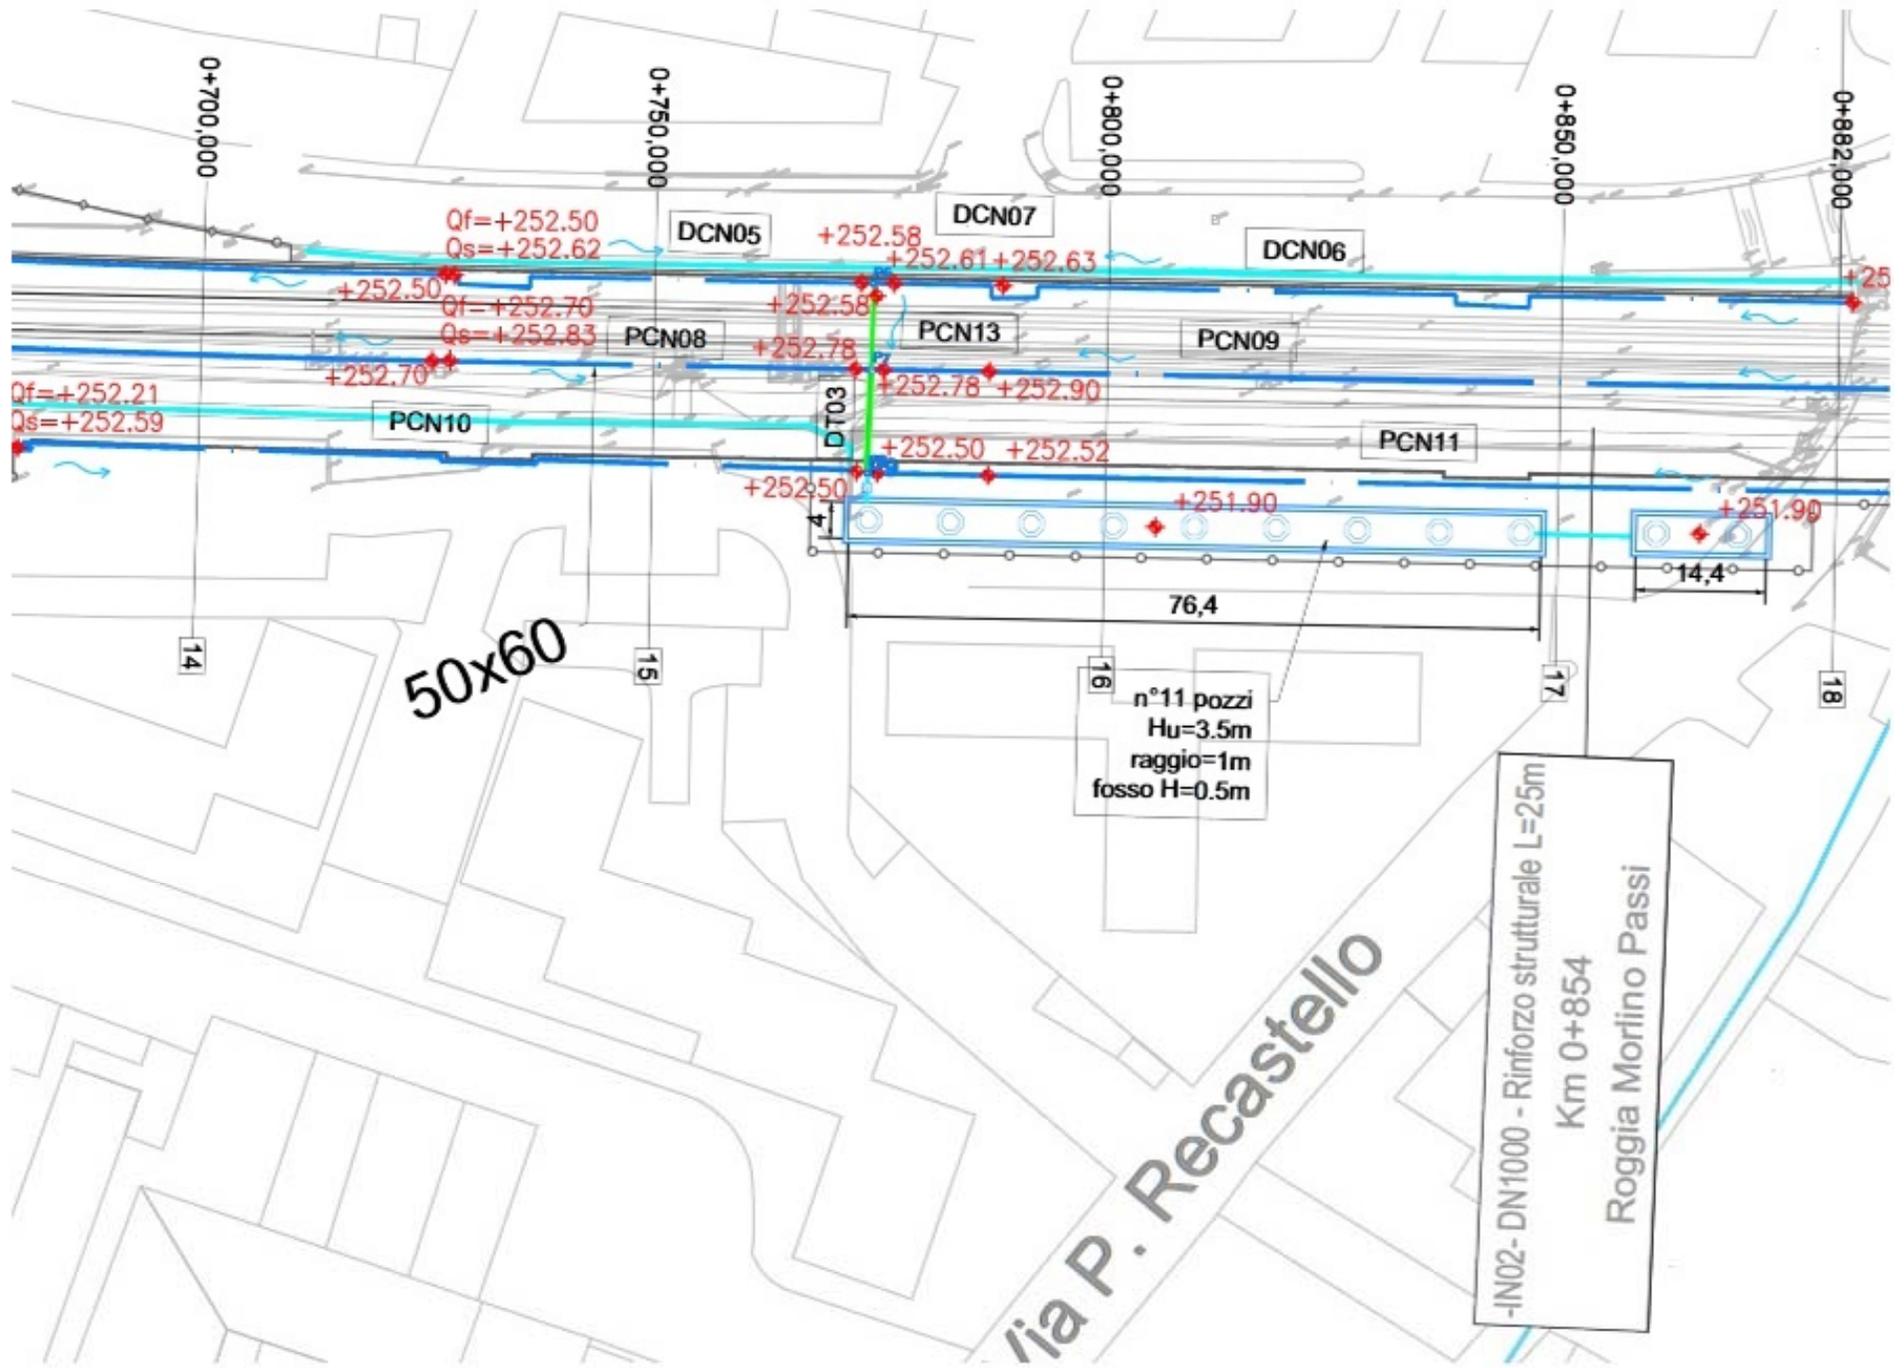



# ALLEGATO n.5 – STRALCIO ORTOFOTO



## LEGENDA



Area oggetto di esproprio



Proposta di ubicazione rete di drenaggio acque meteoriche