

Modulo per la presentazione delle osservazioni per i piani/programmi/progetti sottoposti a procedimenti di valutazione ambientale di competenza statale

Presentazione di osservazioni relative alla procedura di:

- Valutazione Ambientale Strategica (VAS) – art.14 co.3 D.Lgs.152/2006 e s.m.i.
 Valutazione di Impatto Ambientale (VIA) – art.24 co.3 D.Lgs.152/2006 e s.m.i.
 Verifica di Assoggettabilità alla VIA – art.19 co.4 D.Lgs.152/2006 e s.m.i.

(Barrare la casella di interesse)

Il Sottoscritto CHIARI DIEGO

in qualità di Amministratore del CONDOMINIO FELICE di via Recastello a Bergamo

(Nel caso di persona giuridica - società, ente, associazione, altro)

PRESENTA

ai sensi del D.Lgs.152/2006, le **seguenti osservazioni** al

- Piano/Programma, sotto indicato
 Progetto, sotto indicato.

(Barrare la casella di interesse)

PROGETTO DEFINITIVO NUOVO COLLEGAMENTO FERROVIARIO STAZIONE DI BERGAMO –
"AEROPORTO ORIO AL SERIO" (Codice procedura 5609)

(inserire la denominazione completa del piano/programma (procedure di VAS) o del progetto (procedure di VIA, Verifica di Assoggettabilità a VIA)

OGGETTO DELLE OSSERVAZIONI

(Barrare le caselle di interesse; è possibile selezionare più caselle)

- Aspetti di carattere generale (es. struttura e contenuti della documentazione, finalità, aspetti procedurali)
 Aspetti programmatici (coerenza tra piano/programma/progetto e gli atti di pianificazione/programmazione territoriale/settoriale)
 Aspetti progettuali (proposte progettuali o proposte di azioni del Piano/Programma in funzione delle probabili ricadute ambientali)
 Aspetti ambientali (relazioni/impatti tra il piano/programma/progetto e fattori/componenti ambientali)
 Altro *(specificare)* _____

ASPETTI AMBIENTALI OGGETTO DELLE OSSERVAZIONI

(Barrare le caselle di interesse; è possibile selezionare più caselle);

- Atmosfera
 Ambiente idrico
 Suolo e sottosuolo
 Rumore, vibrazioni, radiazioni
 Biodiversità (vegetazione, flora, fauna, ecosistemi)
 Salute pubblica
 Beni culturali e paesaggio
 Monitoraggio ambientale
 Altro *(specificare)* _____

TESTO DELL' OSSERVAZIONE

Visti gli elaborati

NM2701D26P7ID0002001A Planimetria acque meteoriche tav.1/6
NM2701D26P7ID0002002A Planimetria acque meteoriche tav.2/6
NM2701D26RIID0002001A Relazione di compatibilità idraulica
NM2701D26RIID0002002A Relazione di drenaggio acque di piattaforma ferroviaria
NM2701D22RGIM0004001A Relazione generale- studio acustico
NM2701D22RGIM0004001A Relazione generale- studio acustico _ Allegato_1
NM2701D22SHIM0004001A Schede di censimento dei ricettori

Si fa presente

Si evidenzia dall'esame del progetto che il rilievo dello stato di fatto relativamente al Condominio, è impreciso, se non errato: in esso, si riporta che la distanza dell'edificio è di mt 40,00 dal binario più vicino della ferrovia e che l'edificio sia costituito da due piani fuori terra.

In realtà, la distanza reale tra edificio e binario più vicino della ferrovia attuale è di 30,00 mt che, a progetto realizzato, diverrà di 20,00 mt.

Inoltre, il Condominio è dotato di sette piani fuori terra, anziché due come riportato nella scheda illustrante lo stato di fatto.

In questa situazione, che è ben diversa da quella rappresentata dal progetto, diviene importantissima l'area filtro a verde, riccamente piantumato, che si vorrebbe espropriare ed eliminare; infatti nessuna barriera fonoassorbente potrà isolare acusticamente i residenti degli ultimi piani.

Si richiede, pertanto, che il progetto sia rivisto in relazione al corretto rilievo dello stato di fatto, sia dimensionale, dell'edificio e delle distanze, che materico, inteso come componenti delle superfici esterne dell'edificio, con particolare riferimento ai serramenti, con un'approfondita valutazione dell'impatto acustico, che, da una prima analisi sommaria, non potrà che essere negativa, individuando un'area diversa per la collocazione di 11 pozzi perdenti destinati a raccogliere le acque provenienti dalla piattaforma ferroviaria, con il conseguente taglio di oltre 50 piante di cui 30 di alto fusto.

Dai documenti progettuali (relazione generale – studio acustico) non è dimostrata la necessità di ubicare proprio nell'area di pertinenza del "Condominio Felice" la rete di drenaggio delle acque meteoriche provenienti dalla piattaforma ferroviaria, visto che pare più idonea e senza rischi di danni l'area in prossimità delle sezioni n. 20 e 21, in coincidenza di una linea ferroviaria non più utilizzata (ex officina FERVET), oppure a sud, nell'adiacente campo agricolo.

Un'alternativa, molto meno invasiva, su area comunale, è rappresentata dalla superficie in prossimità dell'attuale passerella, a nord-ovest della stessa.

Si **richiede**, pertanto, sia mantenuta intatta, e non oggetto di intervento, l'area verde e parcheggio di proprietà del Condominio Felice di via Recastello per la quale è previsto l'esproprio e la collocazione di 11 pozzi perdenti.

Il Sottoscritto dichiara di essere consapevole che, ai sensi dell'art. 24, comma 7 e dell'art.19 comma 13, del D.Lgs. 152/2006 e s.m.i., le presenti osservazioni e gli eventuali allegati tecnici saranno pubblicati sul Portale delle valutazioni ambientali VAS-VIA del Ministero dell'Ambiente e della Tutela del Territorio e del Mare (www.va.minambiente.it).

Tutti i campi del presente modulo devono essere debitamente compilati. In assenza di completa compilazione del modulo l'Amministrazione si riserva la facoltà di verificare se i dati forniti risultano sufficienti al fine di dare seguito alle successive azioni di competenza.

ELENCO ALLEGATI

Allegato 1 - Dati personali del soggetto che presenta l'osservazione

Allegato 2 - Copia del documento di riconoscimento in corso

Allegato 3 - Stralcio Tav. Planimetria acque meteoriche tav.1/6 (NM2701D26P7ID0002001A)

Allegato 4 - Stralcio Tav. Planimetria acque meteoriche tav.2/6 (NM2701D26P7ID0002002A)

Allegato 5 - Stralcio Ortofoto

Allegato 6 - Stralcio Ortofoto – Area a filtro verde


Allegato 7 - Scheda di censimento dei ricettori n.2057

Bergamo, 16.12.2020

Il dichiarante

(Firma)

Allegato 3 - Stralcio Tav. Planimetria acque meteoriche tav.1/6 (NM2701D26P7ID0002001A)

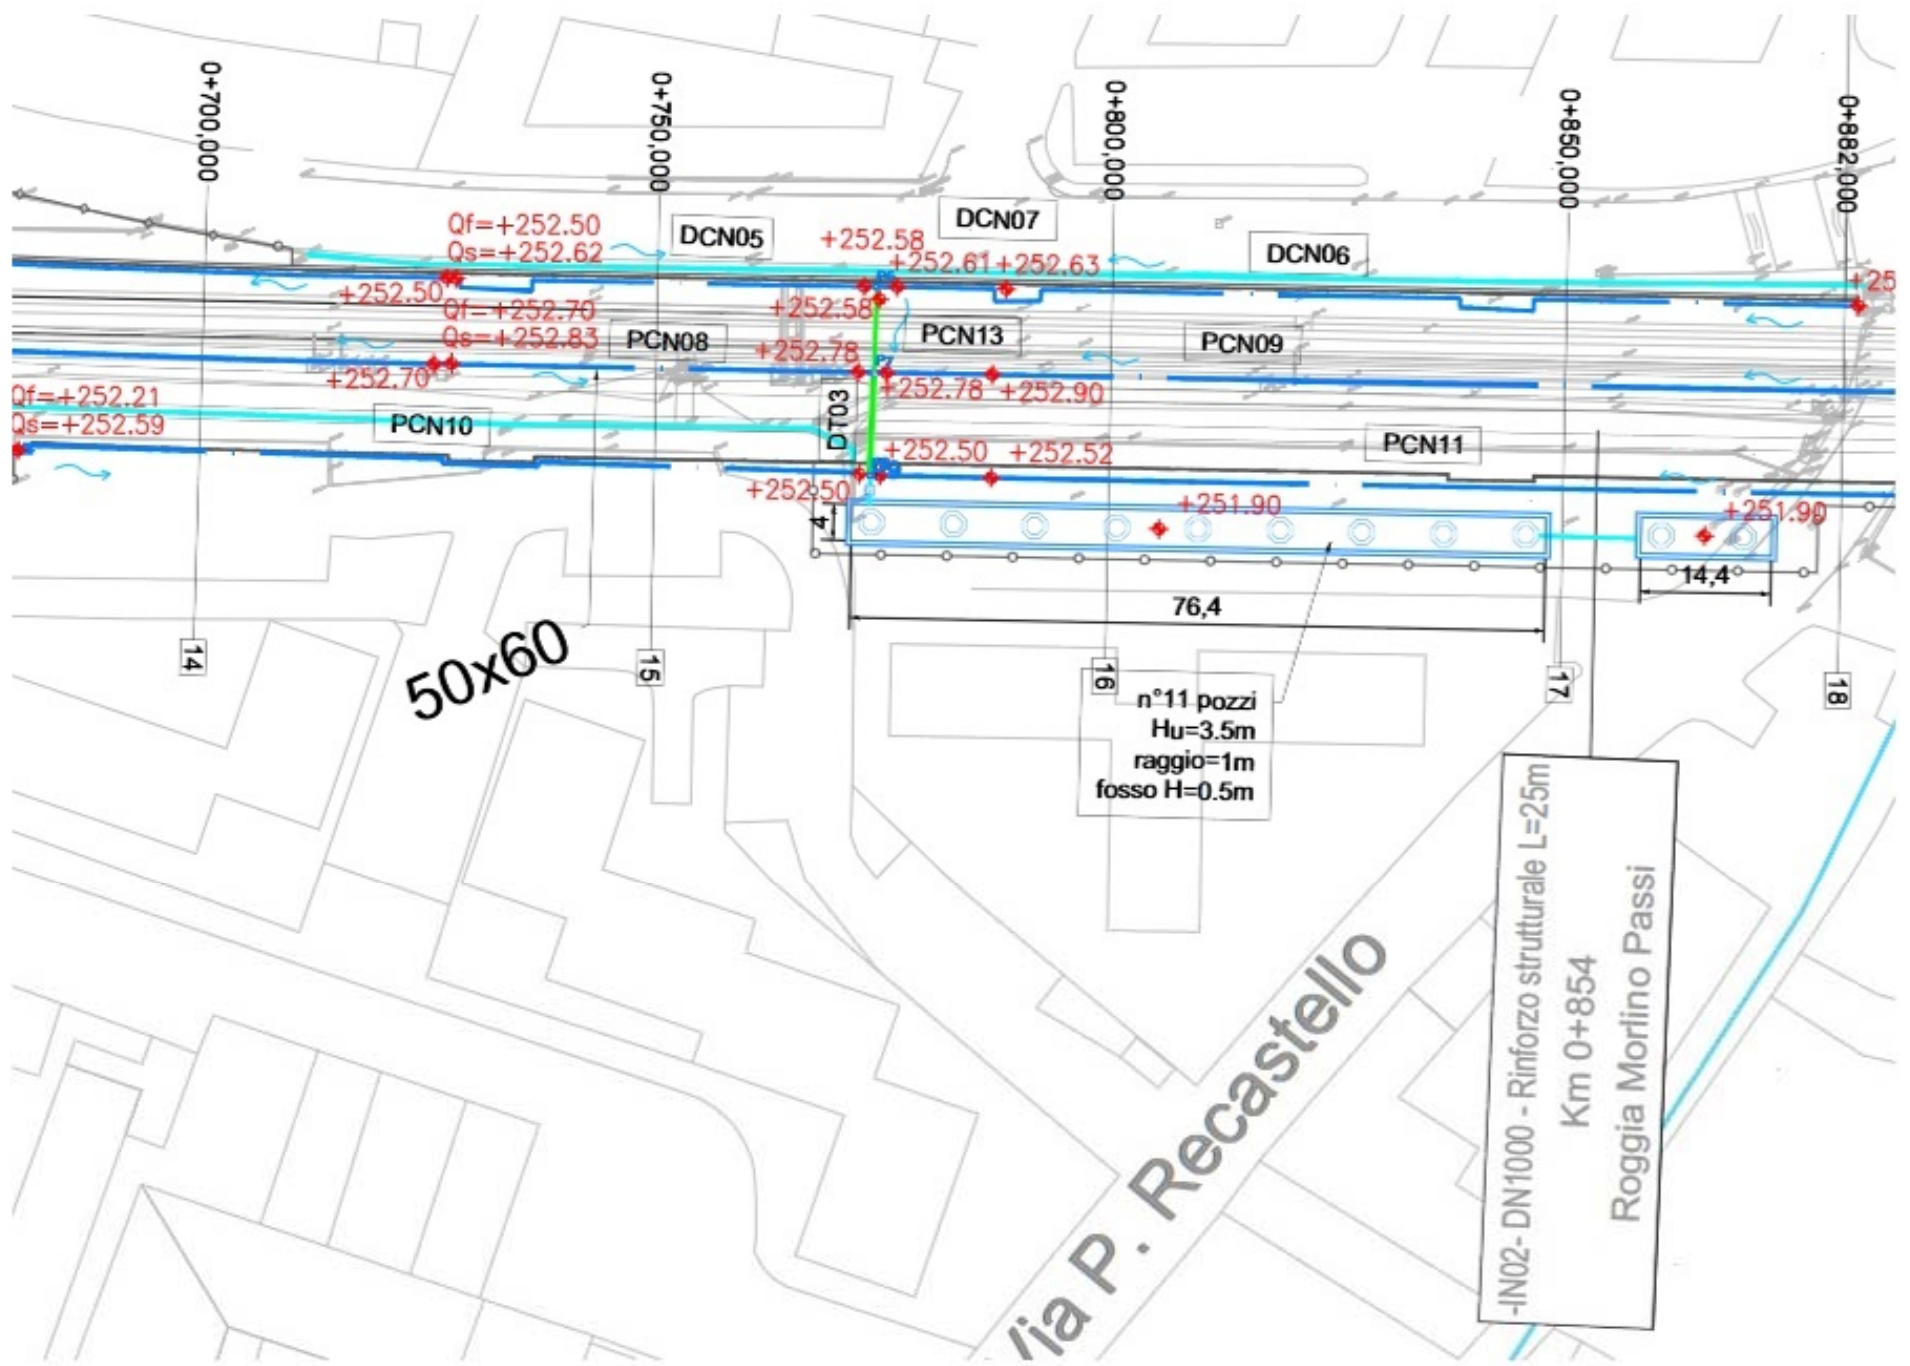

ALLEGATO n.5 – STRALCIO ORTOFOTO



LEGENDA



Area oggetto di esproprio



Proposta di ubicazione rete di drenaggio acque meteoriche

ALLEGATO n.6 – STRALCIO ORTOFOTO – AREA A FILTRO VERDE



LINEA BERGAMO – BRESCIA

NUOVO COLLEGAMENTO FERROVIARIO STAZIONE DI BERGAMO - AEROPORTO
"ORIO AL SERIO"

Schede di censimento dei ricettori

| | |
|-------------------------|-------------|
| CODICE RICETTORE | 2057 |
|-------------------------|-------------|

LOCALIZZAZIONE DELL'EDIFICIO

| | |
|-------------------------|------------------|
| Regione | Lombardia |
| Provincia | Bergamo |
| Comune | Bergamo |
| Località | Boccaleone |
| Progressiva | 0+800 |
| Distanza infrastruttura | 40 m 20 m |

DOCUMENTAZIONE FOTOGRAFICA



DATI CARATTERISTICI DELL'EDIFICIO ESAMINATO

| | | | |
|---------------------|--------------|------------------|------------|
| Tipologia | Residenziale | Numero dei piani | 2 7 |
| Stato conservazione | Buono | Orientamento | Parallelo |

CARATTERIZZAZIONE DEGLI INFISSI

NUMERO INFISSI PER FRONTE

| | |
|---|----------------|
| Fronte parallelo all'infrastruttura | 151 184 |
| Fronte perpendicolare/obliquo lato progressive crescenti | |
| Fronte perpendicolare /obliquo lato progressive decrescenti | |

CARATTERIZZAZIONE DEL CORPO FERROVIARIO

| | | | |
|---------------|-------------------------------------|----------|--------------------------|
| Raso/Rilevato | <input checked="" type="checkbox"/> | Viadotto | <input type="checkbox"/> |
| Trincea | <input type="checkbox"/> | Galleria | <input type="checkbox"/> |

DESCRIZIONE DELLA FASCIA TRA L'INFRASTRUTTURA E L'EDIFICIO

Destinazione d'uso

DESCRIZIONE DELLE ALTRE SORGENTI DI RUMORE SIGNIFICATIVE

| | | | |
|-------------------------|-------------------------------------|--------|----------------------|
| Altre linee ferroviarie | <input checked="" type="checkbox"/> | Strade | <input type="text"/> |
| Impianti industriali | <input type="checkbox"/> | Altro | <input type="text"/> |

NOTE