



Legenda Opere di Progetto

- Aerogeneratori di progetto
- Piazzola montaggio gru
- Viabilità di progetto
- Viabilità esistente da adeguare
- Allargamenti temporanei
- Cavidotto interrato MT

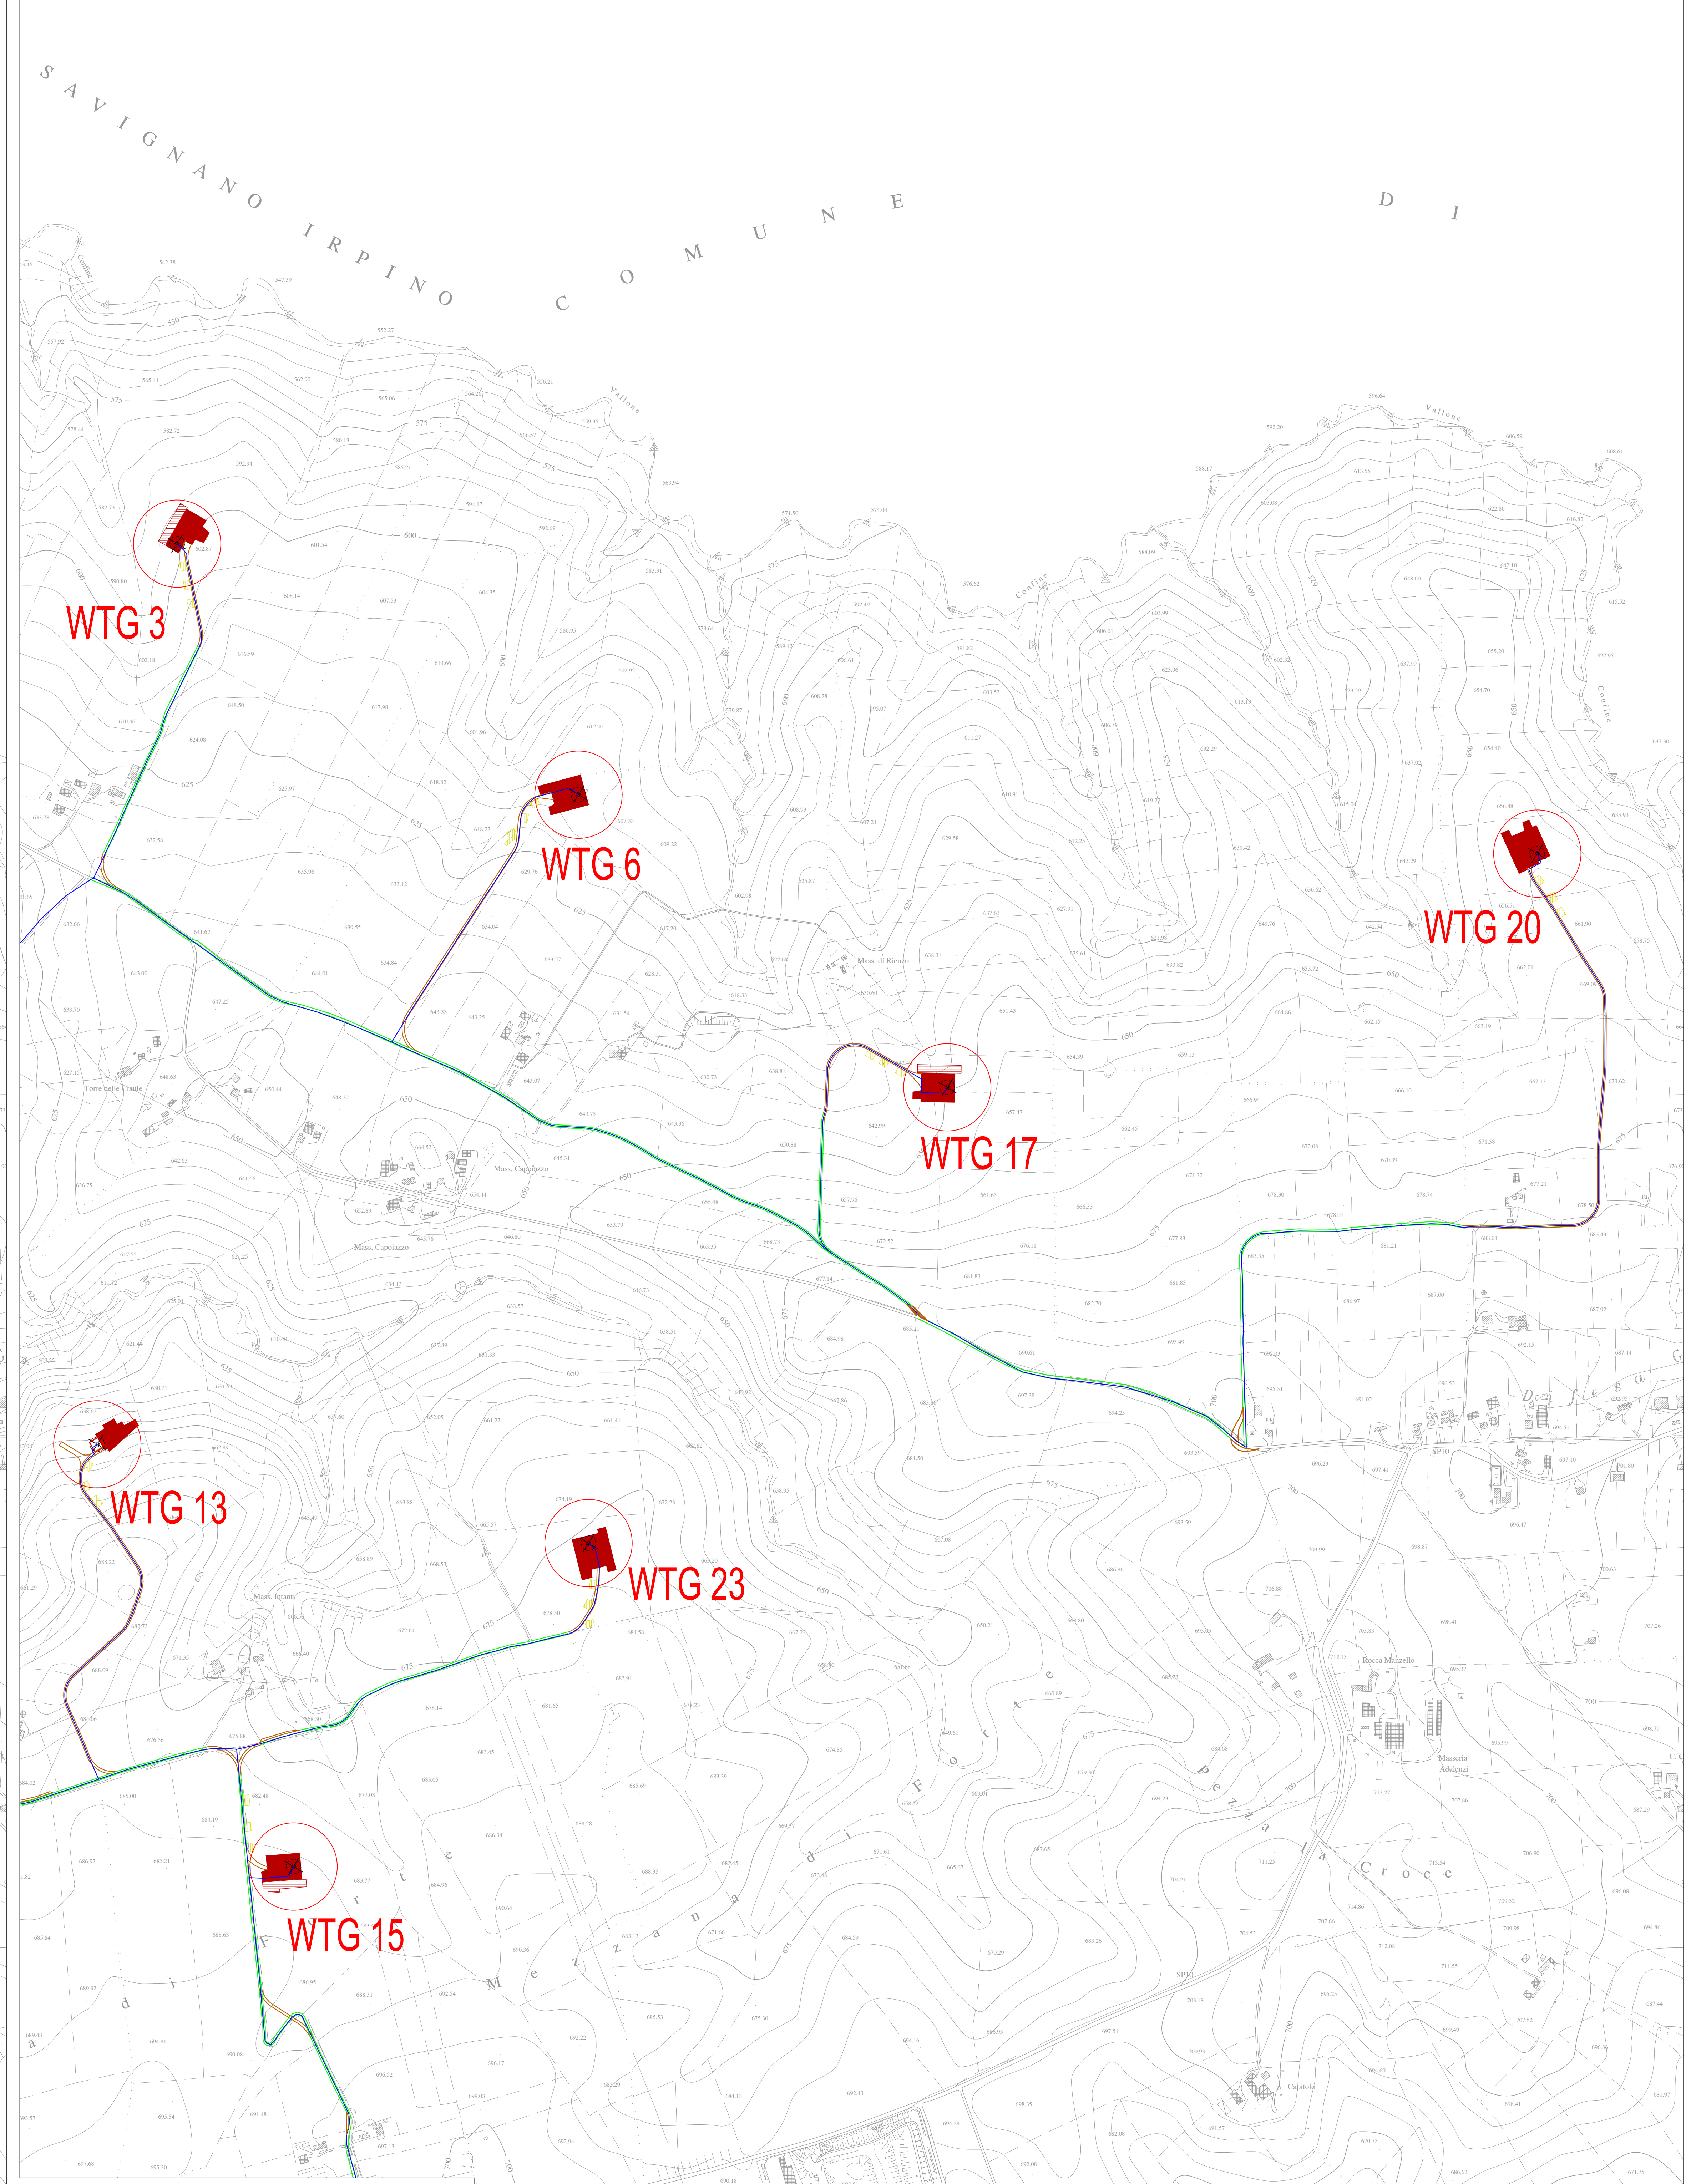

Legenda Opere di Progetto

- Aerogeneratori di progetto
- Piazzola di montaggio
- Piazzola di stoccaggio
- Piazzola temporanea per montaggio gru
- Viabilità di progetto
- Viabilità esistente da adeguare
- Cavidotto interrato MT

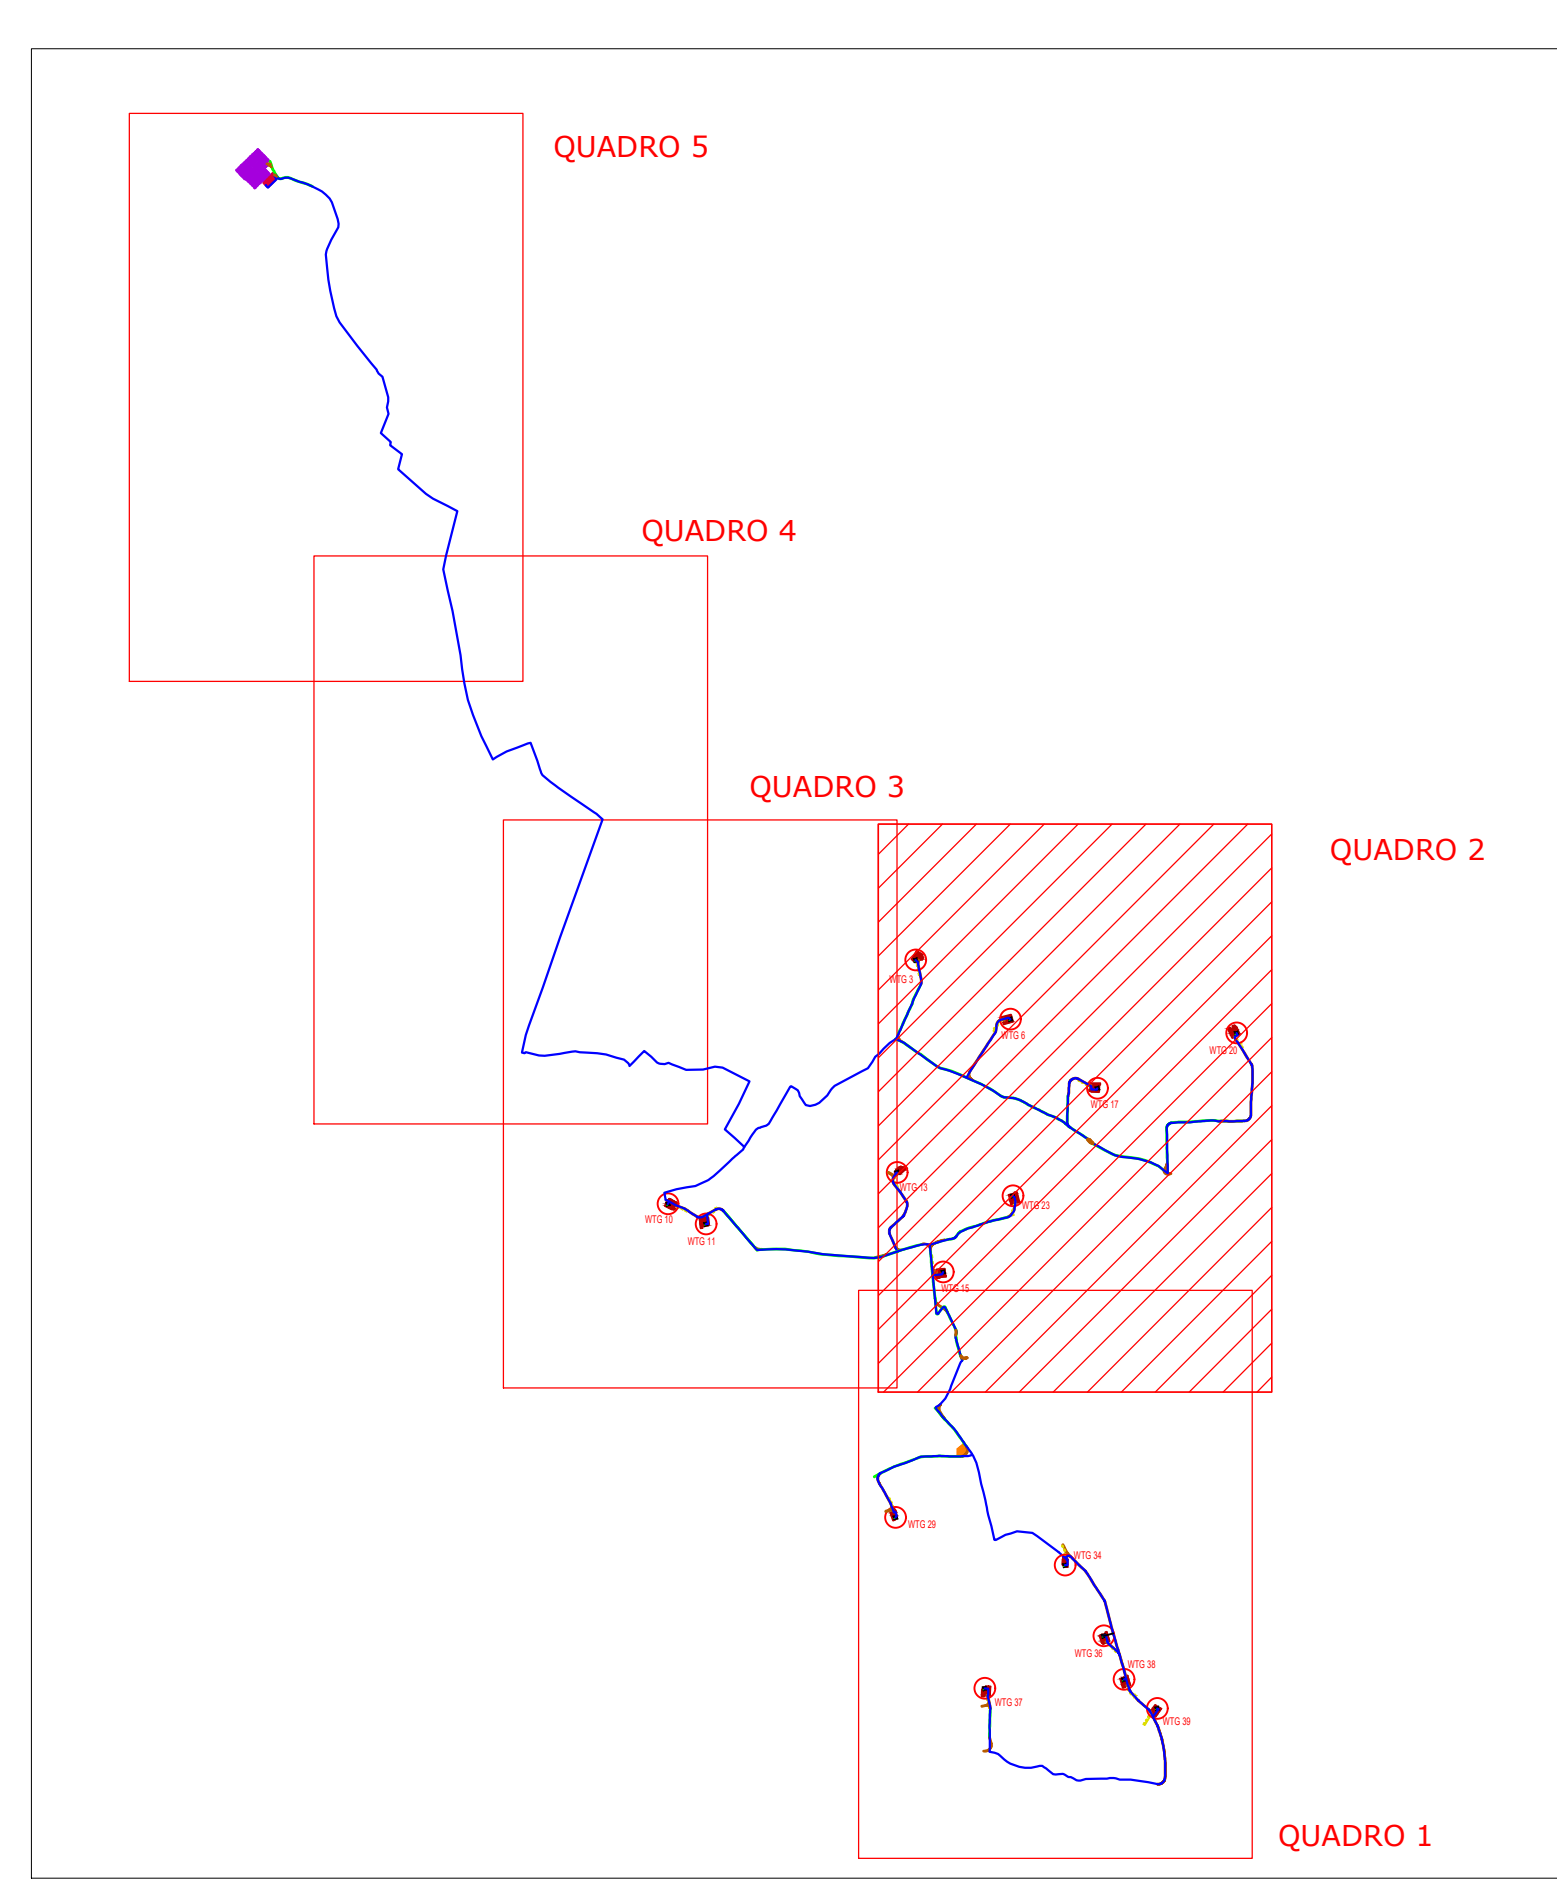

REGIONE CAMPANIA
PROVINCIA DI AVELLINO

Comune:
Ariano Irpino
Località "Mezzana Forte - Corsaro - Costa Viacana"

ADEGUAMENTO TECNICO DEL PROGETTO DELL'IMPIANTO EOLICO
AUTORIZZATO CON D.D. 34/2011, D.D. 368/2013, D.D. 114/2018 E
D.D. 115/2018 - 15 AEROGENERATORI

Sezione 3:
RILIEVI PLANOALTIMETRICI E ELABORATI PROGETTUALI
Titolo elaborato:
3.1.2 - LAYOUT DI ADEGUAMENTO TECNICO SU CTR IN FASE DI CANTIERE E
CONFRONTO CON LAYOUT AUTORIZZATO - QUADRO 2
N. stazioni: 3.1.2 Scale: 1:5000

Committente
C.E.A. S.r.l.
Viale Leonardo da Vinci 15,
82026 (BN)
P.IVA 0200110642

Progettazione
TENPROJECT
Azienda per sistema gestione qualità Certificata N. 80 166 11873

Progettista
Dot. Ing. Nicola FORTE

Rev.	Data	Elaborazione	Approvazione	Emisione	DESCRIZIONE
00	DICEMBRE 2020	AVT	PIU	NP	Emisione Progetto
Nome file sorgente: \ARL_PV_31.2_CAE.dwg Nome file stampa: ARL_PV_31.2_CAE.pdf Formato: estesa 1/10/2020					