



Legenda Opere di Progetto

	Aerogeneratori di progetto		Allargamenti temporanei
	Piazzola montaggio gru		Cavidotto interrato MT
	Viabilità di progetto		
	Viabilità esistente da adeguare		

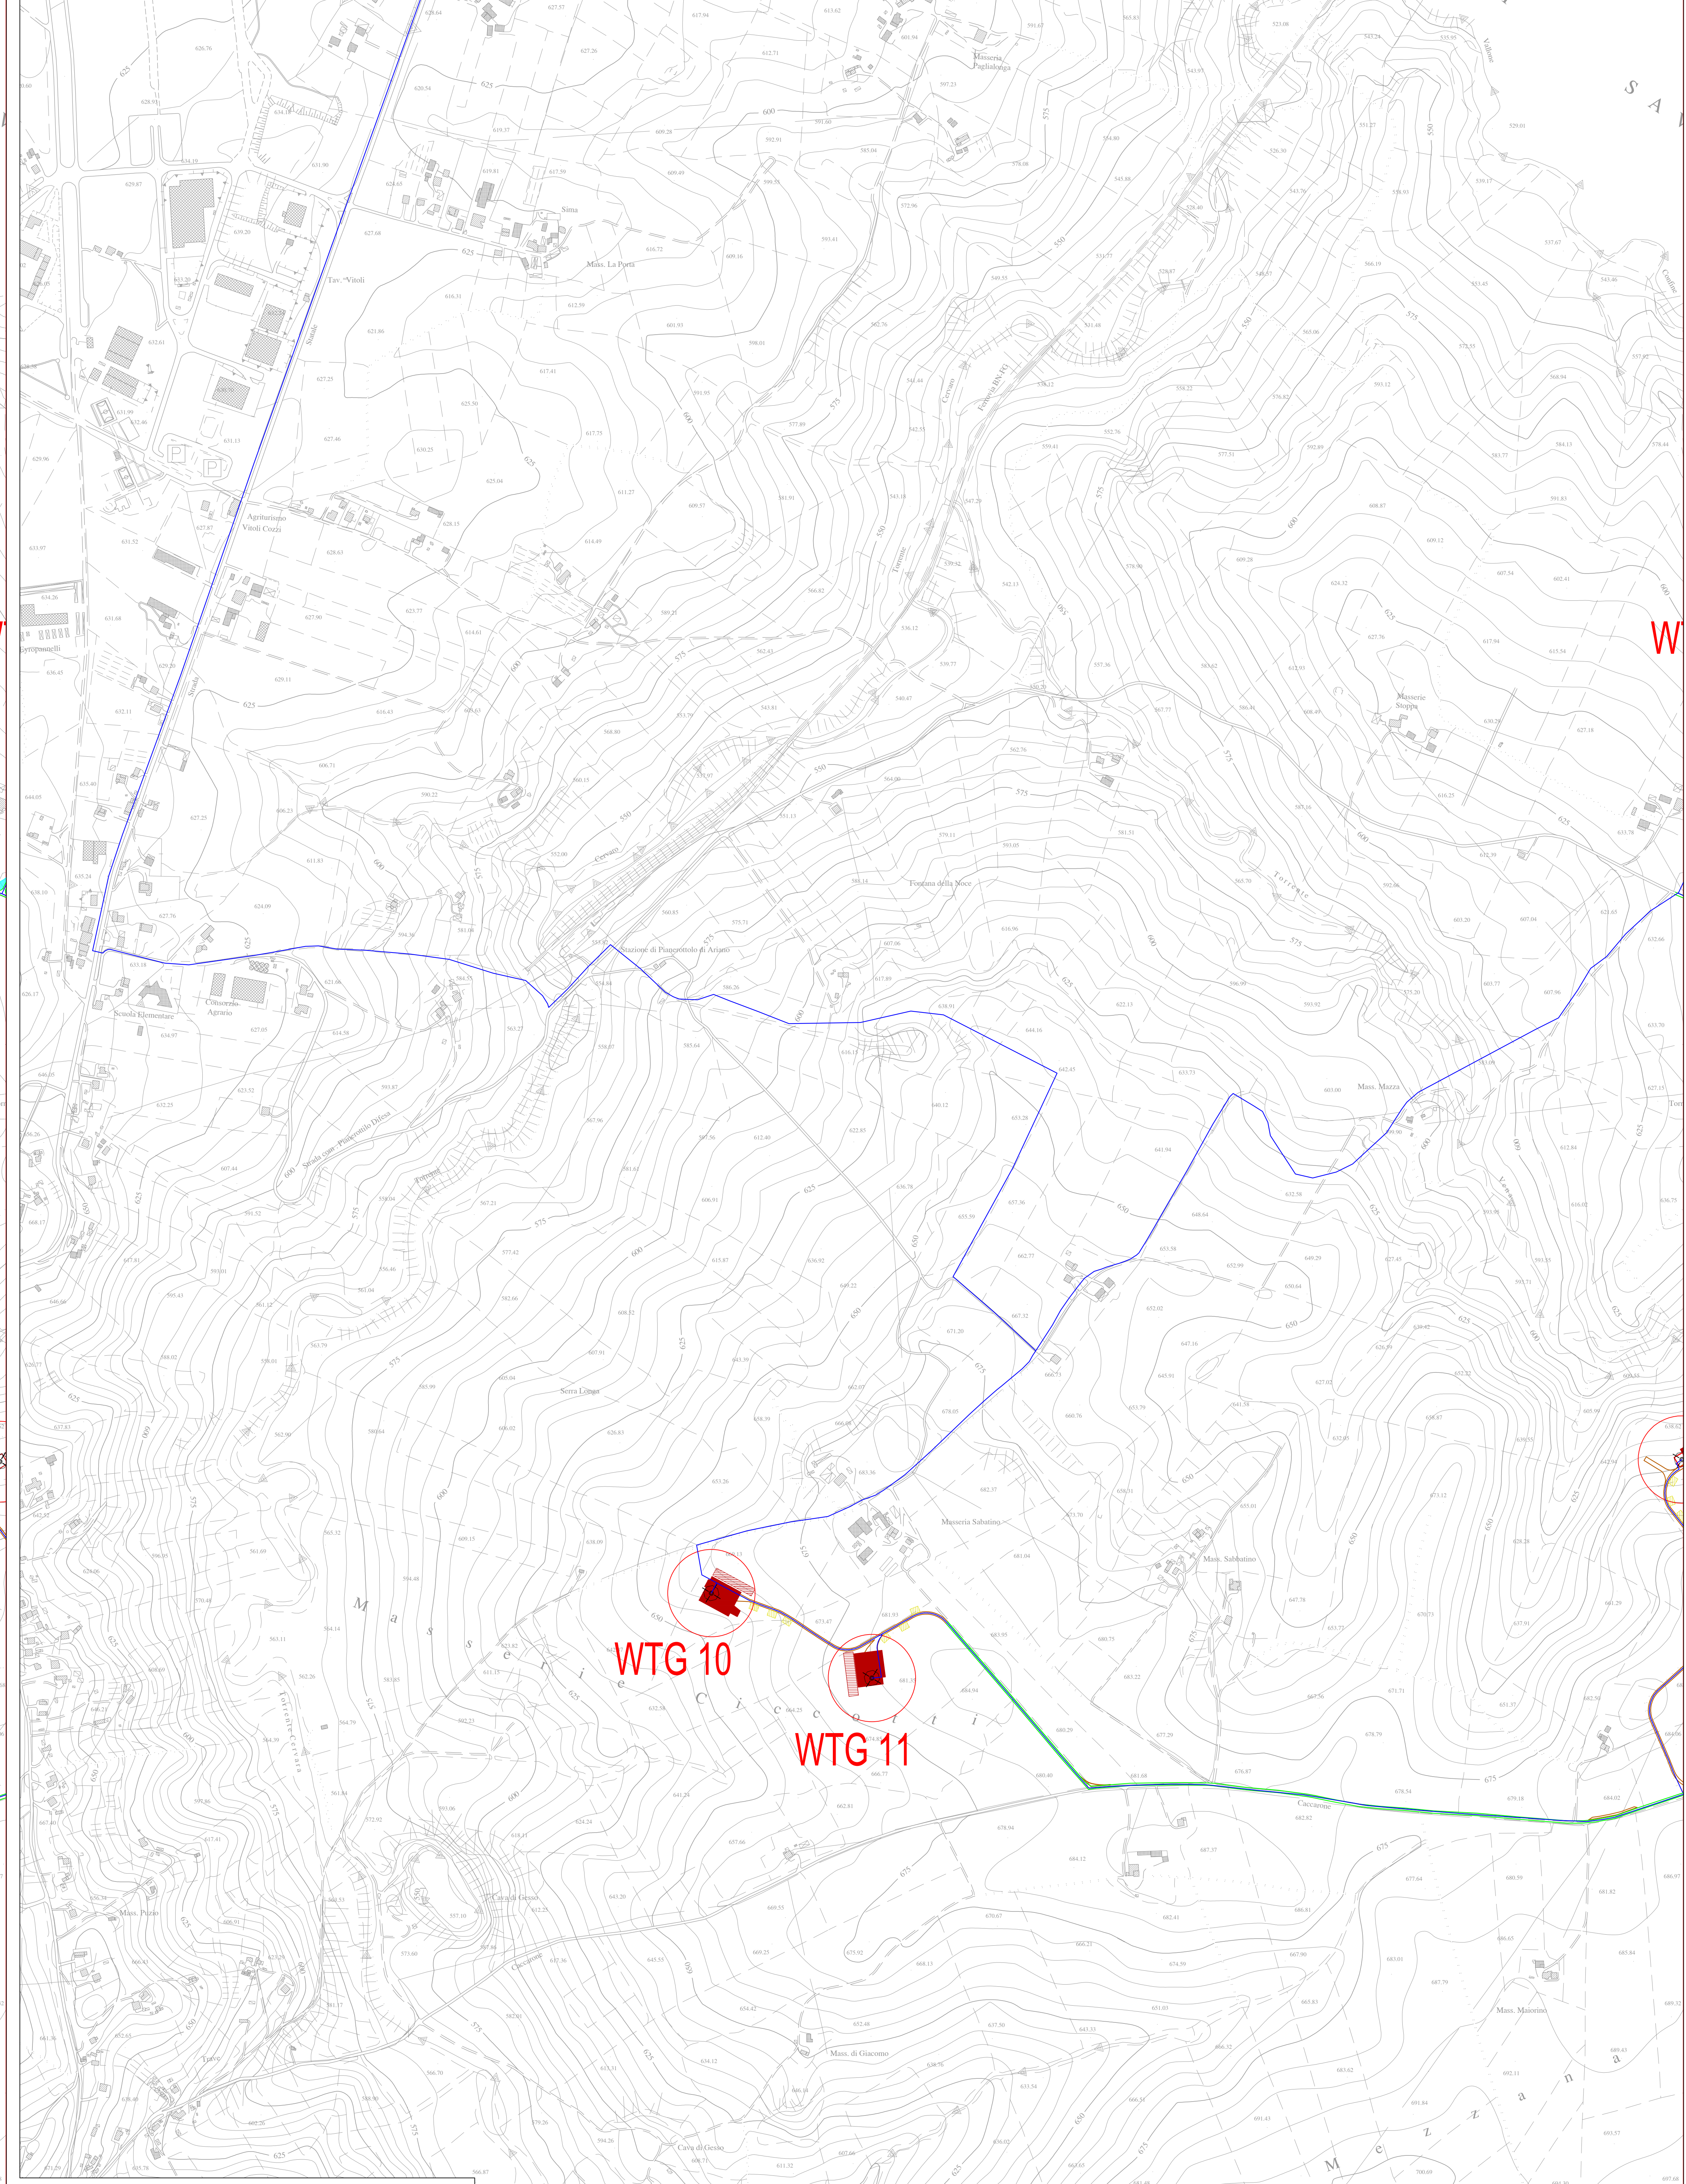

Legenda Opere di Progetto

	Aerogeneratori di progetto		Viabilità di progetto
	Piazzola di montaggio		Viabilità esistente da adeguare
	Piazzola di stoccaggio		Cavidotto interrato MT
	Piazzola temporanea per montaggio gru		

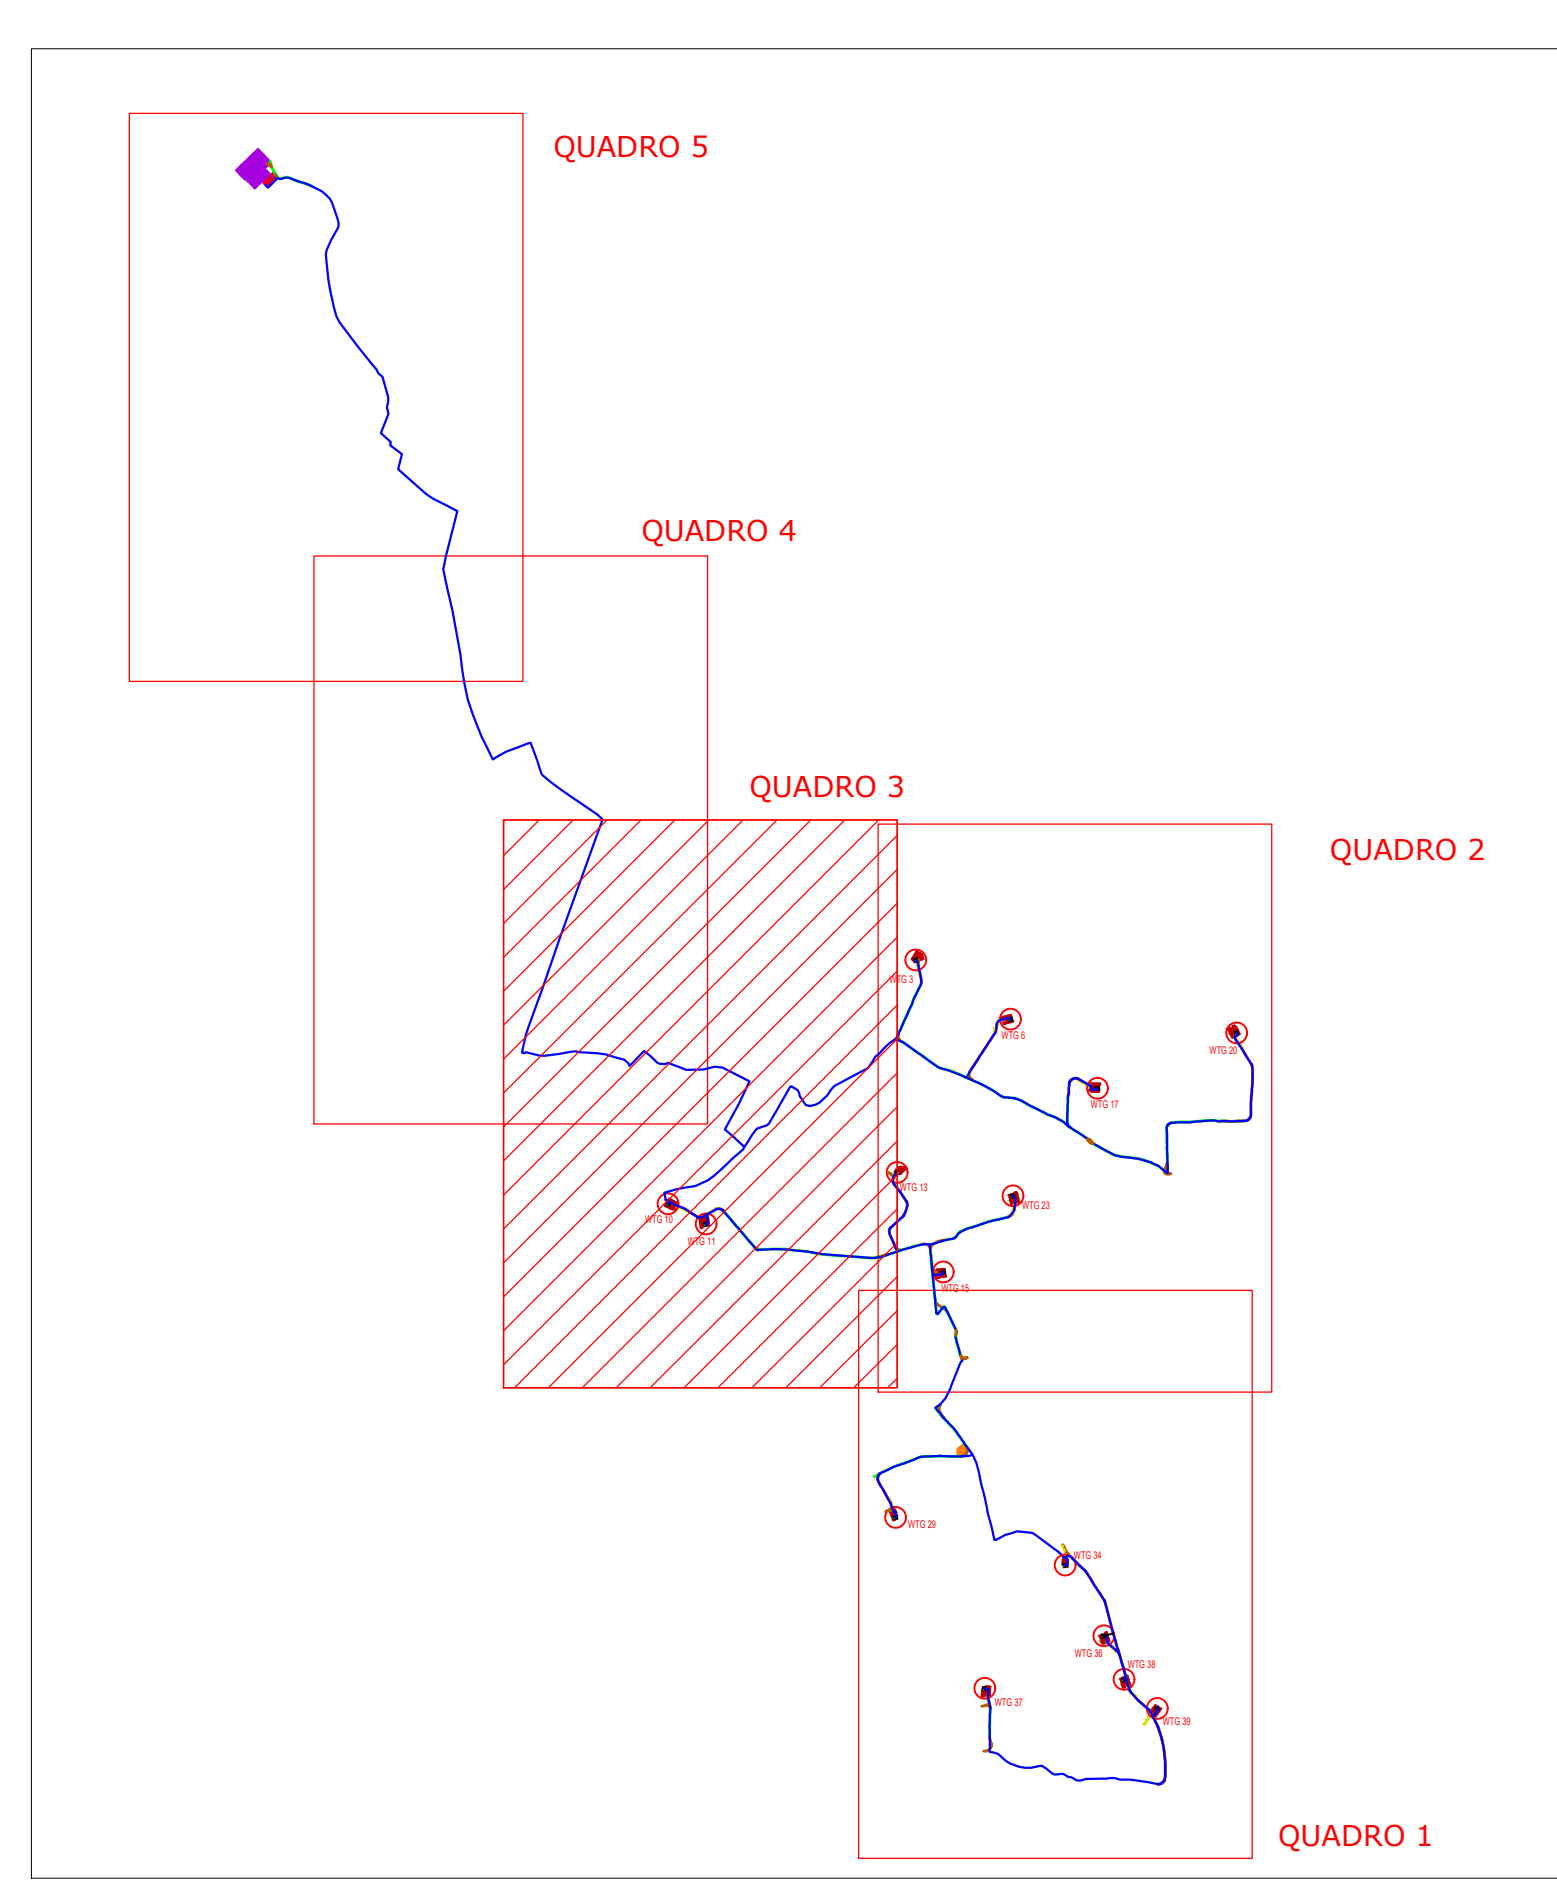

REGIONE CAMPANIA
 PROVINCIA DI AVELLINO
 Comune:
 Ariano Irpino
 Località "Mezzana Forte - Corsaro - Costa Viacarsi"

ADEGUAMENTO TECNICO DEL PROGETTO DELL'IMPIANTO EOLICO
 AUTORIZZATO CON D.D. 34/2011, D.D. 368/2013, D.D. 114/2018 E
 D.D. 115/2018 - 15 AEROGENERATORI

Sezione 3:
RILIEVI PLANOALTIMETRICI E ELABORATI PROGETTUALI

Titolo elaborato:
**3.1.3 - LAYOUT DI ADEGUAMENTO TECNICO SU CTR IN FASE DI CANTIERE E
 CONFRONTO CON LAYOUT AUTORIZZATO - QUADRO 3**

N. elaborato: 3.1.3 Scale: 1:5000

Comittente
C.E.A. S.r.l.
 sede Via Luciano da Vinci 15,
 82026 (BN)
 P.IVA 0200110642

Progettazione

 sede legale e operativa
 San Carlo, Del Sarno (BN) via dei Caspari 61
 sede operativa
 Località "Mezzana Forte - Corsaro - Costa Viacarsi"
 P.IVA 04000000623
 Attivato per sistema gestione qualità Certificato N. 80 166 11673

Progettista
 Dott. Ing. **Nicola FORTE**

Rev.	Data	Elaborazione	Approvazione	Emisione	DESCRIZIONE
00	DICEMBRE 2020	AVT	PIU	NF	Emisione Progetto
01					

Nome file sorgente: ARI_PV_31.3_CA.dwg Nome file stampa: ARI_PV_31.3_CA.pdf Formato: estesa 1/10/2012