



Legenda Opere di Progetto

- Aerogeneratori di progetto
- Piazzola montaggio gru
- Piazzola di stoccaggio
- Viabilità di progetto
- Viabilità esistente da adeguare
- Allargamenti temporanei
- Cavidotto interrato MT
- Limite catastale

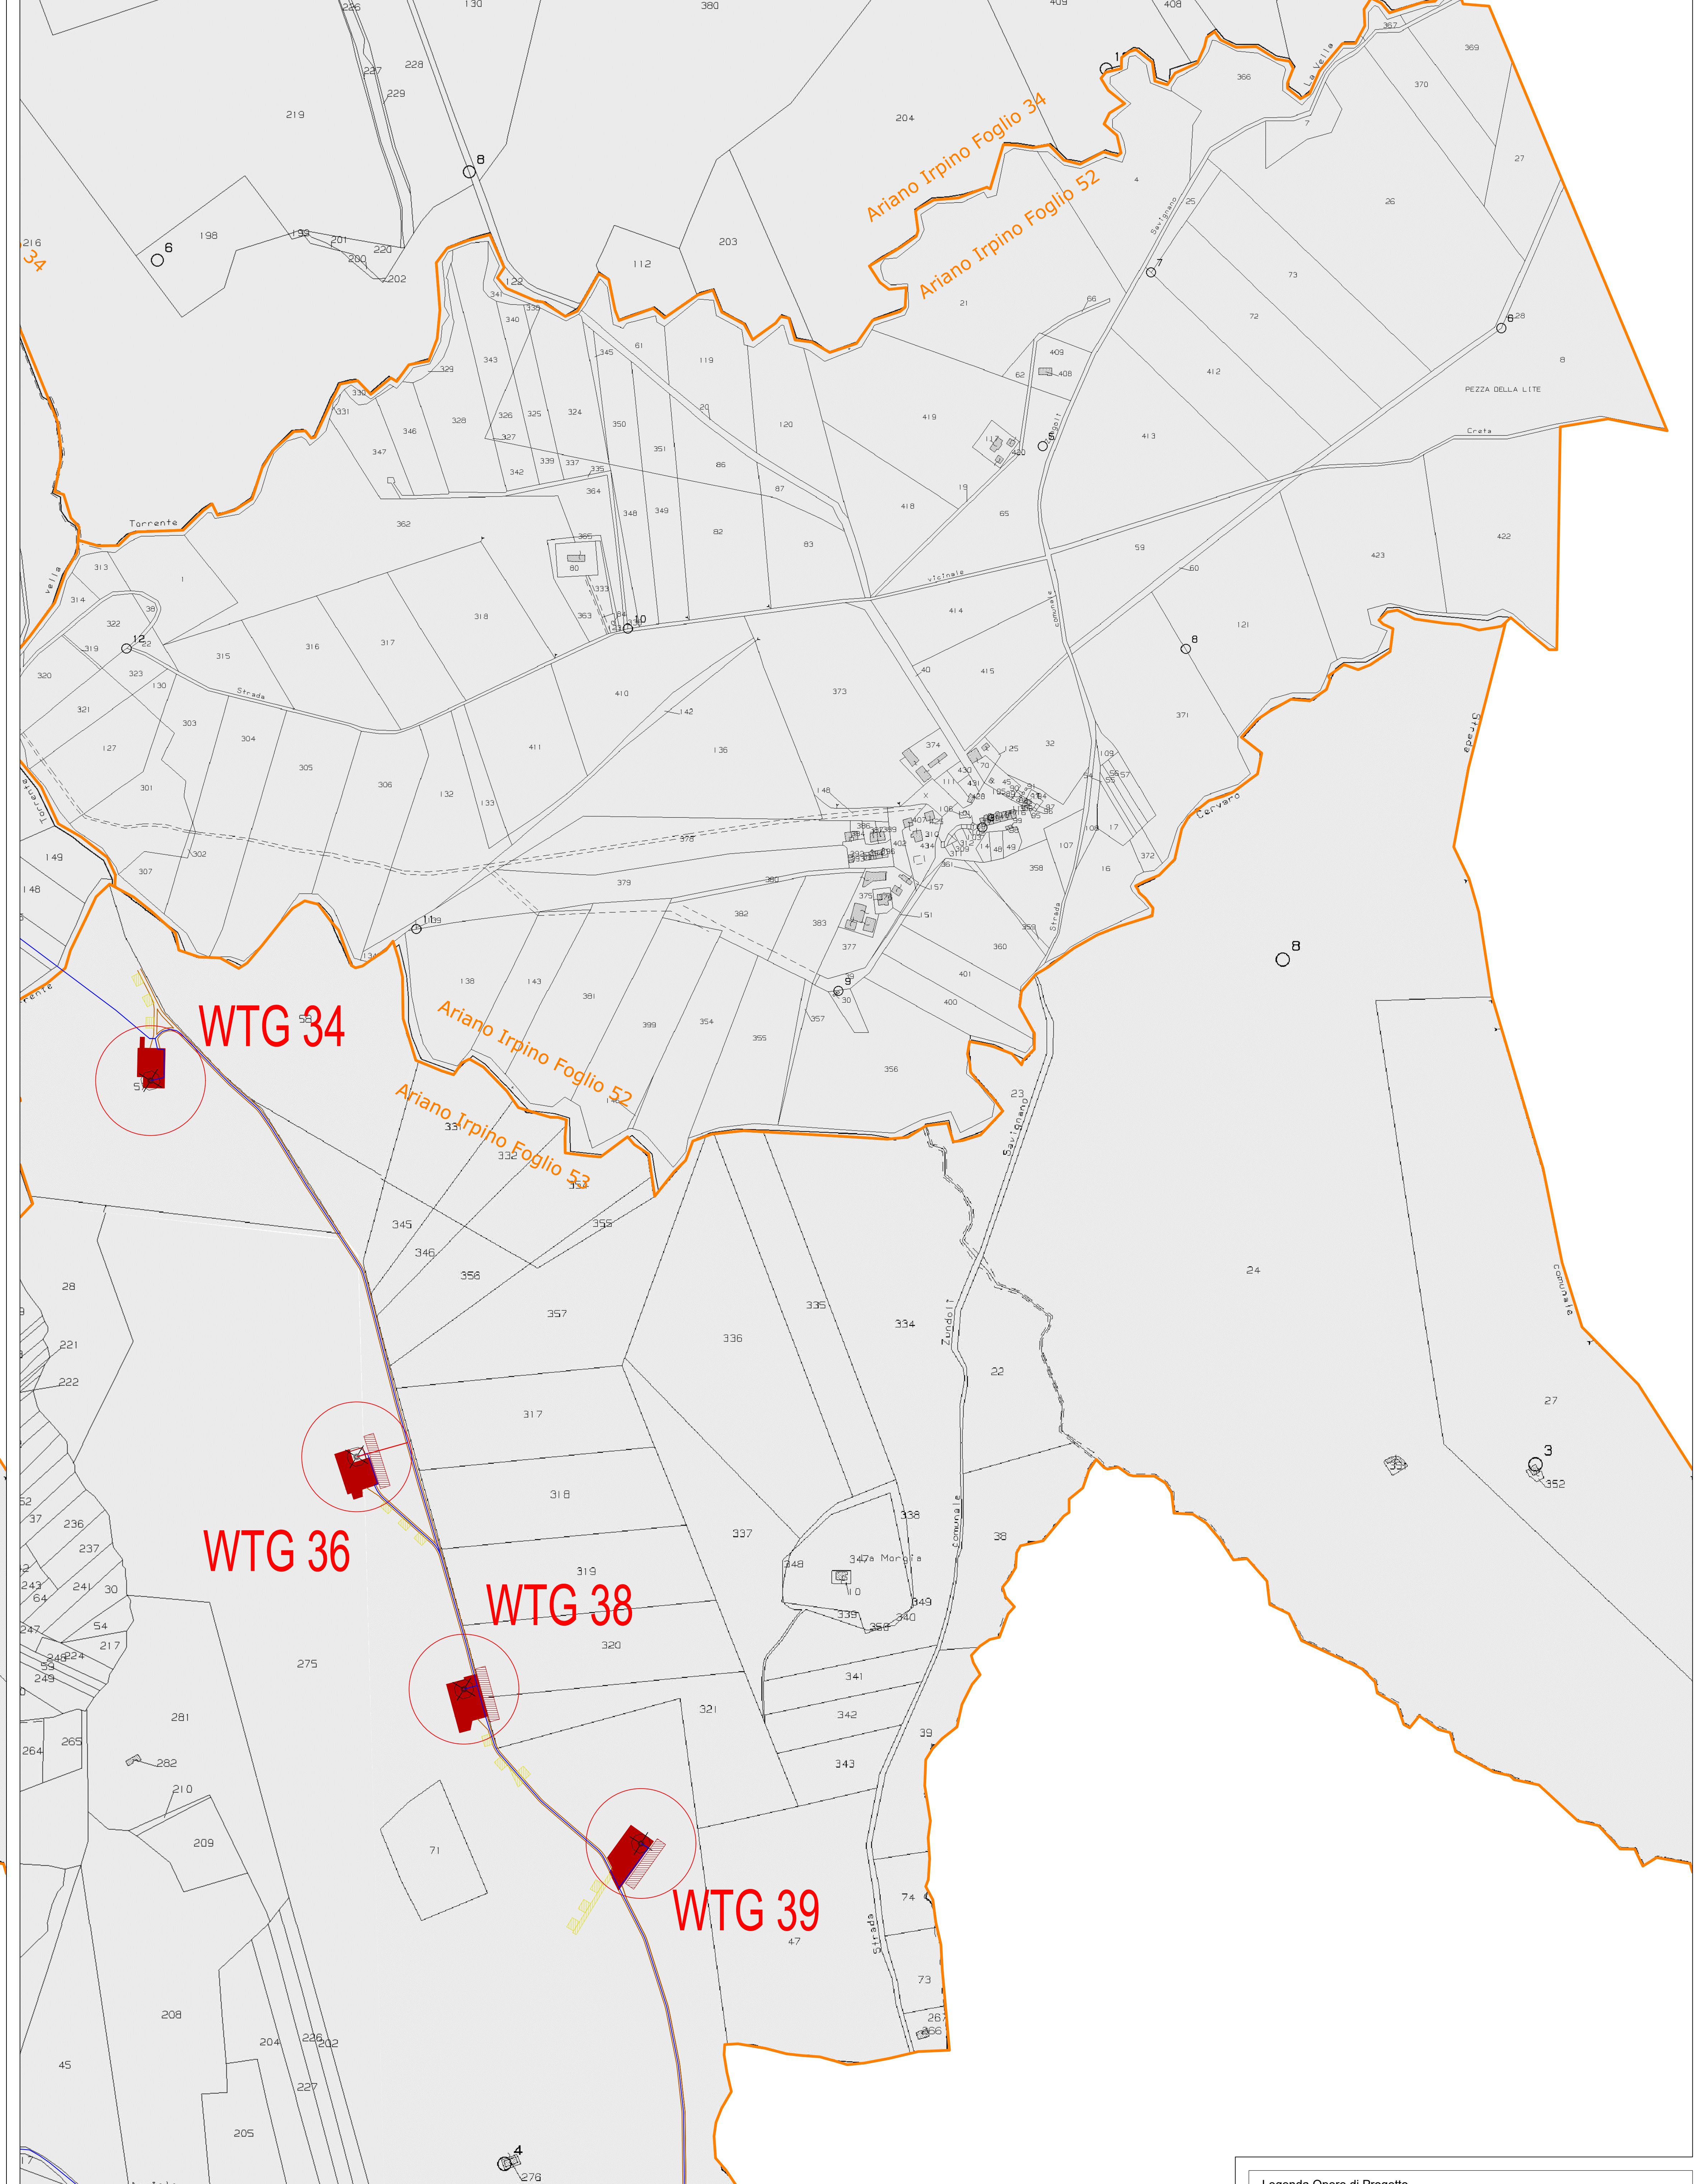

Legenda Opere di Progetto

- Aerogeneratori di progetto
- Piazzola di montaggio
- Piazzola di stoccaggio
- Piazzola temporanea per montaggio gru
- Limite catastale
- Viabilità di progetto
- Viabilità esistente da adeguare
- Cavidotto interrato MT

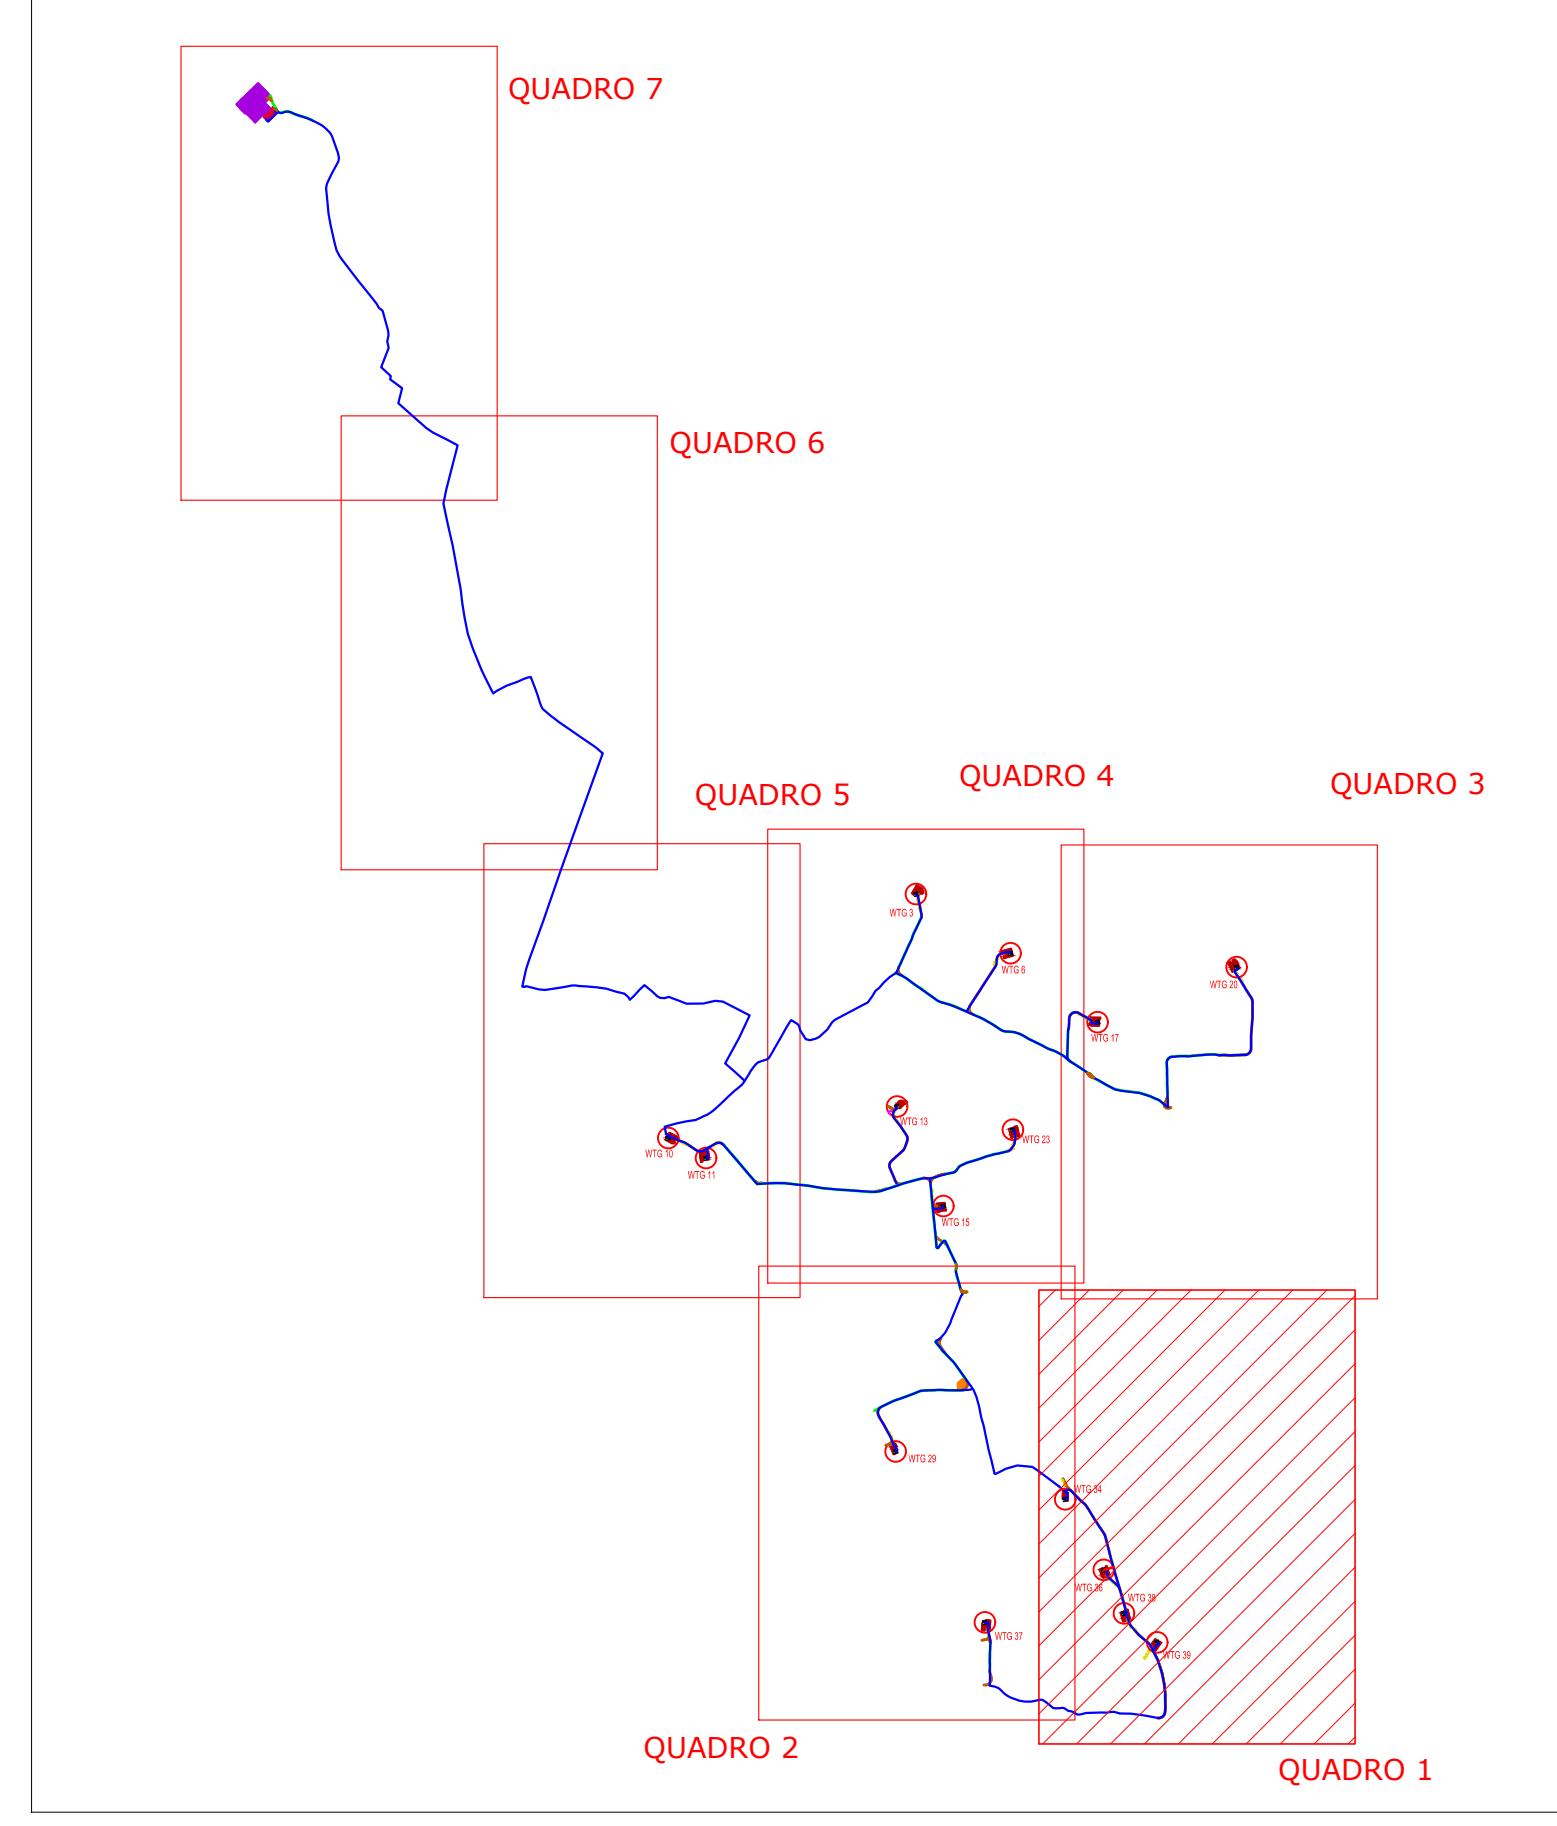

REGIONE CAMPANIA
PROVINCIA DI AVELLINO

Comune:
Ariano Irpino
Località "Mezzana Forte - Consaro - Costa Vaccara"

ADEGUAMENTO TECNICO DEL PROGETTO DELL'IMPIANTO EOLICO
AUTORIZZATO CON D.D. 34/2011, D.D. 368/2013, D.D. 114/2018 E
D.D. 115/2018 - 15 AEROGENERATORI

Settore 3
RILIEVI PLANOALTIMETRICI E ELABORATI PROGETTUALI
Titolo esecutivo:
3.2.1 - LAYOUT DI ADEGUAMENTO TECNICO - SU CATASTALE IN FASE DI CANTIERE E
CONFRONTO CON LAYOUT AUTORIZZATO - QUADRO 1

N. Elaborazione: 3.2.1 Scale: 1:4.000

Committente
C.E.A. S.r.l.
Viale Leonardo da Vinci 15,
01058 Blera (VT),
P.IVA 02460110462

Progettazione
TENPROJECT
Sede legale e operativa:
Sede operativa:
Attestato con sistema gestione qualità Certificato N. 55 103 11873



Rev.	Data	Elaborazione	Approvazione	Emissione	DESCRIZIONE
00	DICEMBRE 2020	AMT	PNM	MF	Emesso Esecutivo
001	08/01/2021	AMT	PNM	MF	Emesso Esecutivo
002	15/01/2021	AMT	PNM	MF	Emesso Esecutivo

Nome File progetto: ARI_PV_302.1_CA.dwg Nome File stampa: ARI_PV_302.1_CA.pdf Formato di stampa: A4(100x148)