


LAYOUT STAZIONE ELETTRICA APPROVATA CON AUTORIZZAZIONE D.D. 114/18 - Scala 1:250

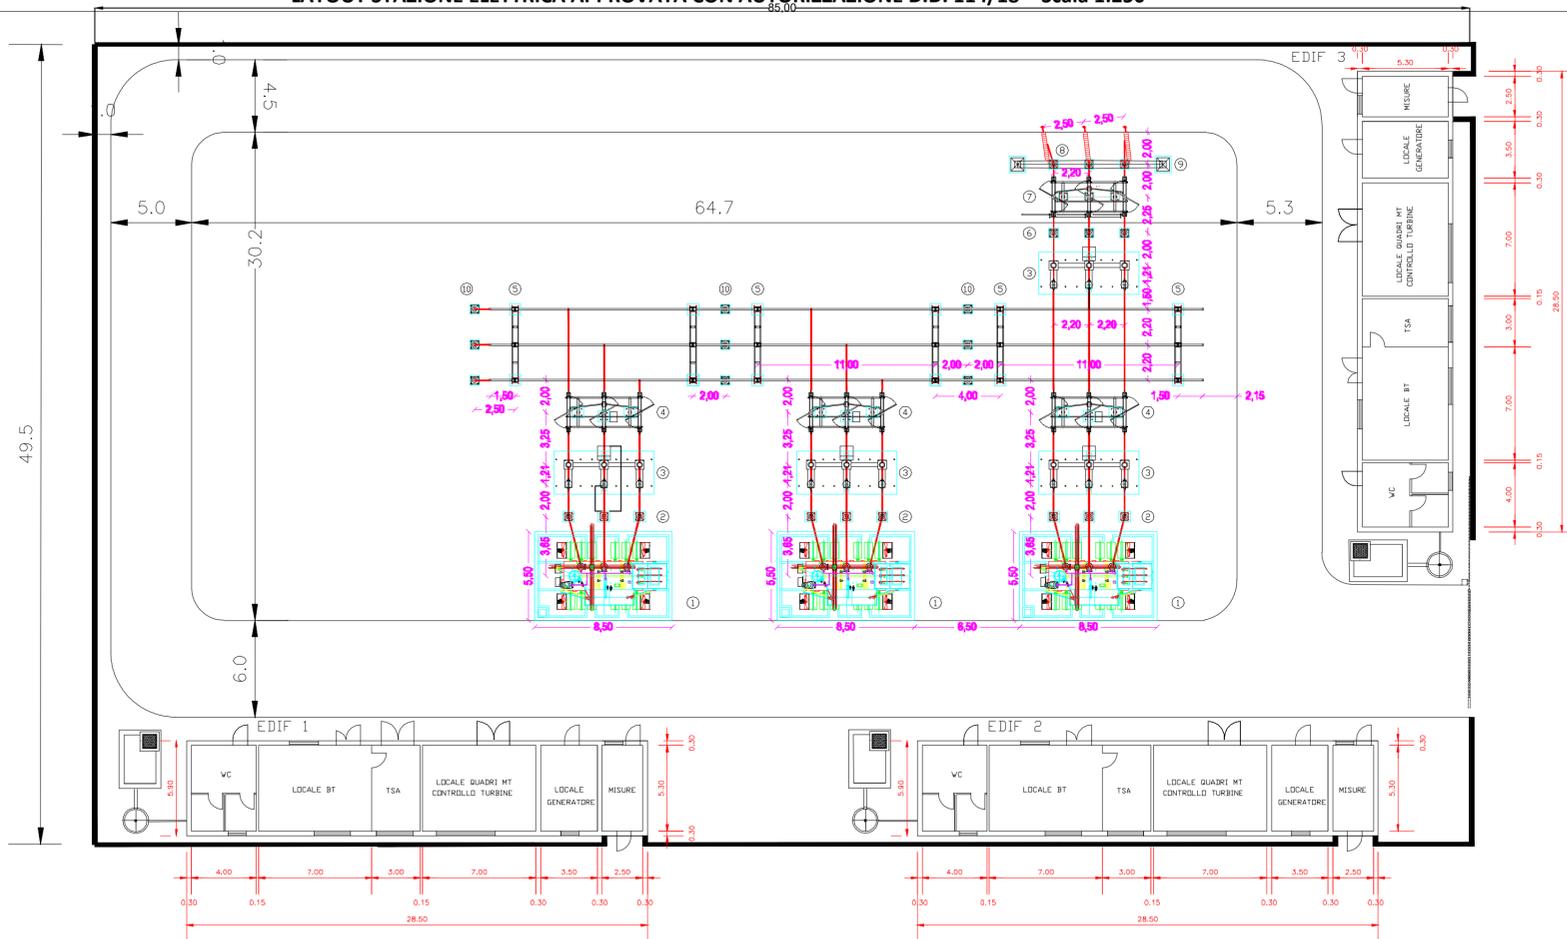


Legenda

Edif 1 Locali Tecnici - CEA Campo Eolico Ariano Srl  
 Edif 2 Locali Tecnici - Wind Energy Piano Nicola Srl  
 Edif 3 Locali Tecnici - Wind Energy San Giorgio Srl  
 Tr 1 Trasformatore - CEA Campo Eolico Ariano Srl  
 Tr 2 Trasformatore - Wind Energy Piano Nicola Srl  
 Tr 3 Trasformatore - Wind Energy San Giorgio Srl

LISTA APPARECCHIATURE ELETTROMECCANICHE

POS.	DESCRIZIONE	POS.	DESCRIZIONE
1	TRASFORMATORE AT/MT	6	TRASFORMATORE DI TENSIONE PER MISURE E PROTEZIONI
2	SCARICATORE DI SOVRATENSIONE A.T.	7	SEZIONATORE TRIPOLARE A.T. CON LAME DI TERRA
3	RILUNTO TRASFORMATORE DI CORRENTE + INTERRUTTORE A.T.	8	ISOLATORE PORTANTE A.T.
4	SEZIONATORE TRIPOLARE A.T. SENZA LAME DI TERRA	9	PORTALE DI AMMARRO A.T.
5	PORTALE SBARRE A DUE COLONNE	10	TRASFORMATORE DI TENSIONE PER MISURE E PROTEZIONI

LAYOUT STAZIONE ELETTRICA IN VARIANTE - Scala 1:250

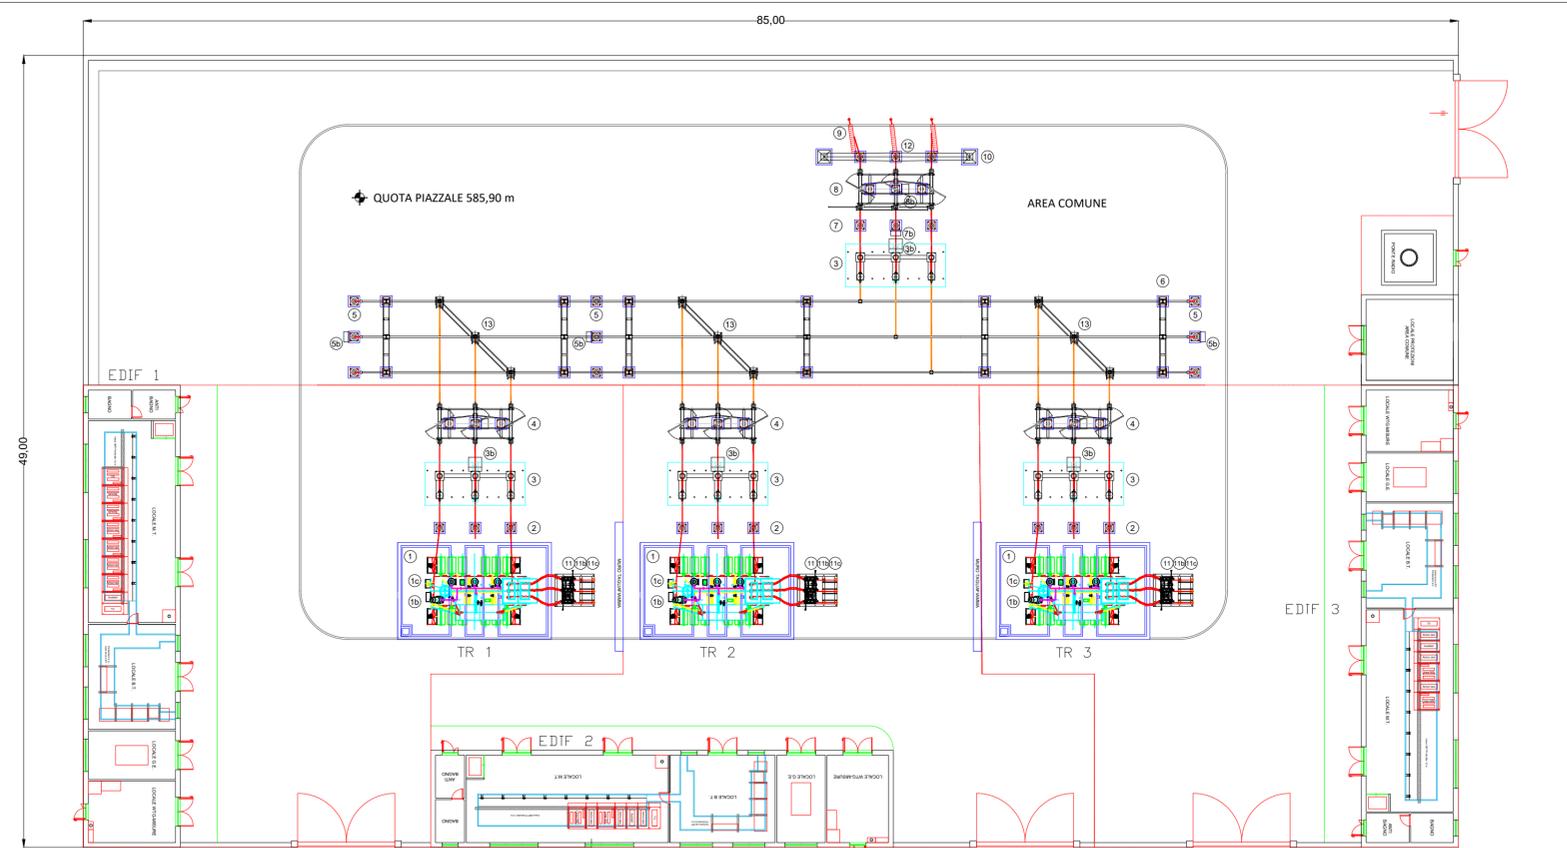

Legenda

Edif 1 Locali Tecnici - CEA Campo Eolico Ariano Srl  
 Edif 2 Locali Tecnici - Wind Energy Piano Nicola Srl  
 Edif 3 Locali Tecnici - Wind Energy San Giorgio Srl  
 Tr 1 Trasformatore - CEA Campo Eolico Ariano Srl  
 Tr 2 Trasformatore - Wind Energy Piano Nicola Srl  
 Tr 3 Trasformatore - Wind Energy San Giorgio Srl

LISTA APPARECCHIATURE ELETTROMECCANICHE

POS.	DESCRIZIONE	POS.	DESCRIZIONE
1	TRASFORMATORE AT/MT	7	TRASFORMATORE DI TENSIONE INDUTTIVO PER PROTEZIONI
1b	CASSETTA AUSILIARI TR AT/MT	7b	CASSETTA SECONDARI TRASFORMATORE DI TENSIONE PER PROTEZIONI
1c	CASSETTA DI COMANDO VSC	8	SEZIONATORE TRIPOLARE A.T. CON LAME DI TERRA ORIZZONTALE
2	SCARICATORE DI SOVRATENSIONE A.T.	8b	CASSETTA DI COMANDO SEZIONATORE TRIPOLARE A.T. CON LAME DI TERRA
3	TRE TRASFORMATORI DI CORRENTE A.T. ED UN INTERRUTTORE TRIPOLARE A.T.	9	ISOLATORI PORTANTI A.T. 150KV
3b	CASSETTA DI COMANDO INTERRUTTORE A.T. E SECONDARI TA	10	PORTALE DI AMMARRO A.T.
4	SEZIONATORE TRIPOLARE A.T. ORIZZONTALE	11	SCARICATORE DI SOVRATENSIONE MT
4b	CASSETTA DI COMANDO SEZIONATORE TRIPOLARE A.T.	11b	SEZIONATORE TRIPOLARE MT E RELATIVE CASSETTE DI COMANDO
5	TRASFORMATORE DI TENSIONE INDUTTIVO PER MISURE E PROTEZIONE	11c	ISOLATORI PORTANTI REGGISBARRE MT
5b	CASSETTA SECONDARI TRASFORMATORE DI TENSIONE PER MISURE	12	TRASFORMATORE DI TENSIONE CAPACITIVO PER PROTEZIONE
6	PORTALE SBARRE A DUE COLONNE	13	SEZIONATORE TRIPOLARE A.T. VERTICALE

REGIONE CAMPANIA  
 PROVINCIA DI AVELLINO

Comune:  
 Ariano Irpino  
 Località "Mezzana Forte - Corsaro - Costa Vaccara"

ADEGUAMENTO TECNICO DEL PROGETTO DELL'IMPIANTO EOLICO AUTORIZZATO CON D.D. 34/2011, D.D. 368/2013, D.D. 114/2018 E D.D. 115/2018 - 20 AEROGENERATORI

Sezione 4:  
**ELABORATI PROGETTUALI SISTEMA ELETTRICO**

Titolo elaborato:  
 Planimetria elettromeccanica di variante e confronto con quella autorizzata

N. Elaborato: 4.2

Scala: 1:250

Committente

**C.E.A. S.r.l.**

sede Via Leonardo da Vinci 15,  
 Bolzano (BZ)  
 P.IVA. 02460110642

Progettazione

**TENPROJECT**

sede legale e operativa  
 San Giorgio Del Sannio (BN) via de Gasperi 61  
 sede operativa  
 Lucera (FG) S.S.17 loc. Vaccarella snc c/o Villaggio Don Bosco  
 P.IVA 01485940623  
 Azienda con sistema gestione qualità Certificato N. 50 100 11873



Progettista  
**Dott. Ing. Nicola FORTE**

*Handwritten signature of Nicola Forte*

Rev.	Data	Elaborazione	Approvazione	Emissione	DESCRIZIONE
00	DICEMBRE 2020	SS sigla	DN sigla	NF sigla	Emissione Elaborato
Nome File sorgente		ARI_PV_44.2_EL_00.dwg	Nome file stampa	ARI_PV_44.2_EL_00.pdf	Formato di stampa 610x630