

Modulo per la presentazione delle osservazioni per i piani/programmi/progetti sottoposti a procedimenti di valutazione ambientale di competenza statale

Presentazione di osservazioni relative alla procedura di:

- Valutazione Ambientale Strategica (VAS) – art.14 co.3 D.Lgs.152/2006 e s.m.i.
- Valutazione di Impatto Ambientale (VIA) – art.24 co.3 D.Lgs.152/2006 e s.m.i.
- Verifica di Assoggettabilità alla VIA – art.19 co.4 D.Lgs.152/2006 e s.m.i.

Il Sottoscritto **Angelica CETOLA,**

Il/La Sottoscritto/a _____

in qualità di legale rappresentante della Pubblica Amministrazione/Ente/Società/Associazione

PRESENTA

ai sensi del D.Lgs.152/2006, le **seguenti osservazioni** al

- Piano/Programma, sotto indicato
- Progetto, sotto indicato.

Codice Identificativo Procedimento Amministrativo [ID_VIP:5059]

PROGETTO DI UN IMPIANTO EOLICO "SELVA PIANA" COSTITUITO DA 14 AEROGENERATORI PER UN POTENZA COMPLESSIVA DI 84 MW, DA REALIZZARSI NEL COMUNE DI VOLTURINO E MOTTA MONTECORVINO (FG), IN LOCALITÀ "SELVAPIANA"

PROPONENTE EDP RENEWABLES ITALIA HOLDING S.R.L.

(inserire la denominazione completa del piano/programma (procedure di VAS) o del progetto (procedure di VIA, Verifica di Assoggettabilità a VIA)

OGGETTO DELLE OSSERVAZIONI

- Aspetti di carattere generale (es. struttura e contenuti della documentazione, finalità, aspetti procedurali)
- Aspetti programmatici (coerenza tra piano/programma/progetto e gli atti di pianificazione/programmazione territoriale/settoriale)
- Aspetti progettuali (proposte progettuali o proposte di azioni del Piano/Programma in funzione delle probabili ricadute ambientali)
- Aspetti ambientali (relazioni/impatti tra il piano/programma/progetto e fattori/componenti ambientali)
- Altro : TUTELA DELLA SALUTE e della PROPRIETA' PRIVATA

ASPETTI AMBIENTALI OGGETTO DELLE OSSERVAZIONI

- Atmosfera
- Ambiente idrico

- Suolo e sottosuolo
 Rumore, vibrazioni, radiazioni
 Biodiversità (vegetazione, flora, fauna, ecosistemi)
 Salute pubblica
 Beni culturali e paesaggio
 Monitoraggio ambientale
 Altro **MANCATO RISPETTO DELLE DISTANZE MINIME DA IMMOBILE PRIVATO. CON PRESENZA DI PERSONE.**

TESTO DELL' OSSERVAZIONE

La sottoscritta è titolare del Permesso di Costruire n. 1 del 2017 con cui è stata autorizzata sui fondi in catasto al foglio n. 8 particelle n. 79 e 100, la realizzazione di due capannoni da adibire ad allevamento avicolo estensivo con opere annesse, un fabbricato uso deposito, una pesa a ponte ed una vasca prefabbricata per il deposito di acqua.

La sottoscritta è beneficiaria di un finanziamento pubblico (PSR Puglia Misura 4.1);

I lavori sono stati ultimati e l'allevamento è in attività

Nell'area dell'allevamento è prevista la **PRESENZA** continua e costante degli **UOMINI** che ci **VIVONO** e ci **LAVORANO**.

dall'esame del progetto presentato dalla ditta EDP Renewables Italia Holding S.r.l. si evince che:

- l'aerogeneratore n. WTG 10 (ubicato sul fondo al foglio n. 8 particella n. 23), nonché l'aerogeneratore n. WTG 13 sono, ubicati nelle immediate vicinanze della struttura;
- è prevista la realizzazione di una strada che distrugge l'area esterna dell'allevamento che attualmente è recintata;

Si fa presente che le aree esterne riservate al razzolamento degli animali sono normate a livello sanitario ed ambientale con la previsione di 1,00 mq. per ogni capo allevato, quindi sottraendo superficie alle aree esterne viene meno il requisito della funzionalità di dette aree.

Inoltre il rumore prodotto dagli aerogeneratori, provocherebbe ammassamento degli animali;

PER LE CRITICITÀ SU ESPOSTE, PER LA TUTELA DELLA SALUTE DELLE PERSONE, E DEGLI ANIMALI, NONCHÉ PER GLI INGENTI DANNI ECONOMICI CHE CAUSEREBBE L'INSTALLAZIONE DELL'AEROGENERATORE (L'IMPIANTO PERDEREBBE LA FUNZIONALITÀ)

SI CHIEDE

A CODESTA SPETT.LE COMMISSIONE TECNICA PER LA VALUTAZIONE DI IMPATTO AMBIENTALE (VIA) DI ESPRIMERE UN GIUDIZIO NEGATIVO IN MERITO AL PROGETTO DI CUI TRATTASI.

La sottoscritta, oltre la presente osservazione si riserva di avviare ogni altro utile procedimento, anche giudiziario, per la **tutela** della **salute** delle **persone**, e degli **animali**, nonché dei propri interessi economici.

Il/La Sottoscritto/a dichiara di essere consapevole che, ai sensi dell'art. 24, comma 7 e dell'art.19 comma 13, del D.Lgs. 152/2006 e s.m.i., le presenti osservazioni e gli eventuali allegati tecnici saranno pubblicati sul Portale delle valutazioni ambientali VAS-VIA del Ministero dell'Ambiente e della Tutela del Territorio e del Mare (www.va.minambiente.it).

ELENCO ALLEGATI

Allegato 1 - Dati personali del soggetto che presenta l'osservazione

Allegato 2 - Copia del documento di riconoscimento in corso

Allegato 4 - Planimetria progetto EDP Renewables con l'indicazione dell'area dell'allevamento avicolo.


Allegato 5 - n. 2 fotografie dell'insediamento

Luogo e data Volturino il 7 dicembre 2020

La dichiarante

Angelica CETOLA

FONDO ADIBITO AD ALLEVAMENTO AVICOLA
 CON N. 2 CAPANNONI

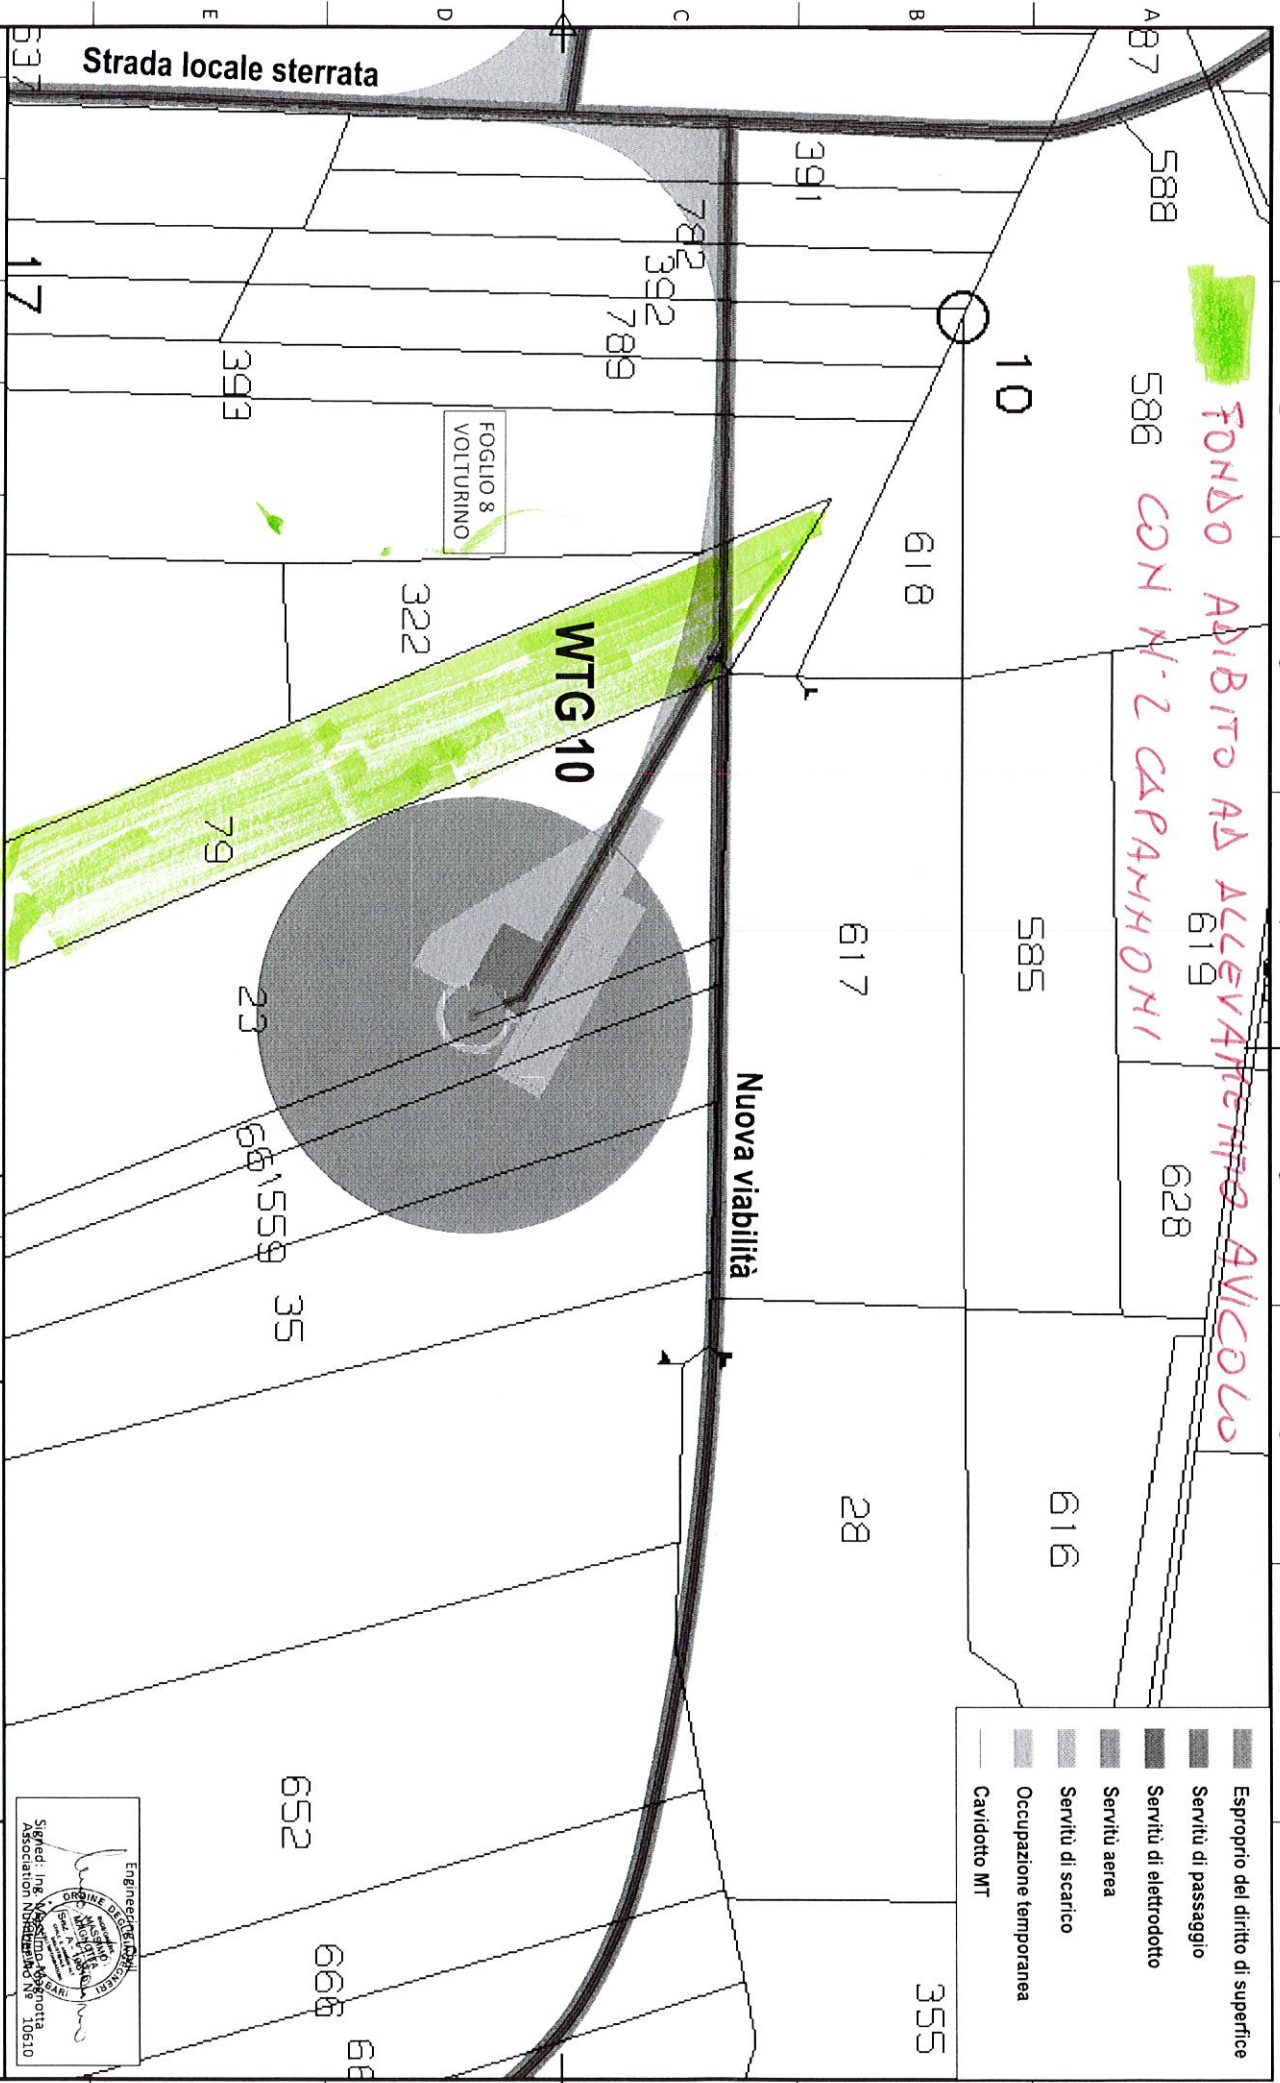

- Esproprio del diritto di superficie
- Servitù di passaggio
- Servitù di elettrodotto
- Servitù aerea
- Servitù di scarico
- Occupazione temporanea
- Cavidotto MT

Engineer/Architect
 Signed: Ing. Massimo Magnotta
 Association N. 10610



WIND FARM "SELVA PIANA"

PIANO PARTICOLARE D'ESPROPRIO
 Volturino, Motta Montecorvino (Regione Puglia)

ING. MASSIMO MAGNOTTA

CAD Vers.: A Page Vers.: A

Name Collection Page: 18

Cont.: 18.91.58

CAD N.: OW9040023000 W0G101A

F	D	DATE	SCALE	1/2.000
C	C	10/19	DRAWN	IMP
B	B	10/19	CHECKED	MM
A	A	11/10/19	IMP	MM
EDIC.	DATE	DRAWN	CHECKED	REVISED-EDPR
1	1			
2	2			
3	3			
4	4			
5	5			
6	6			
7	7			
8	8			

PRIMA EMISSIONE
 MODIFICATION

Strada locale sterrata

FOGLIO 8
 VOLTURINO

WTG 10

Nuova viabilità



ALLEGATO n. 5 (Allevamento avicolo)