

ARCELOR MITTAL ITALIA S.p.A.
Stabilimento di Taranto

CHIUSURA NASTRI E TORRI - PRESCRIZIONE 6

LAVORAZIONI CONCLUSE

RELAZIONE ILLUSTRATIVA

UTP/TES

 ArcelorMittal	ARCELOR MITTAL ITALIA S.P.A. STABILIMENTO DI TARANTO	REPARTO UTP	INCARICO	
		CODICE LAVORO	COD. MACCHINA	
RELAZIONE ILLUSTRATIVA SULLE <u>LAVORAZIONI CONCLUSE</u> PER CHIUSURA NASTRI E TORRI – ADEGUAMENTO PRESCRIZIONE 6 – ALLA DATA DEL 15 DICEMBRE 2020				
	NOME	DATA	FIRMA	N° SPECIFICA
REDATTO	BOI	21/12/2020		M00P4620
CONTROLLATO	ING. DE PASQUALE	21/12/2020		
VISTO	ING. DE PASQUALE	21/12/2020		
LA PROPRIETÀ DI QUESTO DOCUMENTO È RISERVATA A TERMINI DI LEGGE È VIETATO, QUINDI, RIPRODURLO O RENDERLO NOTO A TERZI SENZA LA NOSTRA AUTORIZZAZIONE				

Revisione	Data	Redatto	Controllato	Visto	Descrizione



INDICE

1.)	(ID 59) - “ NASTRI A1-1, A1-2”	3
2.)	(ID 61) - “ NASTRO NL-5 – SOLO NASTRO ”	4
3.)	(ID 87) - “ TORRE TC P2 RIF 2 ”	5
4.)	(ID 48) - “ NASTRI A1-11, A2-12, A3-1BIS LATO APPIA ”	6
5.)	(ID 47) - “ NASTRI A1-17, A2-23, A3-8 LATO APPIA ”	7
6.)	(ID 108) - “ TORRE TC 6.56 AFO/5 ”	8
7.)	(ID 12) - “ NASTRO 6/46 ”	9
8.)	(ID 3) - “ NASTRO E 21-9 ”	10
9.)	(ID 79) - “ TORRE TC CV18 & PARTE ALTA SILO E3 ”	11
10.)	(ID 97) - “ TORRE RINVIO MP3-MP3/1 ”	12
11.)	(ID 88) - “ TORRE 8 RIF 2 ”	13
12.)	(ID 58) - “ NASTRO MP11 (+TORRE 8) ”	14
13.)	(ID 86) - “ TORRE 5 IV SPORGENTE ”	15
14.)	(ID 4) - “ NASTRO E 21-10 ”	16
15.)	(ID 111) - “ CONTRORAMPA 3”	17
16.)	“ TABELLA DI RIFERIMENTO ”	18

1.) (ID 59) - “Nastri A1-1, A1-2”

Descrizione





Nastri in piano presso impianti marittimi Il sporgente, avente lunghezza complessiva pari a 1058 mt, adibito al trasporto di minerale e fossile. Il cantiere è terminato ed i nastri risultano chiusi ai fini dell'adeguamento AIA.

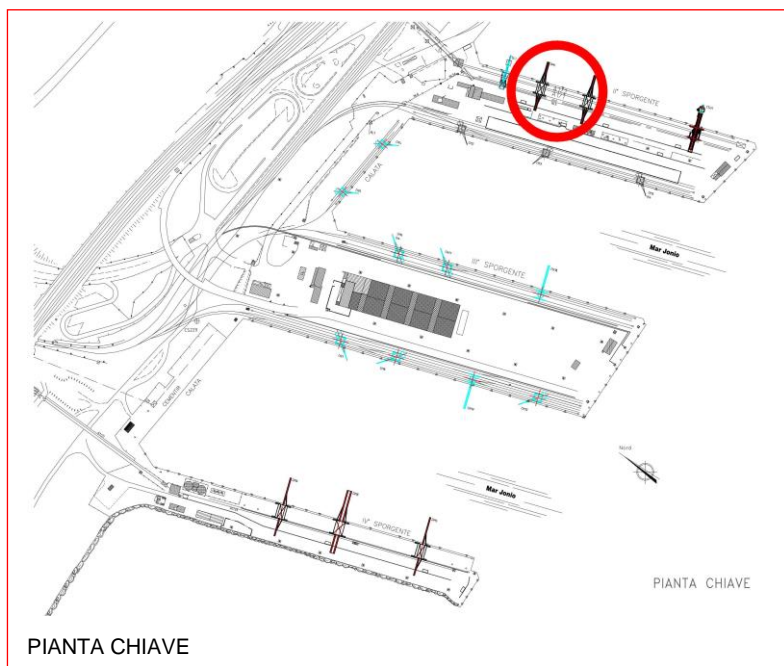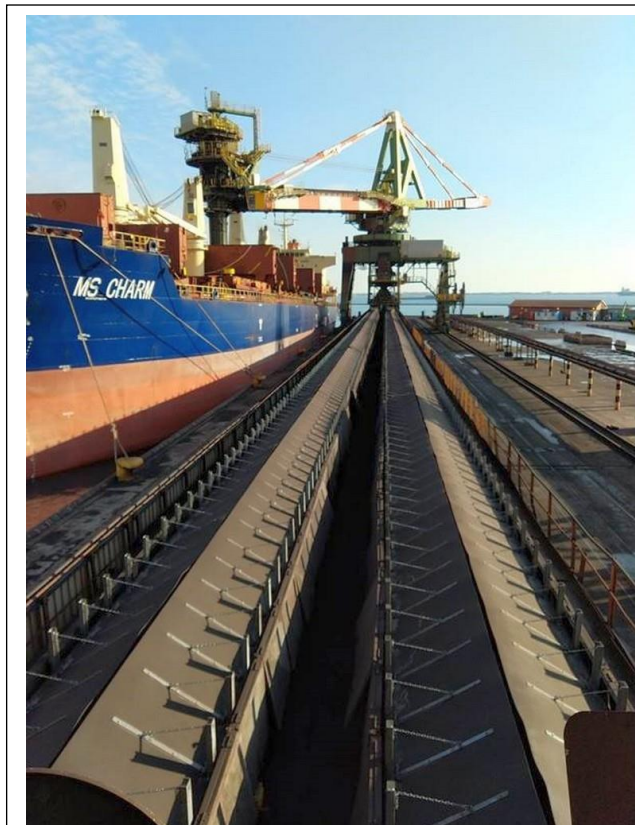

2.) (ID 61) - “Nastro NL-5 – solo nastro”

Descrizione



Nastro in piano presso impianti marittimi Il sporgente, avente lunghezza complessiva pari a 295 mt, adibito al trasporto di loppa. Il cantiere è terminato e il nastro risulta chiuso ai fini dell'adeguamento AIA.

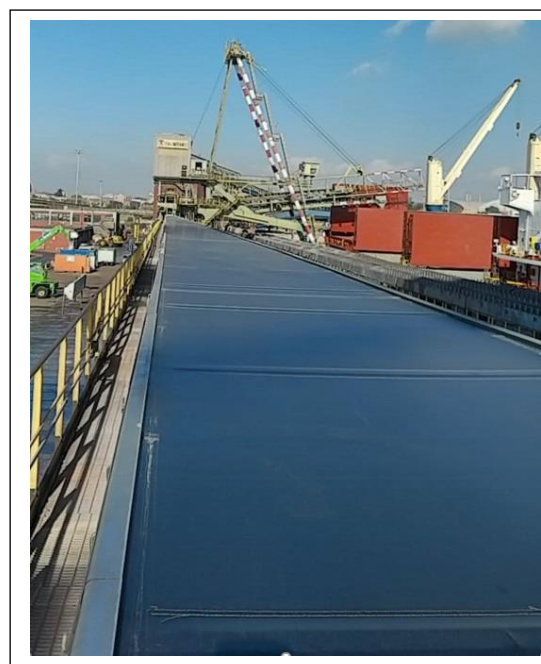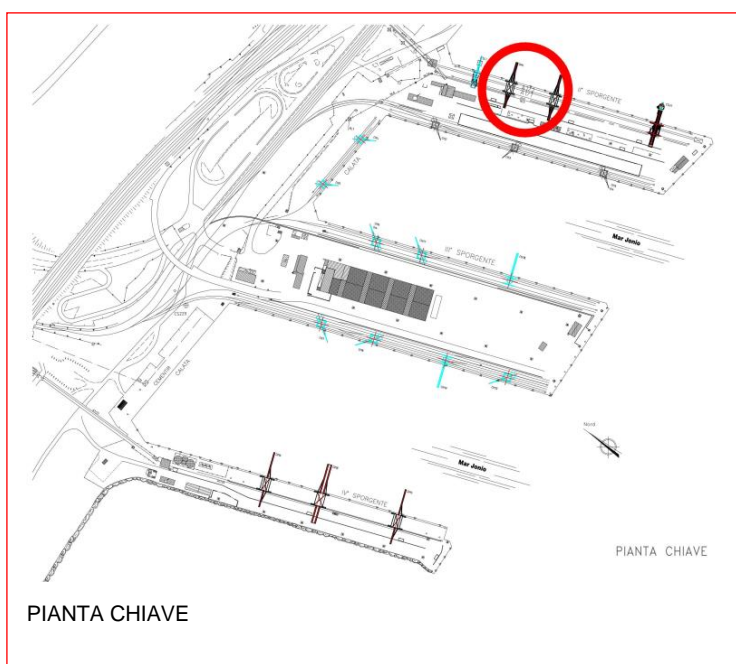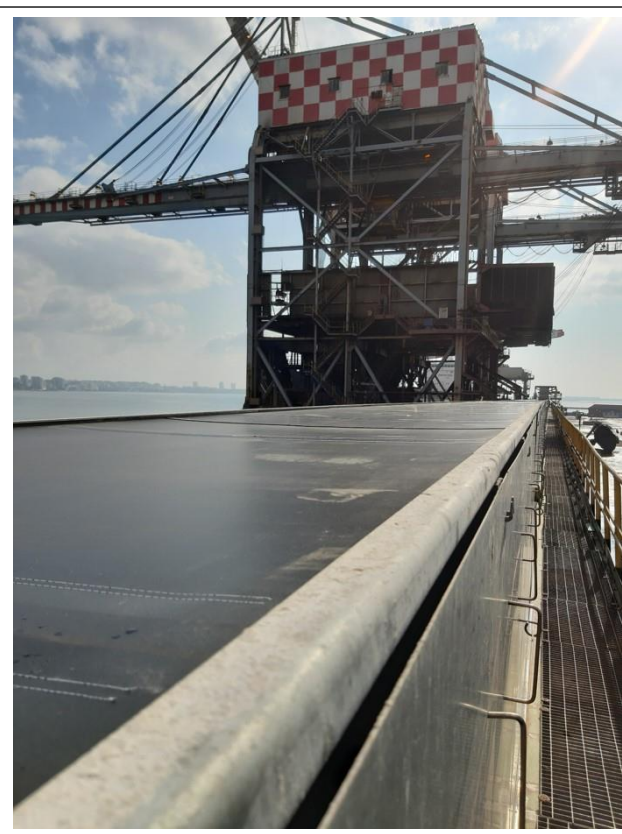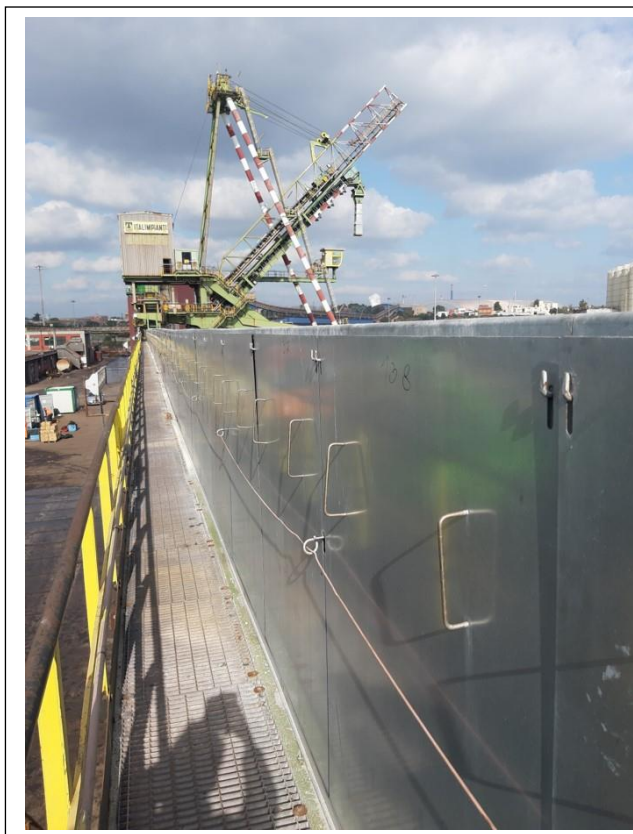

3.) (ID 87) - “TORRE TC P2 rif 2”


Descrizione

Torre in quota presso area parchi materie prime adibito al trasporto di minerale. Il cantiere è terminato e la torre risulta chiusa ai fini dell'adeguamento AIA.

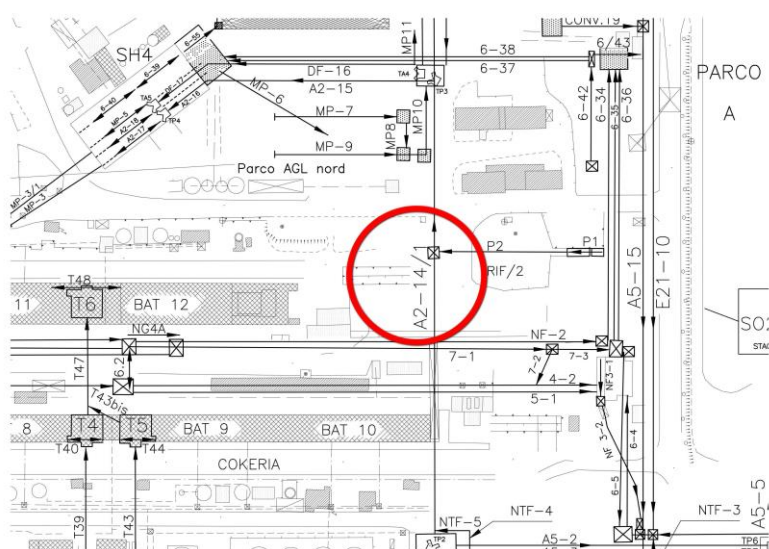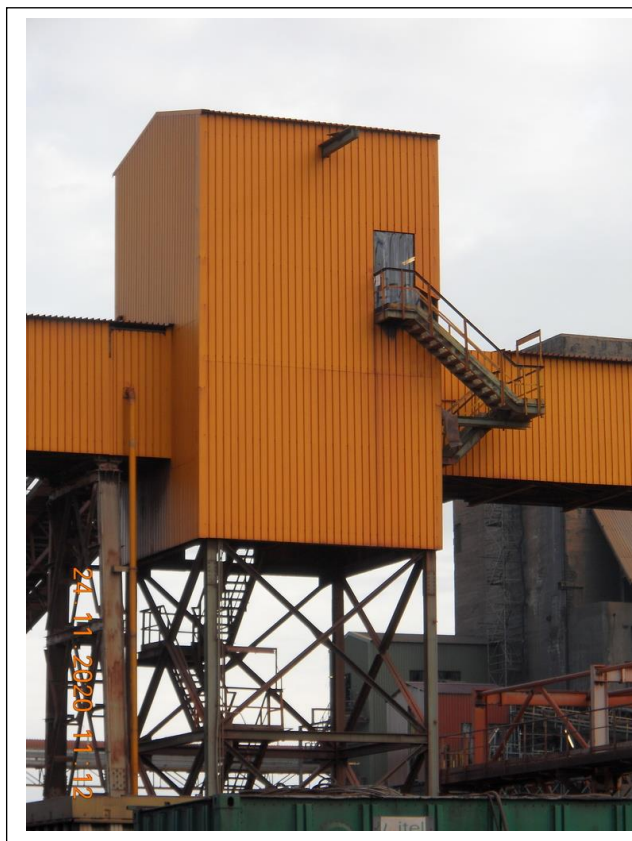

PIANTA CHIAVE

Descrizione


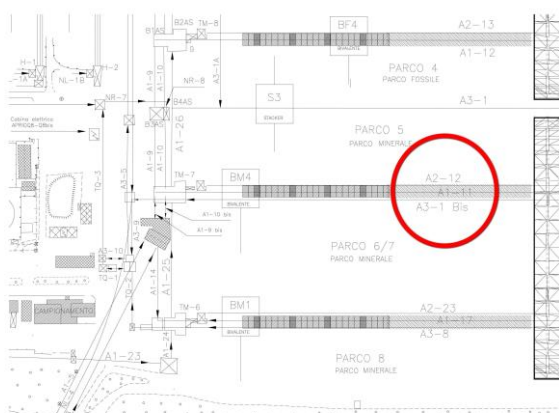


PIANTA CHIAVE

5.) (ID 47) - “ **Nastri A1-17, A2-23, A3-8 lato APPIA** ”

Descrizione


Nastri in piano presso parchi materie prime 7-8, avente lunghezza complessiva pari a 728 mt, adibito al trasporto di minerale. Il cantiere è terminato ed i nastri risultano chiusi ai fini dell'adeguamento AIA.

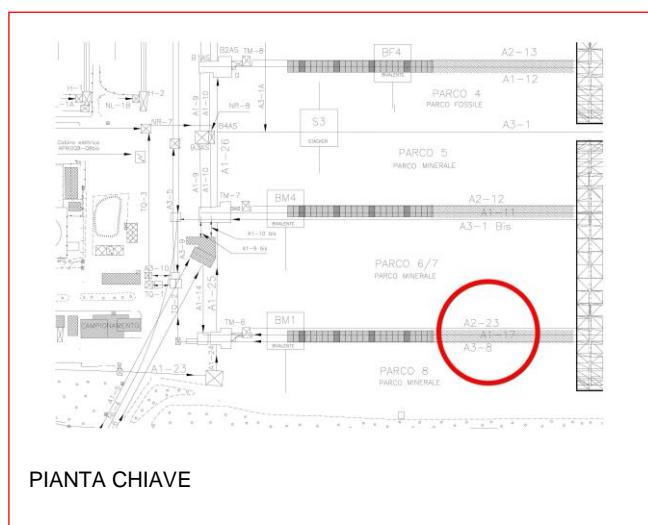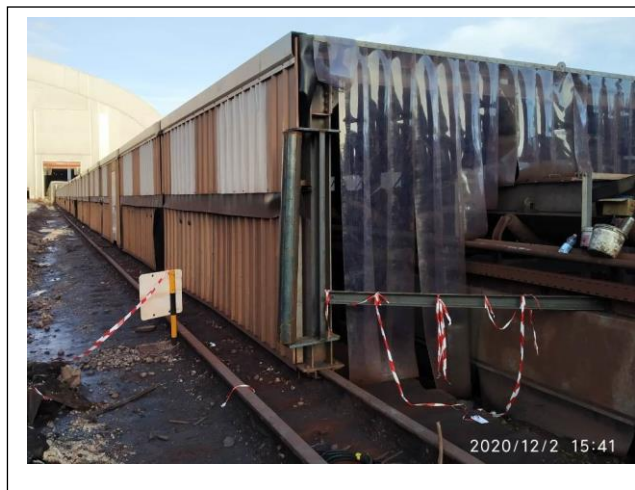

7.) (ID 12) - “Nastro 6/46”

Descrizione


Nastro in quota presso Area agglomerato, avente lunghezza complessiva pari a 106 mt, adibito al trasporto di coke. Il cantiere è terminato e il nastro risulta chiuso ai fini dell'adeguamento AIA.

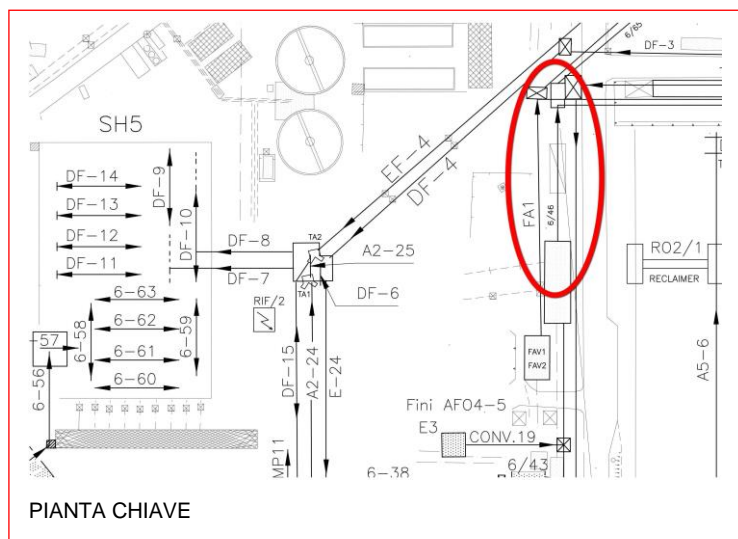

8.) (ID 3) - “ NASTRO E 21-9 ”

Descrizione



Nastro in quota presso Area agglomerato, avente lunghezza complessiva pari a 362 mt, adibito al trasporto di calcare. Il cantiere è terminato e il nastro risulta chiuso ai fini dell'adeguamento AIA.

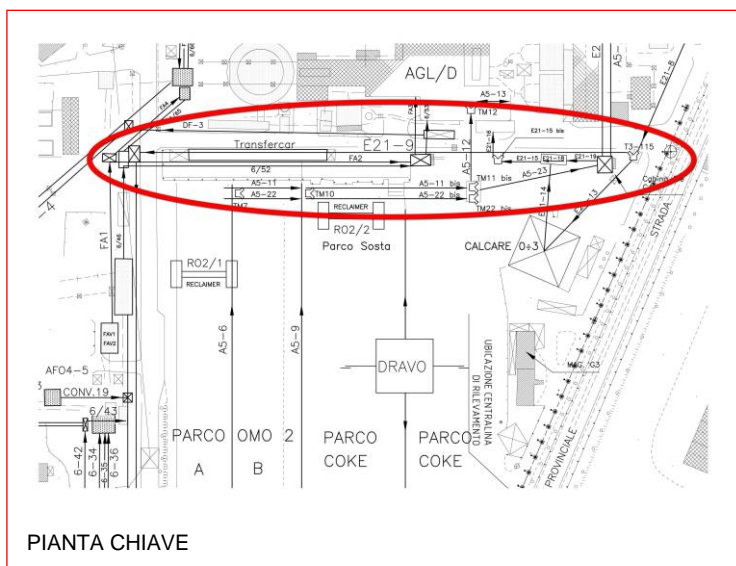

9.) (ID 79) - “ Torre TC CV18 & PARTE ALTA SILO E3 ”

Descrizione




Torre in quota presso Area parchi materie prime, adibito al trasporto di fini agglomerato e minerale. Il cantiere è terminato e la torre risulta chiusa ai fini dell'adeguamento AIA.

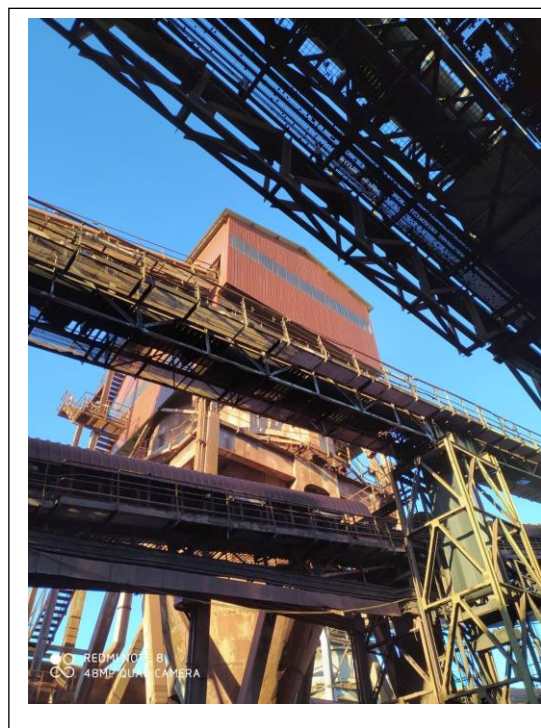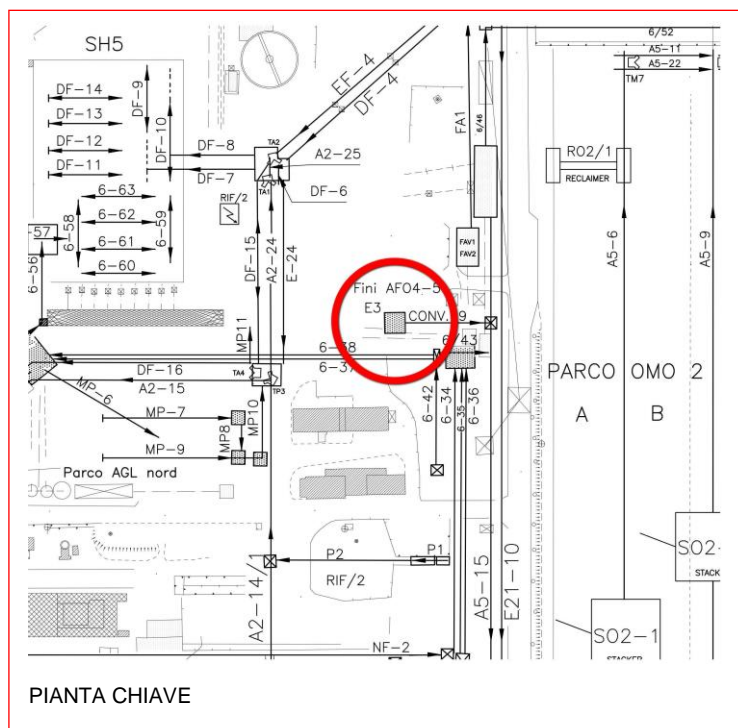

10.) (ID 97) - “ TORRE RINVIO MP3-MP3/1 ”

Descrizione


Torre in quota presso Area parchi materie prime, adibito al trasporto di agglomerato. Il cantiere è terminato e la torre risulta chiusa ai fini dell'adeguamento AIA.

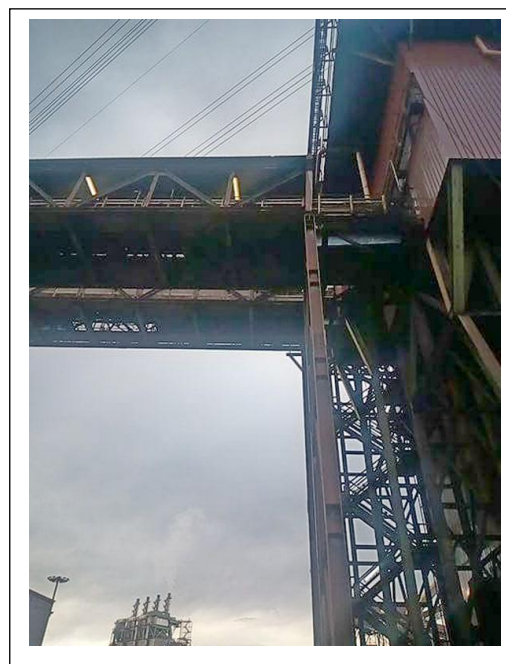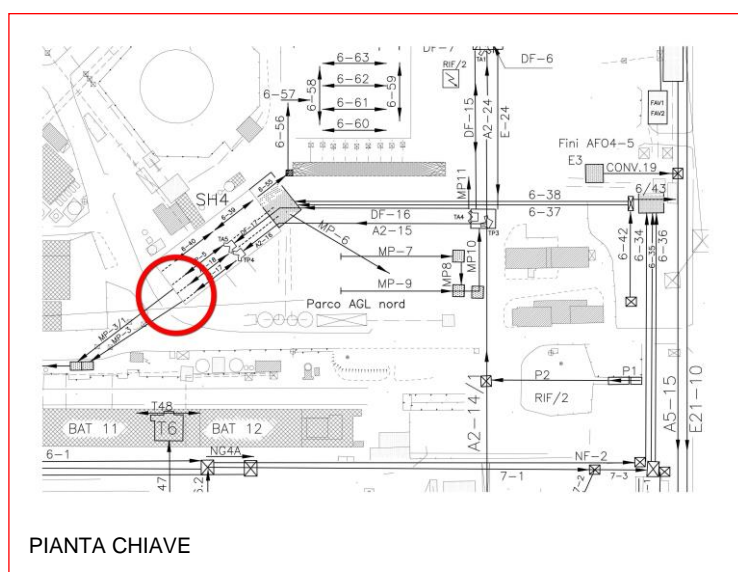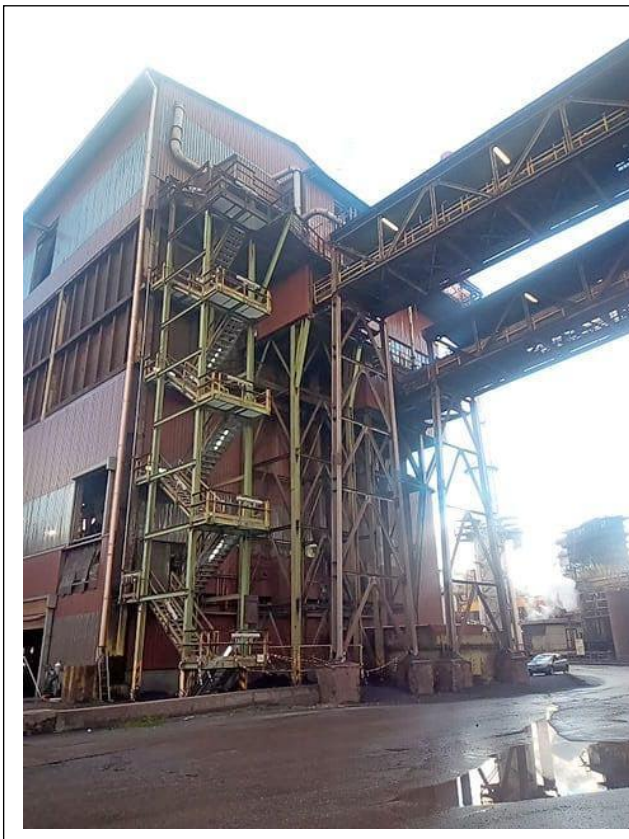

11.) (ID 88) - "TORRE 8 RIF 2"

Descrizione


Torre in quota presso Area parchi materie prime, adibito al trasporto di agglomerato e minerale. Il cantiere è terminato e la torre risulta chiusa ai fini dell'adeguamento AIA.

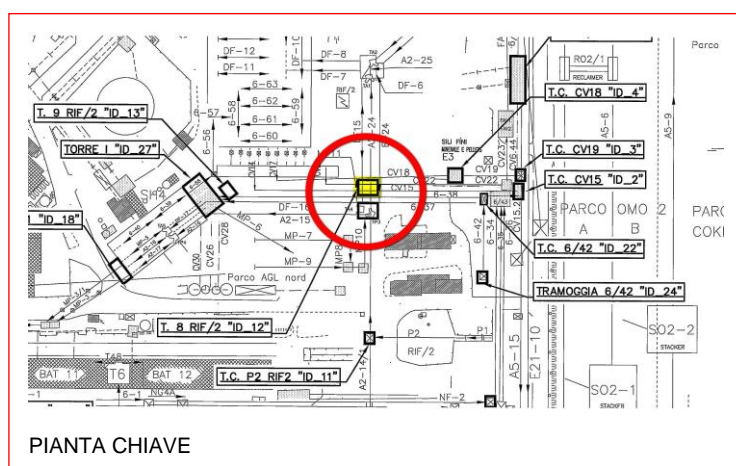

12.) (ID 58) - “ NASTRO MP11 (+TORRE 8) ”

Descrizione


Nastro in quota presso Area parchi materie prime, avente lunghezza complessiva pari a 22 mt, adibito al trasporto di agglomerato. Il cantiere è terminato e il nastro risulta chiuso ai fini dell'adeguamento AIA.

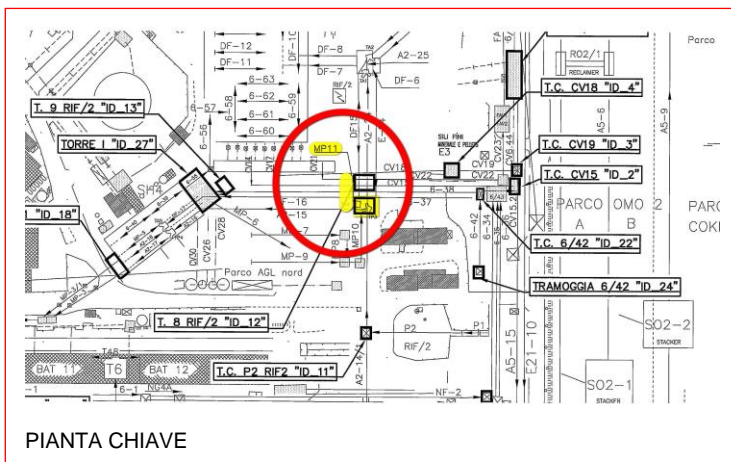

13.) (ID 86) - "TORRE 5 IV sporgente "

Descrizione


Torre in piano presso Area parco materie prime, adibito al trasporto di minerale e fossile. Il cantiere è terminato e la torre risulta chiusa ai fini dell'adeguamento AIA.

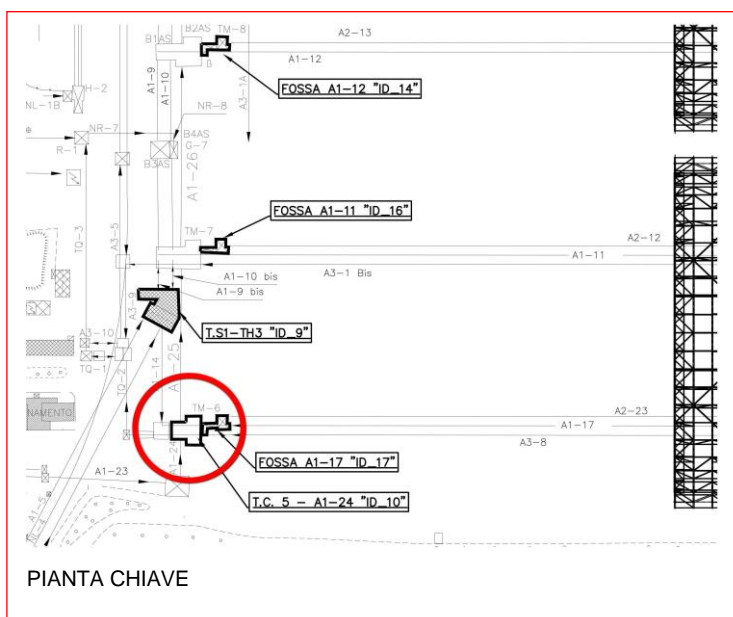

14.) (ID 4) - “ NASTRO E 21-10 ”

Descrizione



Nastro in quota presso Area agglomerato, avente lunghezza complessiva pari a 547 mt, adibito al trasporto di calcare. Il cantiere è terminato e il nastro risulta chiuso ai fini dell'adeguamento AIA.

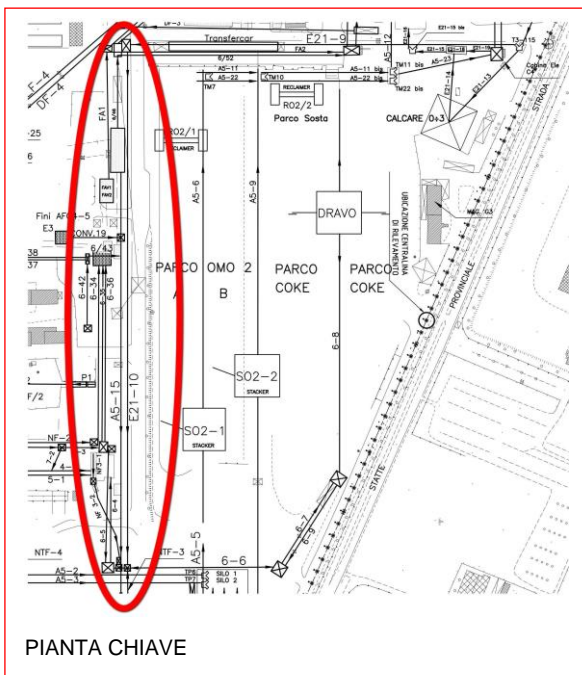

15.) (ID 111) - “ **CONTRORAMPA 3** ”

Descrizione

Torre in piano presso Area coke, adibito al trasporto di coke. Il cantiere è terminato e la torre risulta chiusa ai fini dell'adeguamento AIA.

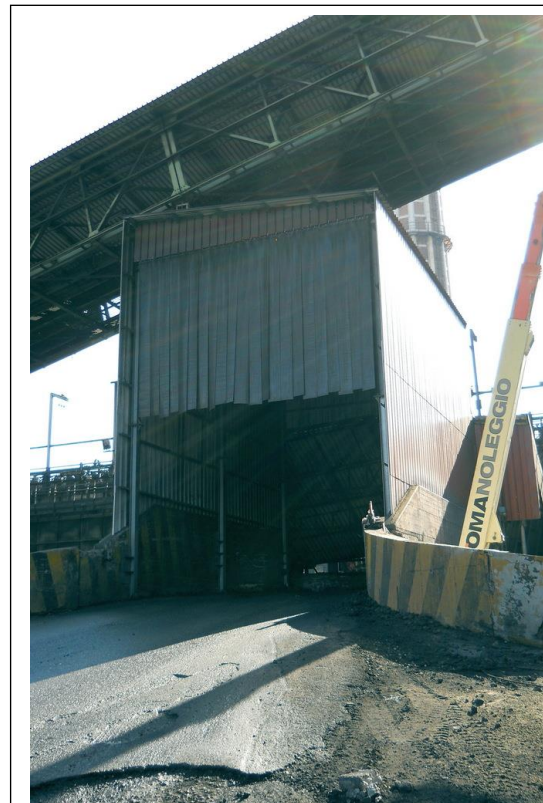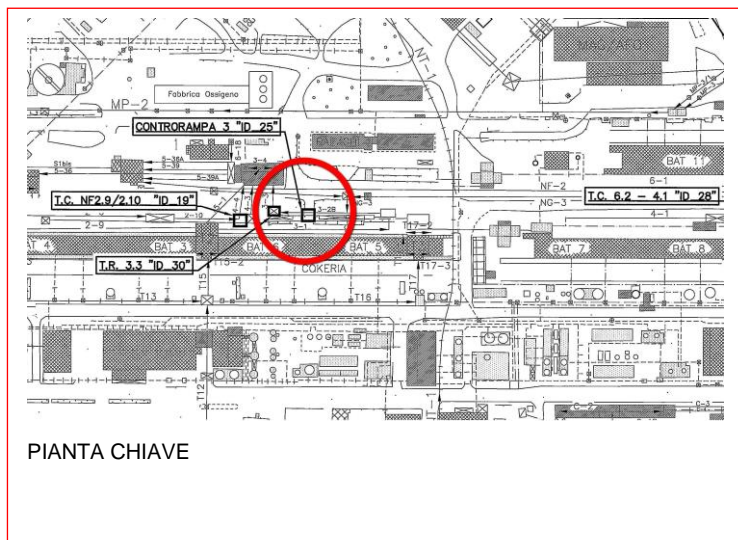

16.) “ Tabella di riferimento ”

Di seguito estratto del file prescrizione 6 alla data del 15/12/2020:

ID	Nastro/Torre	Codice identificativo	Materiale trasportato	Lunghezza totale nastro	Nastro/Torre "In piano" o "In quota"	Data completamento lavori	AREA
4	Nastri	E21-10	calcare	547 m	IN QUOTA	03/11/2020	A/404 [Sintering]
88	Torri	TORRE 8 RIF 2	agglomerato e minerale	na	IN QUOTA	03/11/2020	A/410 [Raw Mat. Yards F.]
59	Nastri	A1-1, A1-2	minerale e fossile	1058 m	IN PIANO	04/11/2020	A/411 [B.F. Harbour Piers]
87	Torri	TORRE TC P2 RIF 2	minerale	na	IN QUOTA	11/11/2020	A/410 [Raw Mat. Yards F.]
48	Nastri	A1-11, A2-12, A3-1BIS Appia	minerale	693 m	IN PIANO	17/11/2020	A/410 [Primary Yards]
58	Nastri	MP11 (+TORRE 8)	agglomerato	22 m	IN QUOTA	17/11/2020	A/410 [Raw Mat. Yards F.]
61	Nastri	NL-5 - Solo nastro	loppa	295 m	IN PIANO	18/11/2020	A/411 [B.F. Harbour Piers]
97	Torri	TORRE RINVIO MP3-MP3/1	agglomerato	na	IN QUOTA	18/11/2020	A/410 [Raw Mat. Yards F.]
108	Torri	TORRE TC 6.56 AFO5	fini coke	na	IN QUOTA	18/11/2020	A/487-413 [Coke O. - Byprod.]
47	Nastri	A1-17, A2-23, A3-8 Appia	minerale	728 m	IN PIANO	20/11/2020	A/410 [Primary Yards]
86	Torri	TORRE 5 4° SPORGENTE	minerale e fossile	na	IN PIANO	20/11/2020	A/410 [Raw Mat. Yards F.]
3	Nastri	E21-9	calcare	362 m	IN QUOTA	24/11/2020	A/404 [Sintering]
12	Nastri	6/46	coke	106 m	IN QUOTA	24/11/2020	A/404 [Sintering]
79	Torri	TORRE TC CV18 & PARTE ALTA SILO E3	fini agglomerato e minerale	na	IN QUOTA	30/11/2020	A/410 [Raw Mat. Yards F.]
111	Torri	CONTRORAMPA 3	coke	na	IN PIANO	10/12/2020	A/487-413 [Coke O. - Byprod.]

Fine relazione.