

LAYOUT PROGETTO 10 WTG POTENZA TOTALE 30 MW

LAYOUT MODIFICA 6 WTG POTENZA TOTALE 33,6 MW



REGIONE CAMPANIA

COMUNE DI MORCONE

PROVINCIA DI BENEVENTO



Comune di Morcone



Regione Campania



Provincia di Benevento

PROGETTO PER LA REALIZZAZIONE DI UN IMPIANTO DI PRODUZIONE DI ENERGIA ELETTRICA DA FONTE EOLICA DA 33,6 MW SITO IN LOCALITA' "COLLALTO", "CANNAFISCHI", "PEZZA PAROLA", "TOPPO MURATE" E "CAMPANARI".

PROPONENTE:

COGEIN ENERGY s.r.l.
Sede legale: Viale Gramsci 24 - 80122 Napoli
Sede Operativa: Via Diocleziano 107 - 80125 Napoli
Tel. 081.19566613 - Fax. 081.7618640
cogenergy@pec.it



Tavola


2

UBICAZIONE AEROGENERATORI DI PROGETTO SU ORTOFOTO - CONFRONTO 2013 - 2020

REV:1_11_2020

Scala 1:5000



Timbro

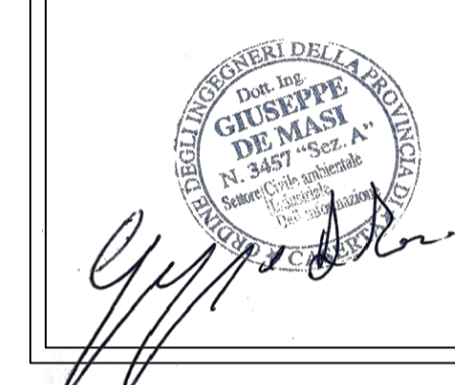

Progettazione : Ing. Giuseppe De Masi

Redatto	Verificato	Approvato
V. Criscuolo	G. De Masi	G. De Masi
F. Mallozzi		

INQUADRAMENTO TERRITORIALE Comune di Morcone

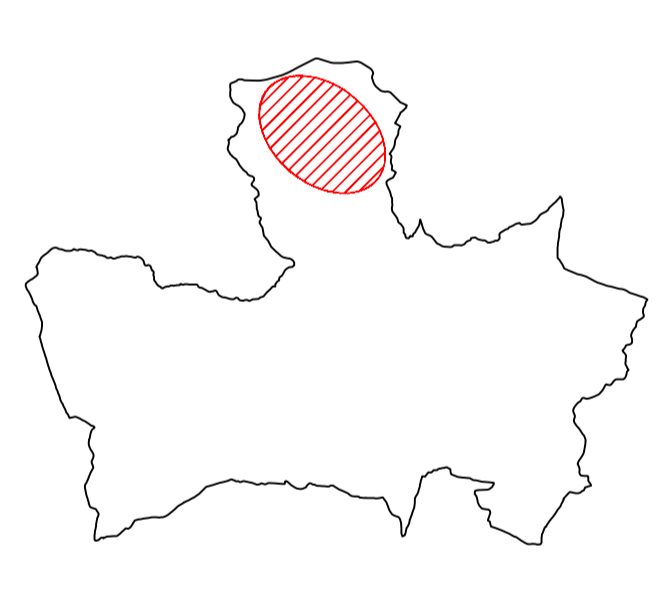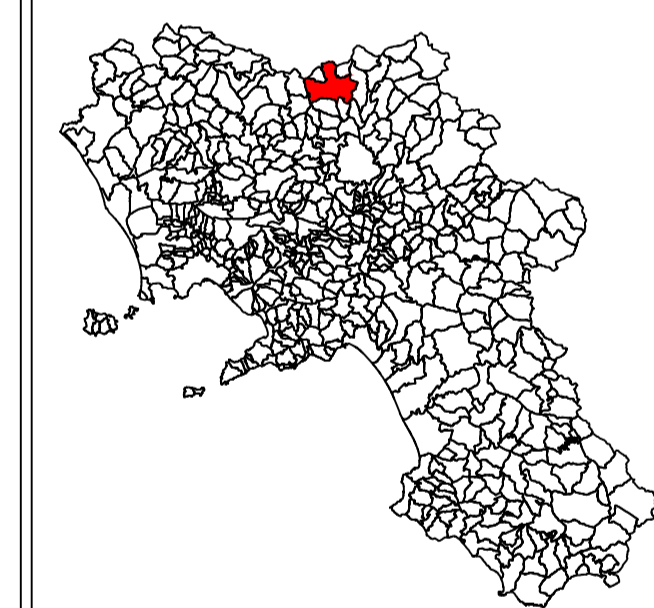

LEGENDA

	Aerogeneratore
	Confine Comunale

