


# LAYOUT PROGETTO 10 WTG POTENZA TOTALE 30MW

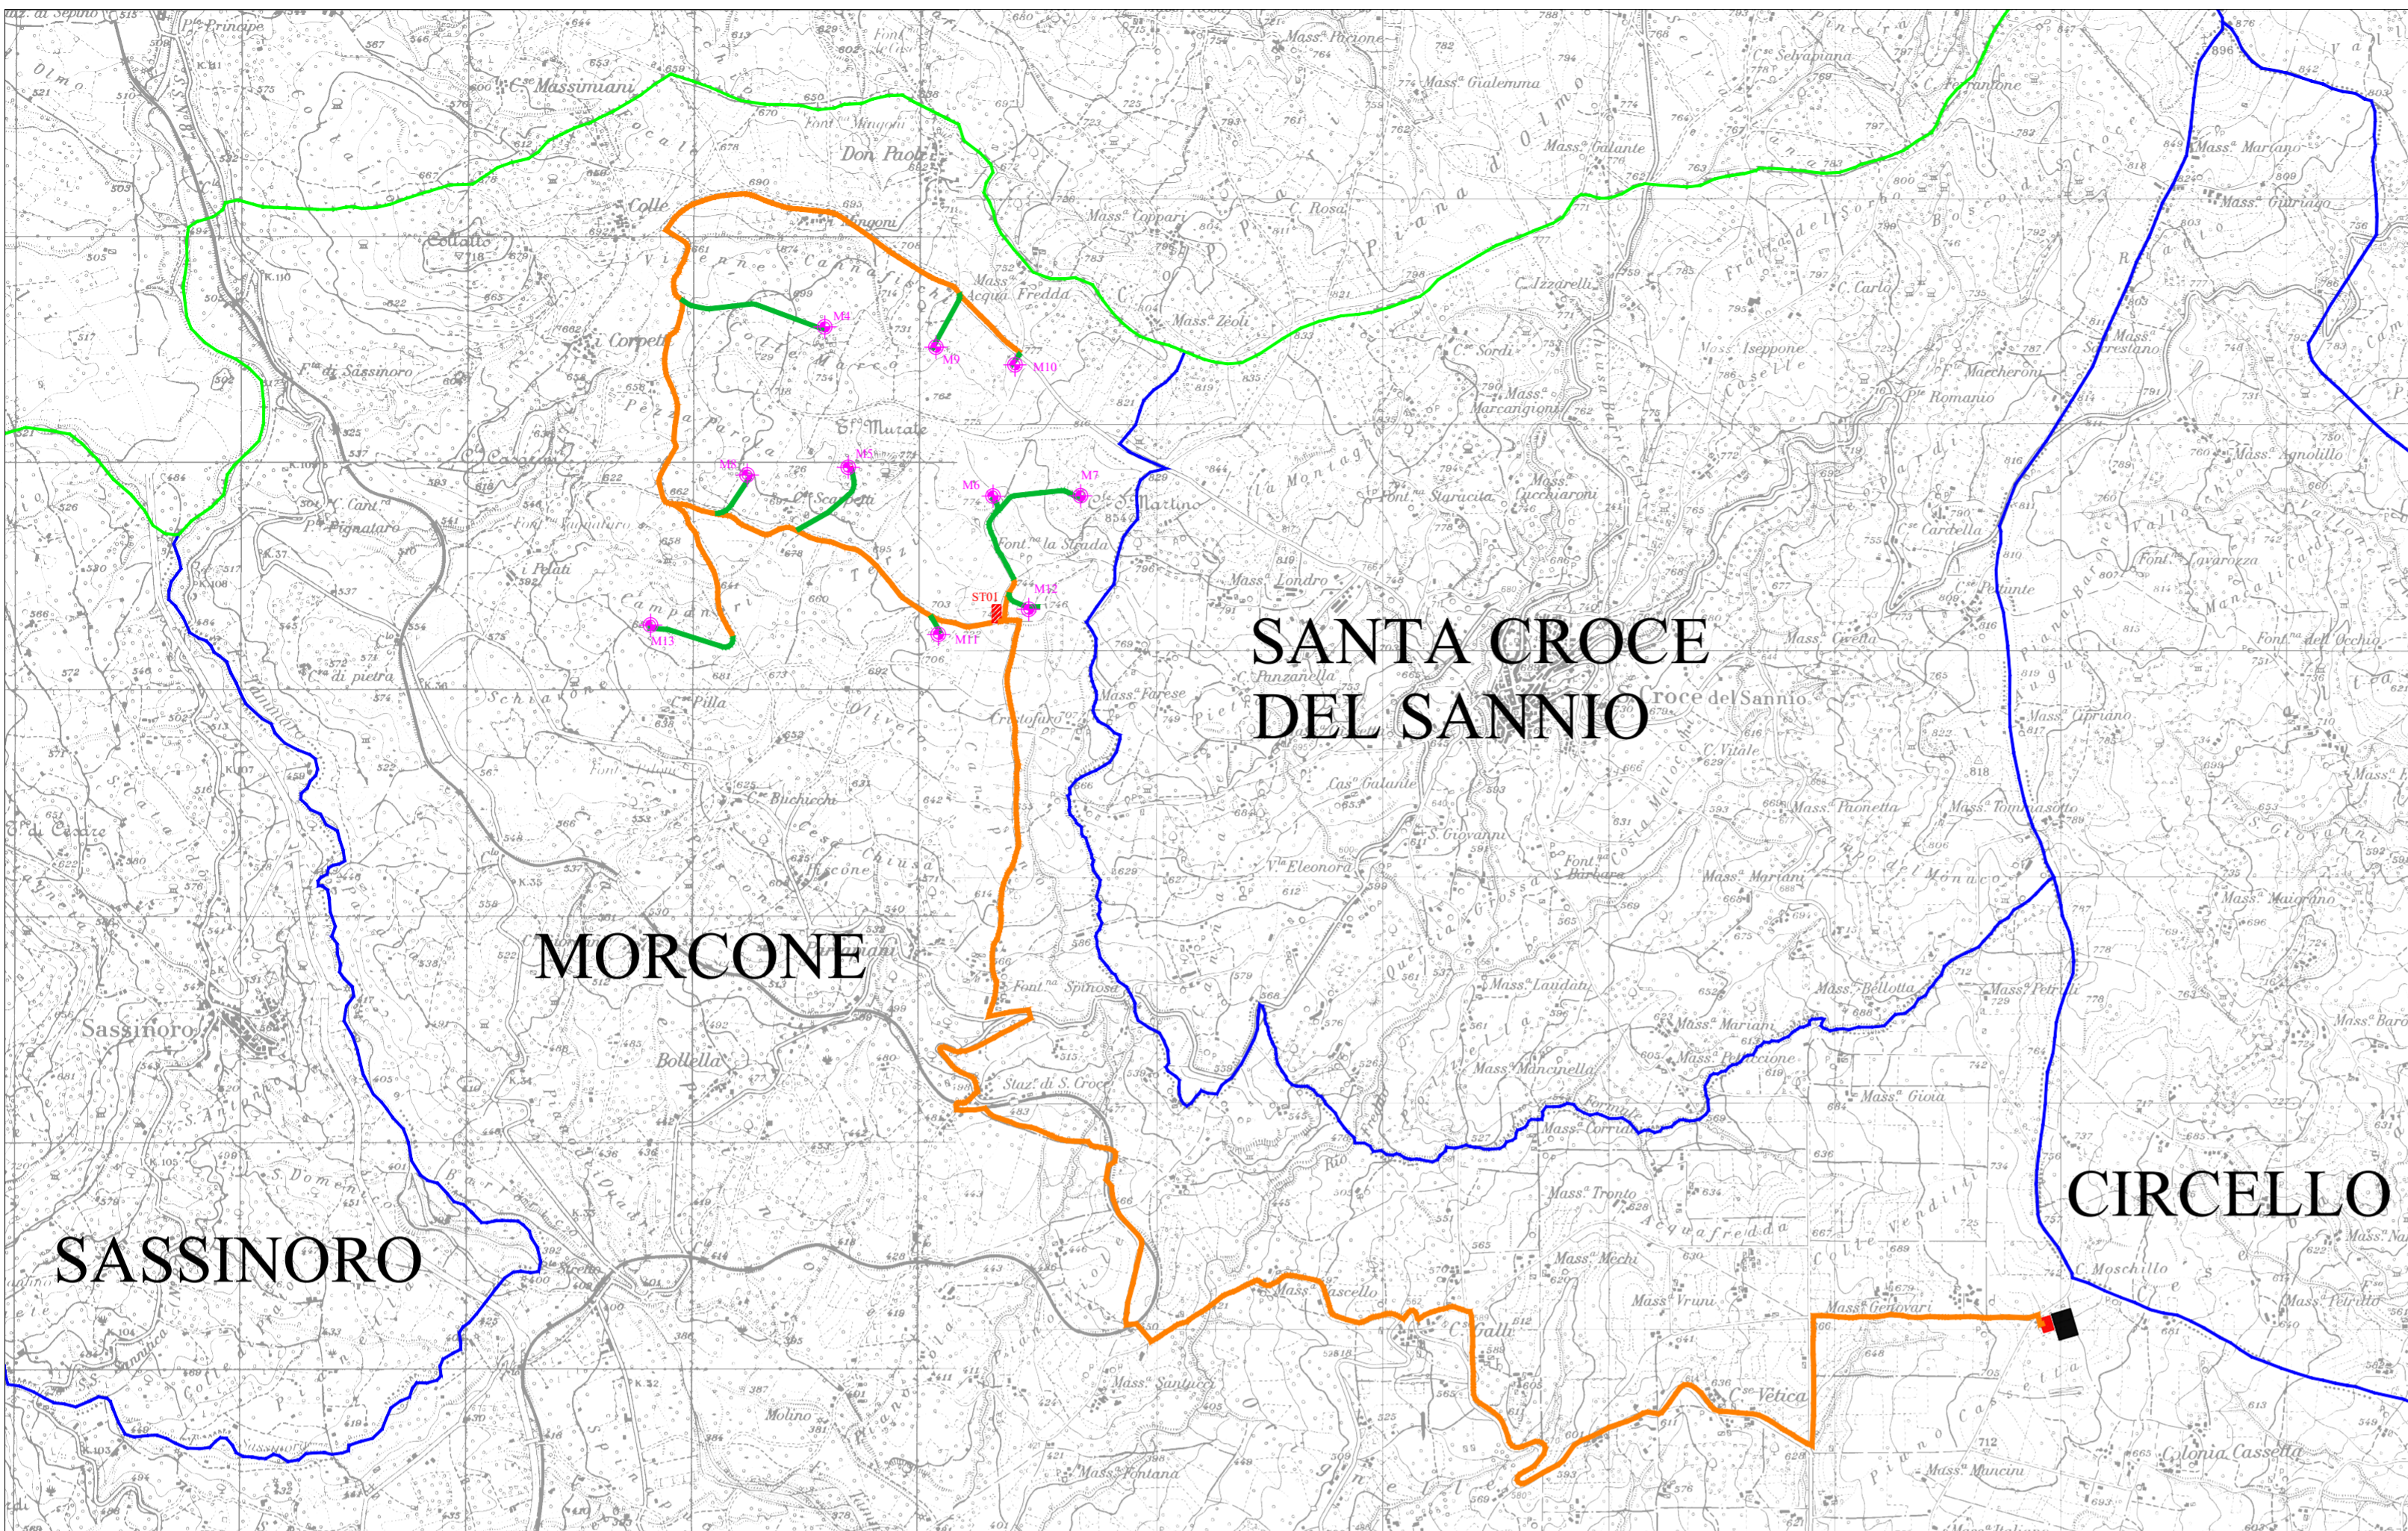

## REGIONE CAMPANIA

COMUNE DI MORCONE

PROVINCIA DI BENEVENTO



Comune di Morcone



Regione Campania



Provincia di Benevento

**PROGETTO PER LA REALIZZAZIONE DI UN IMPIANTO DI PRODUZIONE DI ENERGIA ELETTRICA DA FONTE EOLICA DA 33,6 MW SITO IN LOCALITA' "COLLALTO", "CANNAFISCHI", "PEZZA PAROLA", "TOPPO MURATE" E "CAMPANARI"**

PROPONENTE:

**COGEIN ENERGY s.r.l.**  
Sede legale: Viale Gramsci 24 - 80122 Napoli  
Sede Operativa: Via Diocleziano 107 - 80125 Napoli  
Tel. 081.19566613 - Fax. 081.7618640  
cogeinenergy@pec.it



Tavola

**4**

**PLANIMETRIA GENERALE DELL'IMPIANTO E DELLE OPERE CONNESSE CONFRONTO 2013 - 2020**

REV:1\_11\_2020

Scala 1:25000

Timbro


Progettazione : Ing. Giuseppe De Masi




*Giuseppe De Masi*

Redatto	Verificato	Approvato
V. Criscuolo	G. De Masi	G. De Masi
F. Mallozzi		

# LAYOUT PROGETTO 6 WTG POTENZA TOTALE 33.6MW


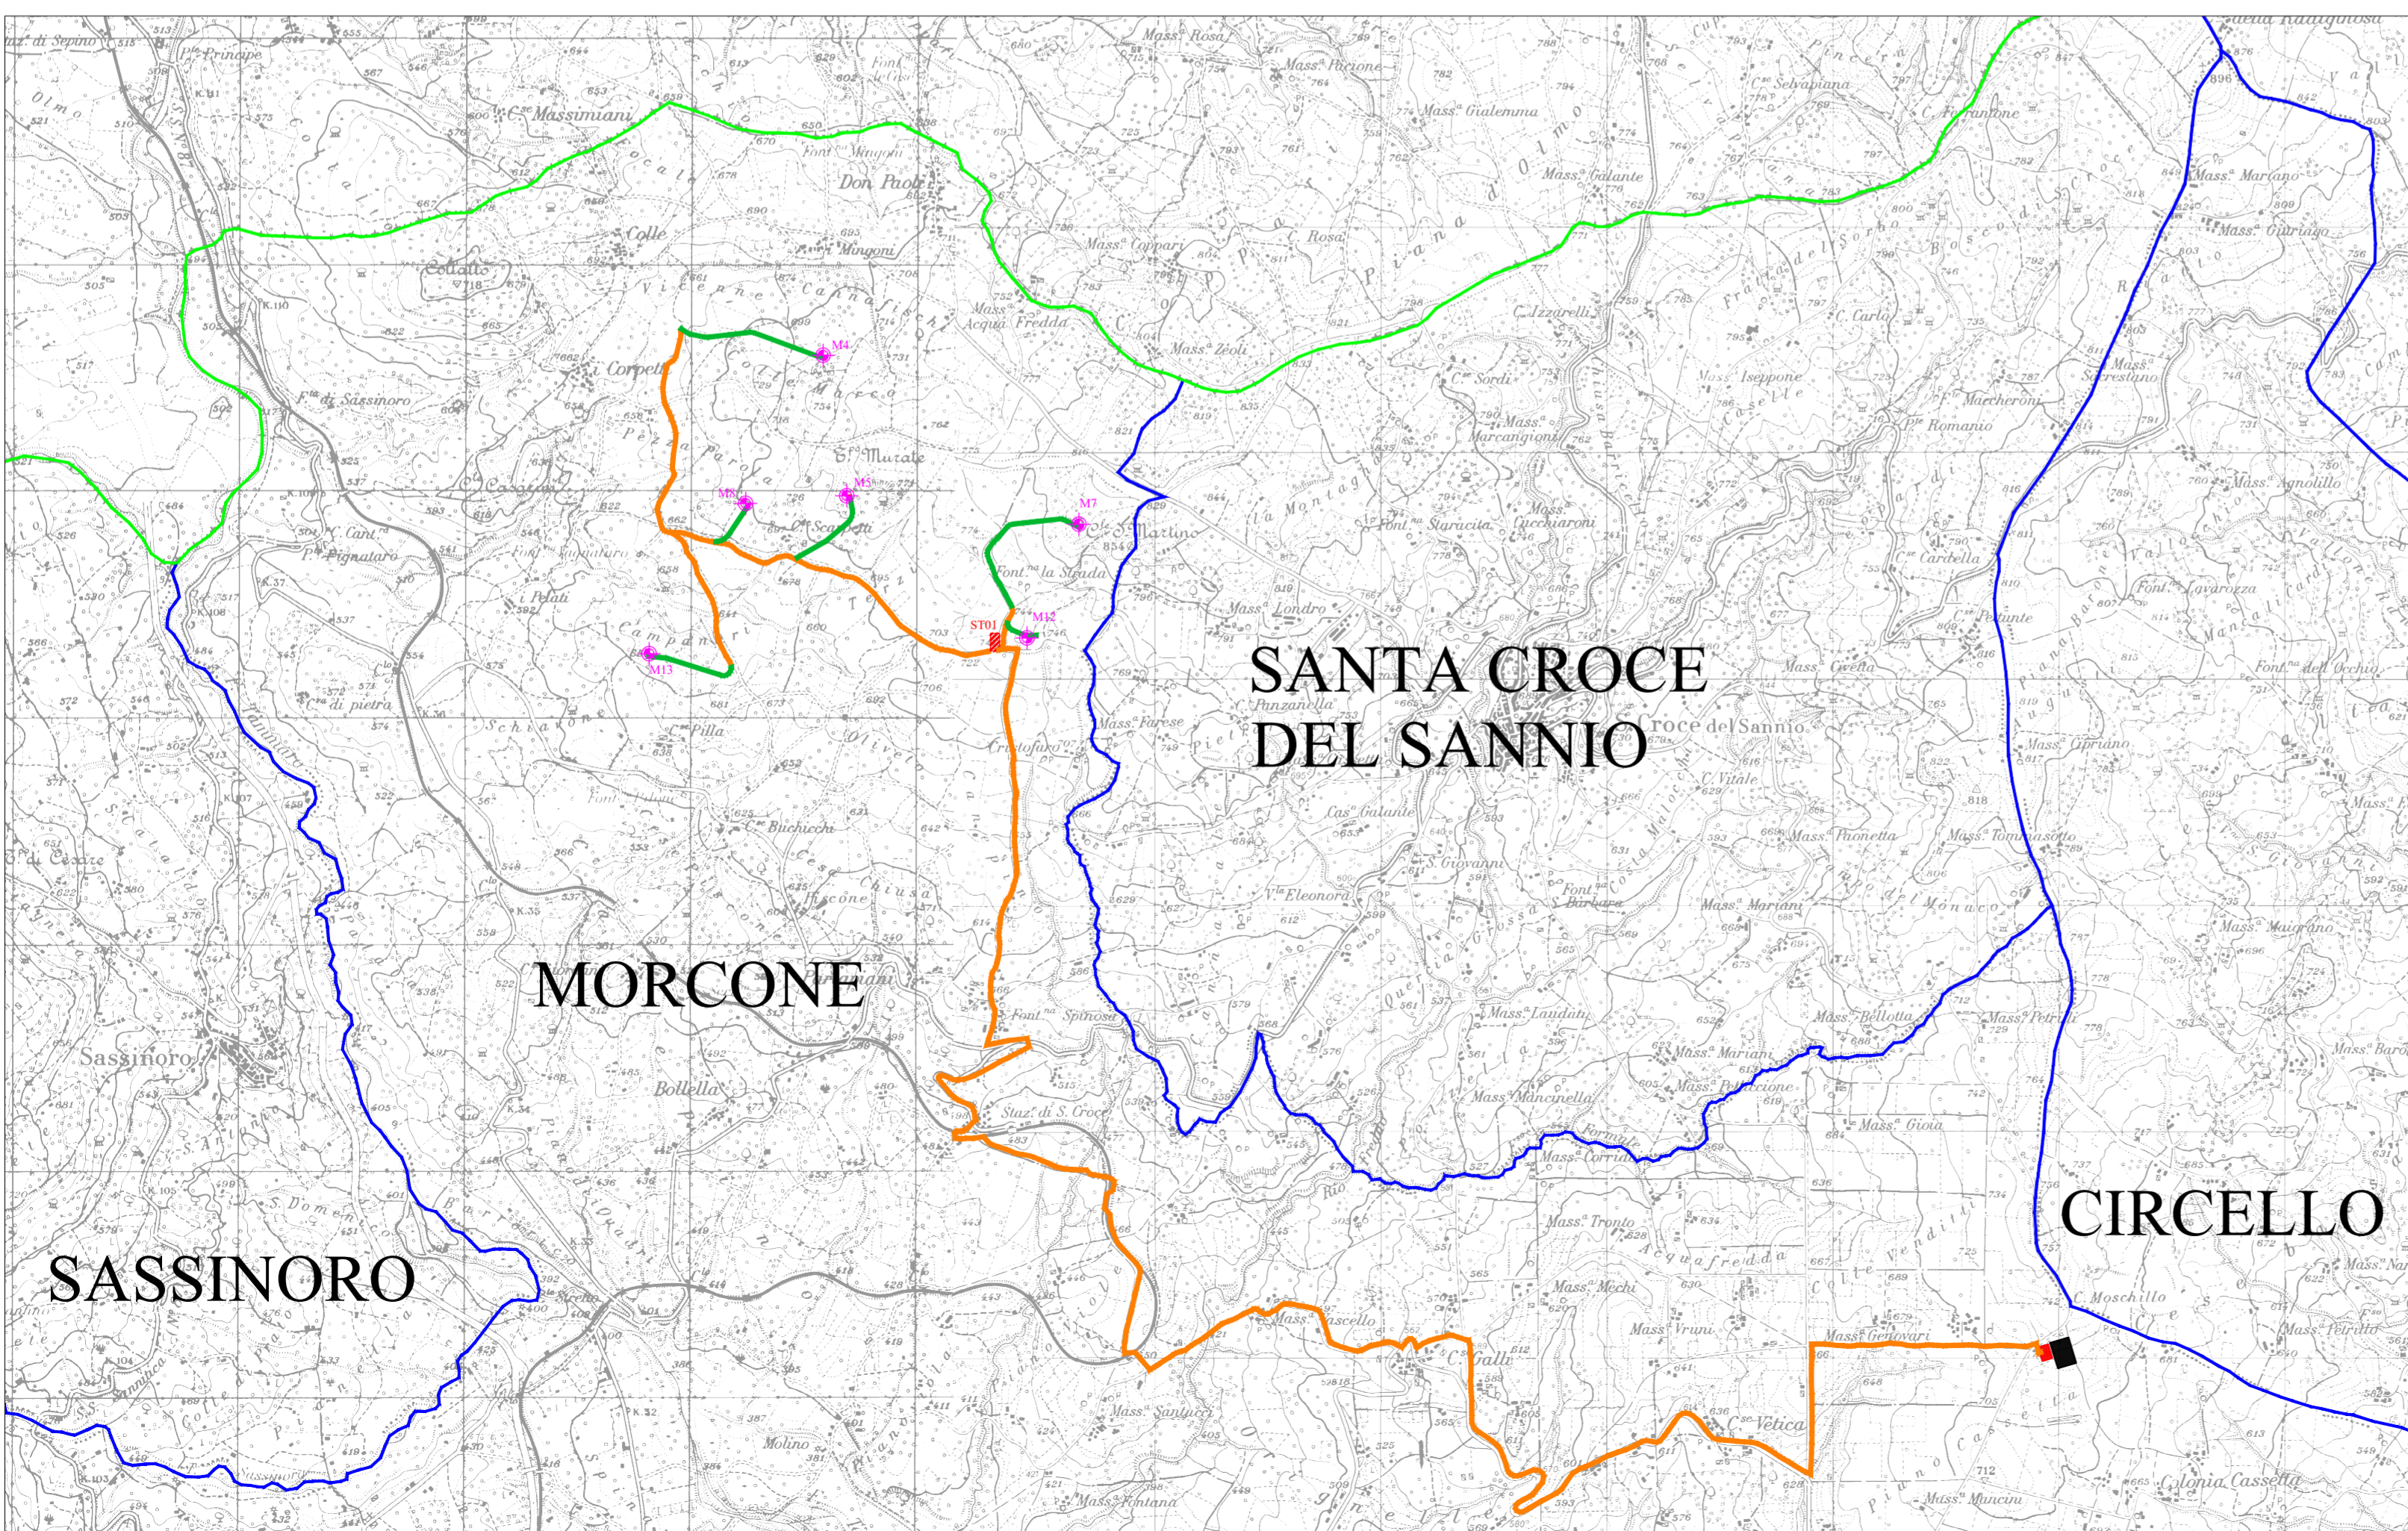


## Inquadratura territoriale Comune di Morcone

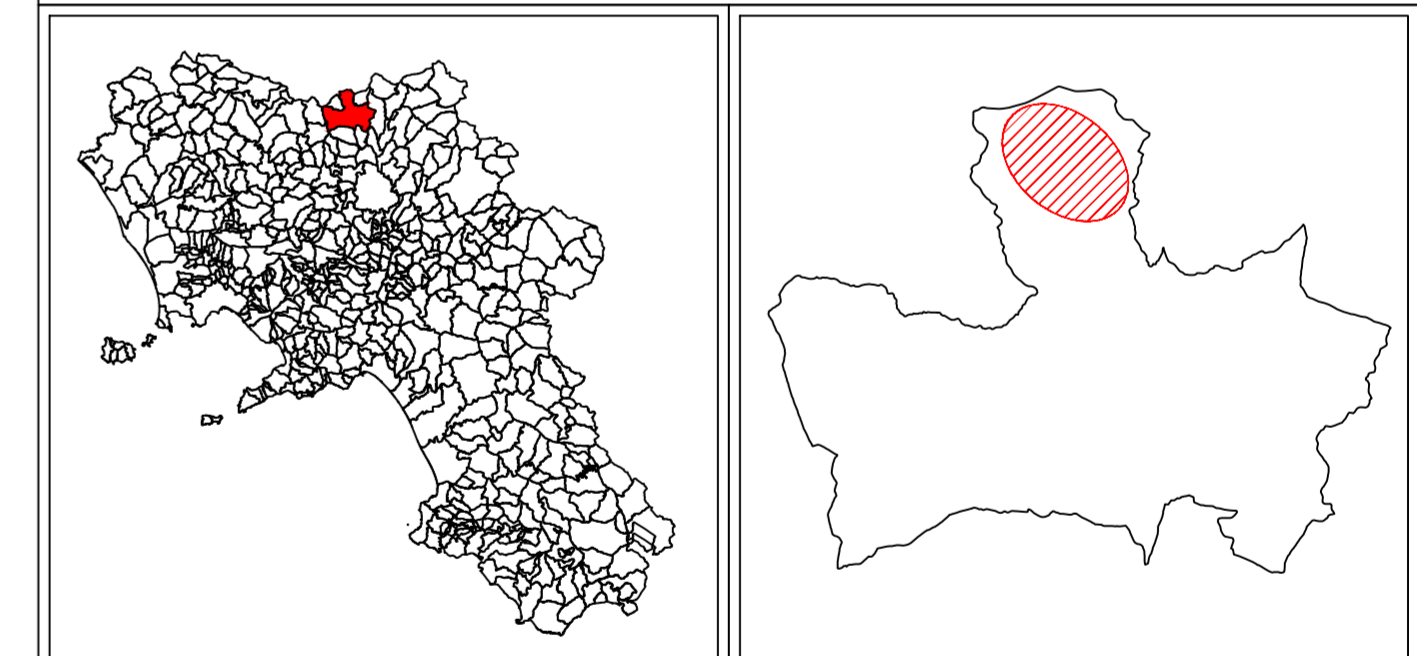

### LEGENDA

	Aerogeneratore
	Confine Comunale
	Confine Regionale
	Cavidotto su strada esistente
	Cavidotto su strada di progetto
	Stazione di trasformazione 30-150 kv esistente
	Stazione di smistamento Terna 150 kv esistente
	Cabina di smistamento interna al parco eolico

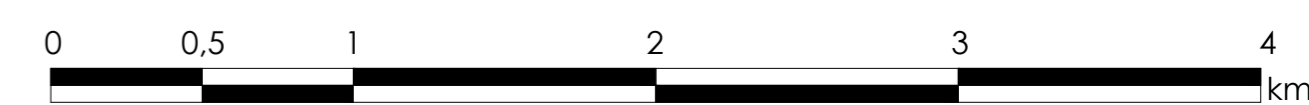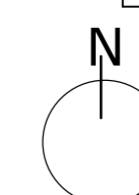

Scala 1:25.000