

C.T.R. F. 327150

Colonnella

TERAMO


6

5

4

3

↑ PIDS n.13.1 km 6,265

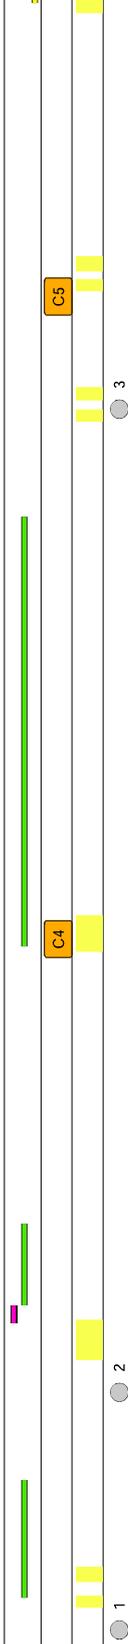

**ALL. (A) - TRACCIATO ORIGINALIO SIA
del 30/11/2017**

Proprietario
SMAR RETEGAS
Progettista
SAIPEM

RIFACIMENTO METANODOTTO RAVENNA - CHIETI
TRATTO SAN BENEDETTO DEL TRONTO - CHIETI
DN 650 (26") - DP 75 bar

TRACCIATO DI PROGETTO

DISEGNO LB-D-83101
FOGLIO 4 di 100
REVISIONE 0
COMMESSA 023068
SCALA 1:10.000

Tavola

2