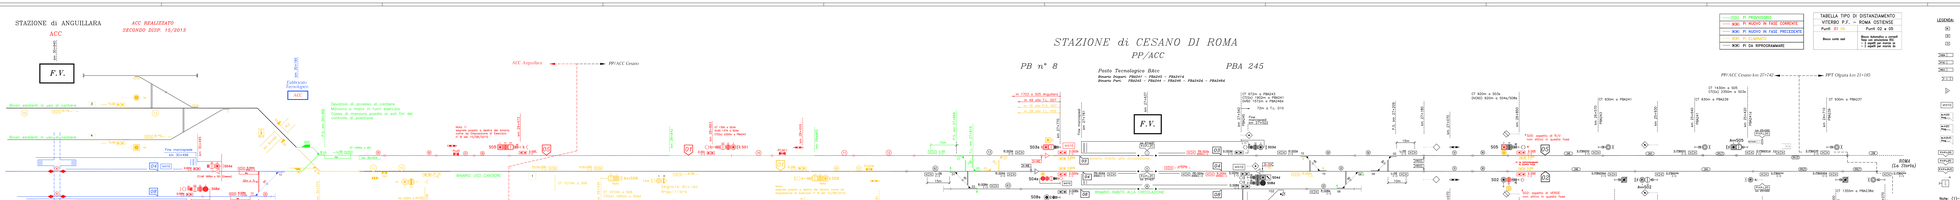

COMMITTENTE:

RFI RETE FERROVIARIA ITALIANA
GRUPPO FERROVIE DELLO STATO ITALIane

PROGETTAZIONE:

ITALFERR
GRUPPO FERROVIE DELLO STATO

DIREZIONE TECNICA
U.O. TECNOLOGIE CENTRO

PROGETTO DEFINITIVO

RADDOPPIO LINEA FERROVIARIA ROMA-VITERBO
TRATTA CESANO-VIGNA DI VALLE

APPALTO TECNOLOGICO MULTIDISCIPLINARE

PP/ACC CESANO di ROMA
PIANO SCHEMATICO SCMT - FASE2

SCALA:

COMMESSA | LOTTO | FASE | ENTE | TIPO DOC. | OPERA/DISCIPLINA | PROGR. | REV.
NR1J | 01 | D | 18 | DX | MT0100 | 003 | A

Rev.	Descrizione	Redatto	Data	Verificato	Data	Approvato	Data	Autorizzato	Data
A	EMISSIONE ESECUTIVA	G.CAPPELLI	07/2018	G.PIERI	07/2018	P.A. MARTINI	07/2018	G.FABRICATORE	07/2018

File: NR1J01D18DXMT0100003_PB_PLANT_PPACC_CESANO_PRGI_A.dwg

n. Elab.: 72.1