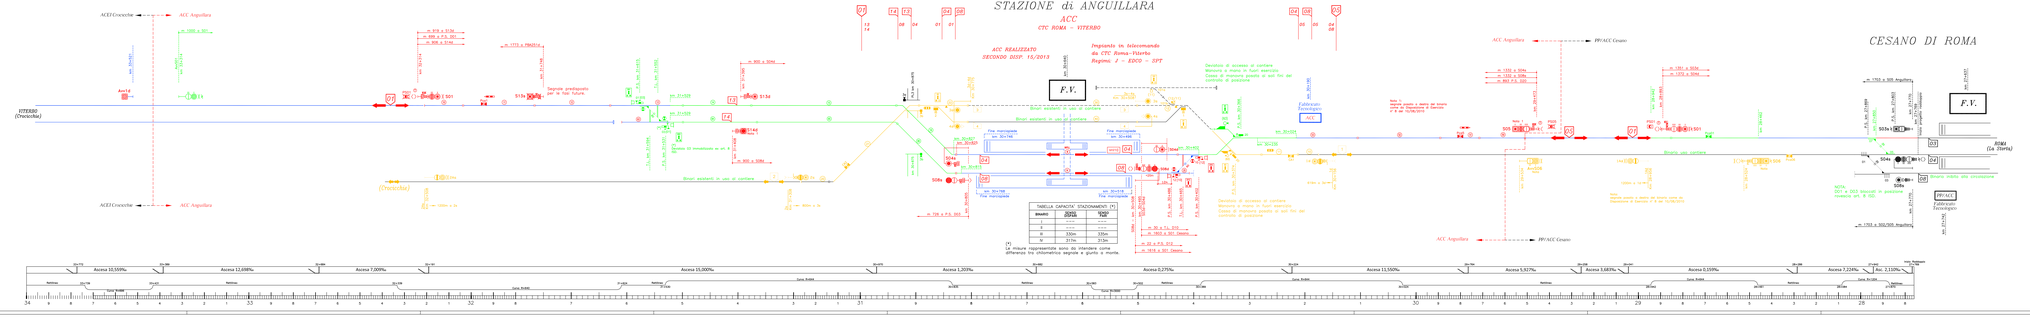
STAZIONE di ANGUILLARA
ACC
CTC ROMA – VITERBO
ACC REALIZZATO SECONDO DISP. 16/2013
Impianto in telecomando da CTC Roma-Viterbo Regione F – ESCO – DPT
F.V.
ACC Anguillara
ROMA (La Storta)
CESANO DI ROMA
PP/ACC Anguillara
PP/ACC Cesano
Fabbricato Tecnologico
Binari esistenti in uso al cantiere
Binario uso cantiere
Deviatoio di accesso al cantiere
Segnale predisposto per le fasi future
Segnale di rinnovamento e ver. a
Fine manovrabile
Fine manovrabile
Fine manovrabile