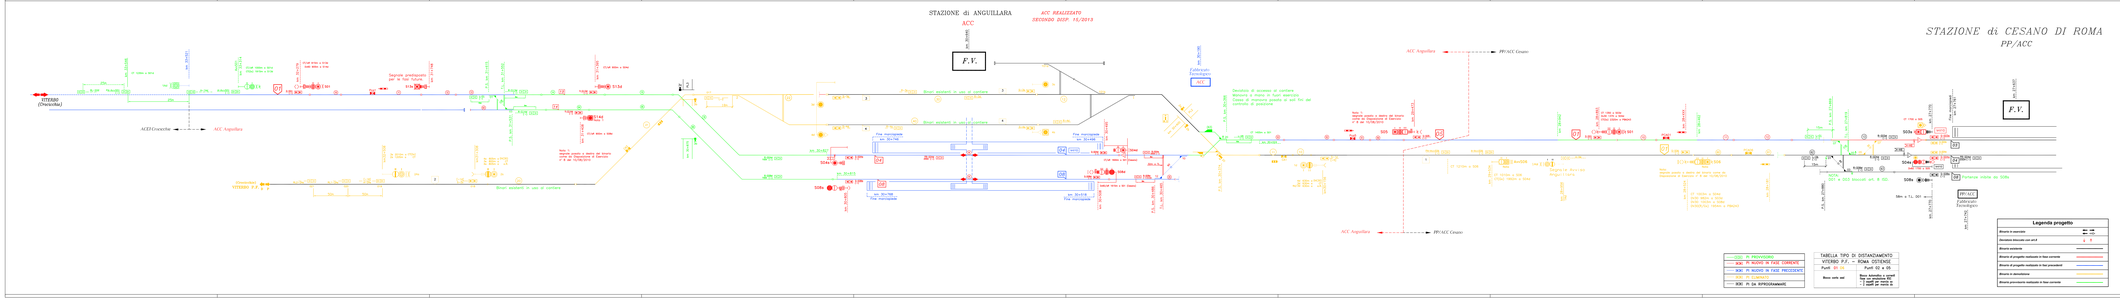
STAZIONE di ANGUILLARA
ACC REALIZZATO SECONDO DEFP. 16/2013
ACC
F.V.
VITERBO (Deserbia)
ACEI Graziette
ACC Anguillara
Segnale predisposto per le fasi future
Binari esistenti in uso al cantiere
Fine marciapiede lato Viterbo
Fine marciapiede lato Roma
Elaborato: Planimetria
Deviatoio di sicurezza al cantiere. Manovra a mano in fase esercizio. Cuneo di montatura posato al suolo fino dal controllo di gestione.
Nota 1: Binario esistente in uso al cantiere. Binario a mano in fase esercizio. P.M. del 15/06/2010
Nota 2: Binario esistente in uso al cantiere. Binario a mano in fase esercizio. P.M. del 15/06/2010
STAZIONE di CESANO DI ROMA
PP/ACC
ACC Anguillara
PP/ACC Cesano
F.V.
Segnale di Avviso Arretrato
Segnale di Avviso
Segnale di Avviso Avanzato
