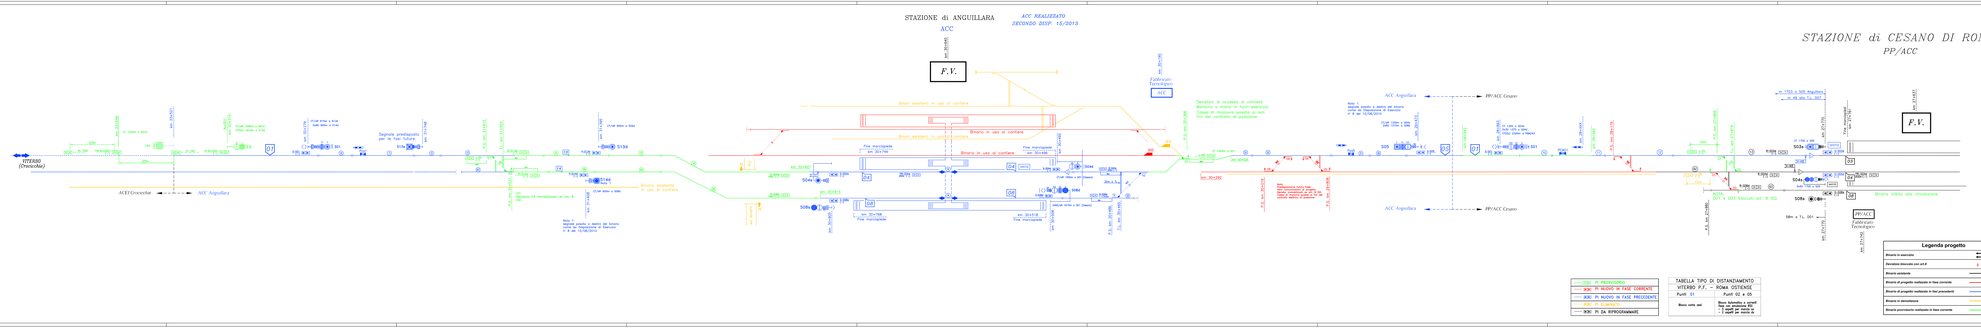

STAZIONE di CESANO DI ROMA
PP/ACC

PC/ACC PP/ACC	Binario in esercizio
	Deviatoio disacuto con ant.P
	Binario esistente
	Binario di progetto realizzato in fase corrente
	Binario di progetto realizzato in fase precedente
	Binario in demolizione
	Binario provvisorio realizzato in fase corrente

PC/ACC PP/ACC	Binario non in esercizio
	Deviatoio disacuto con ant.R
	Binario inibito alla circolazione

PC/ACC	Fabbricato Tecnologico

PC/ACC PP/ACC	Segnale di protezione
	Segnale di partenza

PC/ACC PP/ACC	Segnale di manovra
	Segnale di manovra con cartello di arresto

PC/ACC PP/ACC	Segnale di avviamento
	Segnale di avviamento con cartello di arresto




