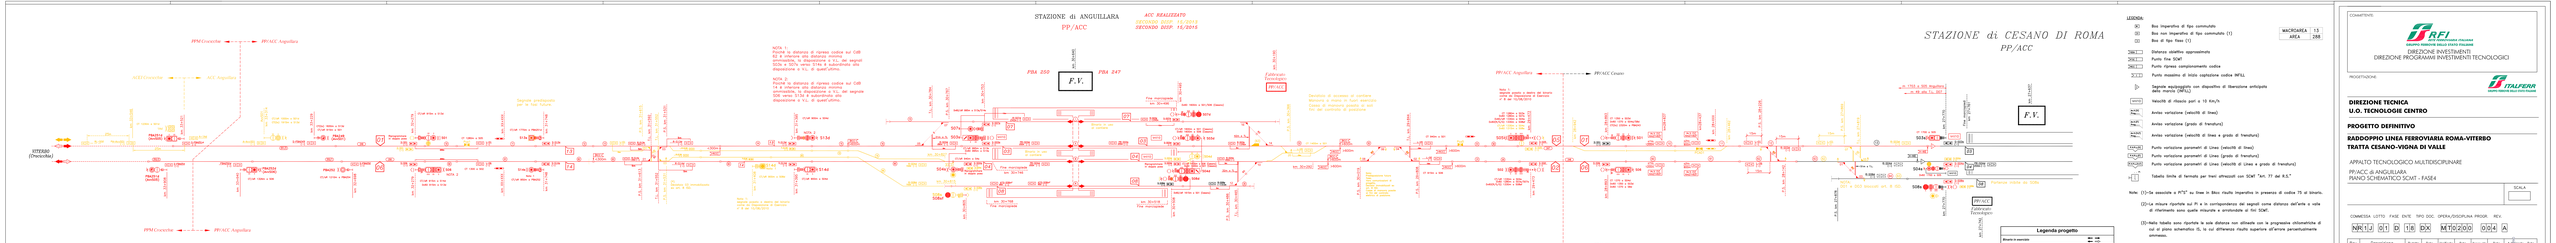
STAZIONE di ANGUILLARA
PP/ACC
ACC REALIZZATO SECONDO DISP. 16/2016
SECONDO DISP. 16/2016
PBA 250
PBA 247
F.V.
Fabbricato tecnologico PP/ACC
Deviatoio di accesso al cantiere Manovra a mano in fase esercizio Da non ingombrare in fase esercizio Da non cuminare di passaggio
NOTA 1
Posta a distanza di ripresa codice sui CdB 62 e ritenuta alla distanza minima prevalente, in dipendenza a V.L. dei segnali 508 e 509 e autorizzato alla disposizione a V.L. di quest'ultimo.
NOTA 2
Posta a distanza di ripresa codice sui CdB 114 e ritenuta alla distanza minima prevalente, in dipendenza a V.L. dei segnali 508 sinistra 3/18 e autorizzato alla disposizione a V.L. di quest'ultimo.
VITERBO (Orazzella)
PPM Crocetta
PP/ACC Anguillara
ACC1 Crocetta
ACC Anguillara
Sezione ottimizzata Fine Linea Radio
Fine manovrabile km 30+940
STAZIONE di CESANO DI ROMA
PP/ACC
PP/ACC Anguillara
PP/ACC Cesano
PP/ACC Anguillara
PP/ACC Cesano
Fabbricato Tecnologico
Percorso linea dei binari
Legenda progetto
Binario in esercizio
Deviatoio bloccato con sbf-2
Binario accessorio
Binario di progetto realizzato in fase corrente
Binario di progetto realizzato in fase precedente
Binario in disattivazione
Binario provvisorio realizzato in fase corrente
PI PROVVISORIO
ACM PI NUOVO IN FASE CORRENTE
ACM1 PI NUOVO IN FASE PRECEDENTE
DISM PI DISATTIVATO
RIMO PI DA RIPROGRAMMARE
TABELLA TIPO DI DISTANZIAMENTO
VITERBO P.F. – ROMA OSTIENSE
Punti di vista A e B
Binari dritti e deviati
TABELLA DISTANZE NON ALLINEATE (1)
Da
A
Distanza tra gli assi binari dritti
Distanza tra gli assi binari deviati
GESTIONE ENCODER/PI
Ridondata
Unico encoder per più segnali
ELENCO SEGNALI
-
-
LEGENDA:
Boa imperativa di fine commutata
Boa non imperativa di fine commutata (1)
Boa di fine fase (1)
Distanza didattica approssimata
Punto fine SCMT
Punto ripresa campionamento codice
Punto massimo di inizio captazione codice INFILL
Tangente equivalente con disposition di liberazione anticipata della marcia (INFILL)
Velocità di rilascio pari a 10 km/h
Avviso variazione (velocità di linea)
Avviso variazione (grado di transitura)
Avviso variazione (velocità di linea e grado di transitura)
Punto variazione parametri di Linea (velocità di linea)
Punto variazione parametri di Linea (grado di transitura)
Punto variazione parametri di Linea (velocità di linea e grado di transitura)
Tabella limite di formata per treni attrezzati con SCMT "art. 77 del R.S."
Note: (1)-Se associata a PI"S" su fine in Blocc risulta imperativa in presenza di codice 75 al binario.
(2)-La misure riportate sul PI e in corrispondenza dei segnali come distanza dell'arte a valle di riferimento sono quelle misurate e arrotondate al mtr SCMT.
(3)-Nella tabella sono riportate le sole distanze non allineate con la progressiva chilometrica di asi al piano schematico IS, la cui differenza risulta superiore all'errore percentualmente ammesso.
MACROAREA 15
AREA 288
SCALA
COMMESSA LOTTO FASE ENTE TIPO DOC. OPERA/DISCIPLINA PROGR. REV.
Rev. Descrizione Redatto Data Verificato Data Approvato Data Autorizzato Data
A EMISSIONE DEFINITIVA
File: NK1J01E18DXMT0200004A.xls
n. Fogli: 163
COMMITTENTE:
RFI
DIREZIONE INVESTIMENTI
DIREZIONE PROGRAMMI INVESTIMENTI TECNOLOGICI
PROGETTAZIONE:
ITALFERR
DIREZIONE TECNICA
U.O. TECNOLOGIE CENTRO
PROGETTO DEFINITIVO
RADDOPPIO LINEA FERROVIARIA ROMA-VITERBO
TRATTA CESANO-VIGNA DI VALLE
APPALTO TECNOLOGICO MULTIDISCIPLINARE
PP/ACC di ANGUILLARA
PIANO SCHEMATICO SCMT - FASE4