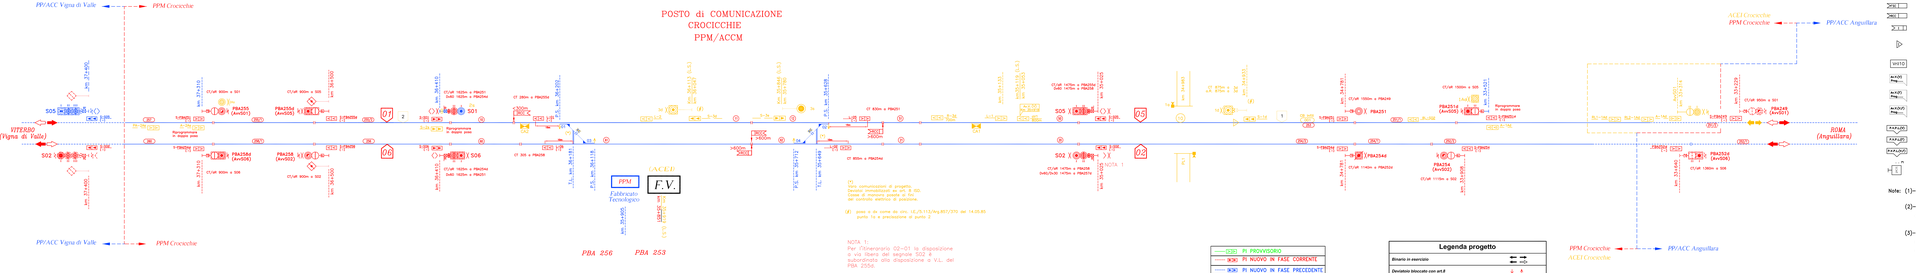
POSTO di COMUNICAZIONE
CROCICCHIE
PPM/ACCM
PP/ACC Vigna di Valle
PPM Crocicchie
VITERBO
(Vigna di Valle)
ROMA
(Angusillara)
ACEI Crocicchie
PPM Crocicchie
PP/ACC Angusillara
S05
S02
S01
S06
PBA255
PBA256
PBA254
PBA251
PBA253
PPM
Fabbricato Tecnologico
(ACCE)
F.V.
01
02
05
06
km 37+400
