STAZIONE di ANGUILLARA

ACC REALIZZATO
SECONDO DOP 15/2015
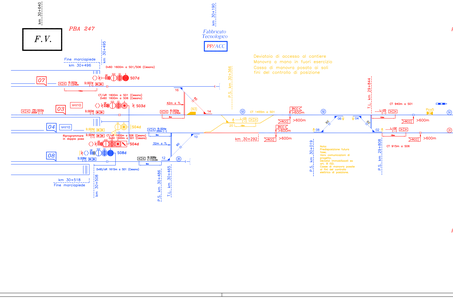
PP/ACC