



Distretto Centro-Settentrionale
Via Del Marchesato, 13
48122 Marina di Ravenna (RA)
Tel. +39 0544 512.111
eni.com

Prot. 425/SICS

Spett.li

Trasmissione via PEC

**Ministero della Transizione Ecologica
Direzione Generale per la Crescita Sostenibile
e la Qualità dello Sviluppo**
Via Cristoforo Colombo, 44
00147 Roma
CRESS@PEC.minambiente.it

**ISPRA
Servizio Interdipartimentale per l'indirizzo,
il coordinamento e il controllo delle attività
ispettive**
protocollo.ispra@ispra.legalmail.it

Marina di Ravenna, 07/05/2021

OGGETTO: Comunicazione di fine lavori dei cantieri di installazione gru sulle piattaforme Barbara C e Barbara T e di rilocazione del deposito temporaneo dei rifiuti su Barbara C - Decreto AIA Barbara T-T2-C (DEC. 356 del 18/12/2019).

Con riferimento alle nostre precedenti note (prot. 1393/SICS del 13/12/2019, prot. 569/SICS del 15/07/2020 e prot. 938/SICS del 22/12/2020), in relazione ai cantieri avviati sulle piattaforme Barbara C e Barbara T, si forniscono le date di fine lavori per i seguenti progetti:

- Barbara C - Installazione della nuova gru di piattaforma modello "MEP CHCD 7-19 DH" ultimata il 21/12/2020. La nuova gru è stata posizionata nello stesso punto in cui era installata la precedente gru.
Ultimato il cantiere è stato possibile smontare la gru Mariner temporanea e rilocare il deposito temporaneo dei rifiuti nell'area originale. La rilocazione ha previsto una lieve revisione del perimetro interessato dalle aree di deposito A1-BARC (eliminata) e A2-BARC (revisionata). L'area A2 è stata cordolata e riverniciata per migliorarne l'identificazione. Si invia in allegato una planimetria con evidenza delle modifiche/installazioni e delle foto (come da richiesta ISPRA nel Rapporto Conclusivo 2020 per Attività di controllo ordinario);
- Barbara T - Installazione della nuova gru di piattaforma modello "MEP CHCD 7-19 DH" ultimata il 21/12/2020. La nuova gru è stata posizionata nello stesso punto in cui era installata la precedente gru.

A seguito dell'implementazione delle procedure di prevenzione, controllo e risposta all'emergenza epidemiologica in corso, che comportano una presenza limitata di personale a bordo, i restanti cantieri programmati per il 2020-2021 potrebbero subire ulteriori ritardi rispetto a quanto preventivato. Si fornirà un ulteriore aggiornamento nel secondo semestre 2021.

Si resta a disposizione per ogni eventuale approfondimento.

Distinti saluti.

Il Responsabile



eni spa

Capitale sociale Euro 4.005.358.876,00 i.v.
Registro Imprese di Roma, Codice Fiscale 00484960588
Part. IVA 00905811006, R.E.A. Roma n. 756453
Sede legale:
Piazzale Enrico Mattei, 1 - 00144 Roma
Sedi secondarie:
Via Emilia, 1 - Piazza Ezio Vanoni, 1
20097 San Donato Milanese (MI)





ALLEGATO FOTOGRAFICO

**AREA DEPOSITO TEMPORANEO DEI RIFIUTI (A2) – MAIN DECK PIATTAFORMA BARBARA C
DEC AIA 356 DEL 18/12/2019**









NORD

REFERENCE DRAWINGS

- PLANNIMETRIA GENERALE PIANI IMBARCACADERO E MEZZANNO - FOGLIO 1 DI 5
- PLANNIMETRIA GENERALE PIANO CELLAR DECK - FOGLIO 2 DI 5
- PLAN. GEN. COPERTURA MODULO DI PROCESSO E ALLOGGI SECONDO PONTE - FOGLIO 4 DI 5
- PLANNIMETRIA GENERALE PIANI MODULO ALLOGGI VANO BARACCHE E ELI-PORTO - FOGLIO 5 DI 5


LEGENDA

00-R-01	MODULO DI PROCESSO
00-R-02	MODULO SERVIZI / ALLOGGI
02-S-15/19/C e 02-S-21/24/C	SEPARATORI GAS
02-S-15/19/L e 02-S-21/25/L	SEPARATORI GAS
02-S-14/S e 02-S-20/S	SEPARATORI GAS
UNITA' 03 SISTEMA INIEZIONE GLICOLE	
03-F-02A/B	FILTRI GLICOLE
UNITA' 04 SISTEMA FUEL GAS E GAS STRUMENTI	
04-F-01	FILTRO GAS SERVIZI
04-V-01	ESSICCATORE GAS SERVIZI
04-V-02	RISCALDATORE GAS SERVIZI
UNITA' 05 SISTEMA CANDELE SFATO BLOW DOWN	
05-L-04	SISTEMA DI SFERIMENTO CANDELE
05-V-04	CANDELA DI SFATO ALTA PRESSIONE
05-V-05	CANDELA DI SFATO BASSA PRESSIONE
UNITA' 08 SISTEMA ACQUA POTIBILE	
08-L-03	STERILIZZAZIONE ACQUA POTIBILE
08-V-09	AUTOCALDAIE
UNITA' 09 SISTEMA ARIA STRUMENTI	
09-V-08	POLMONE VALVOLA SOV
UNITA' 13 SISTEMA TRATTAMENTO LIQUIDI DI DRENAGGIO	
13-V-03	DECASSATORE
UNITA' 15 GENERATORI ENERGIA ELETTRICA	
15-00C-01	DIESEL D'EMERGENZA

LEGENDA

- GHOTTA CON TRAPPO
- GHOTTA

- EX AREA STOCCAGGIO RIFIUTI E MATERIE PRIME
- INSTALLAZIONI

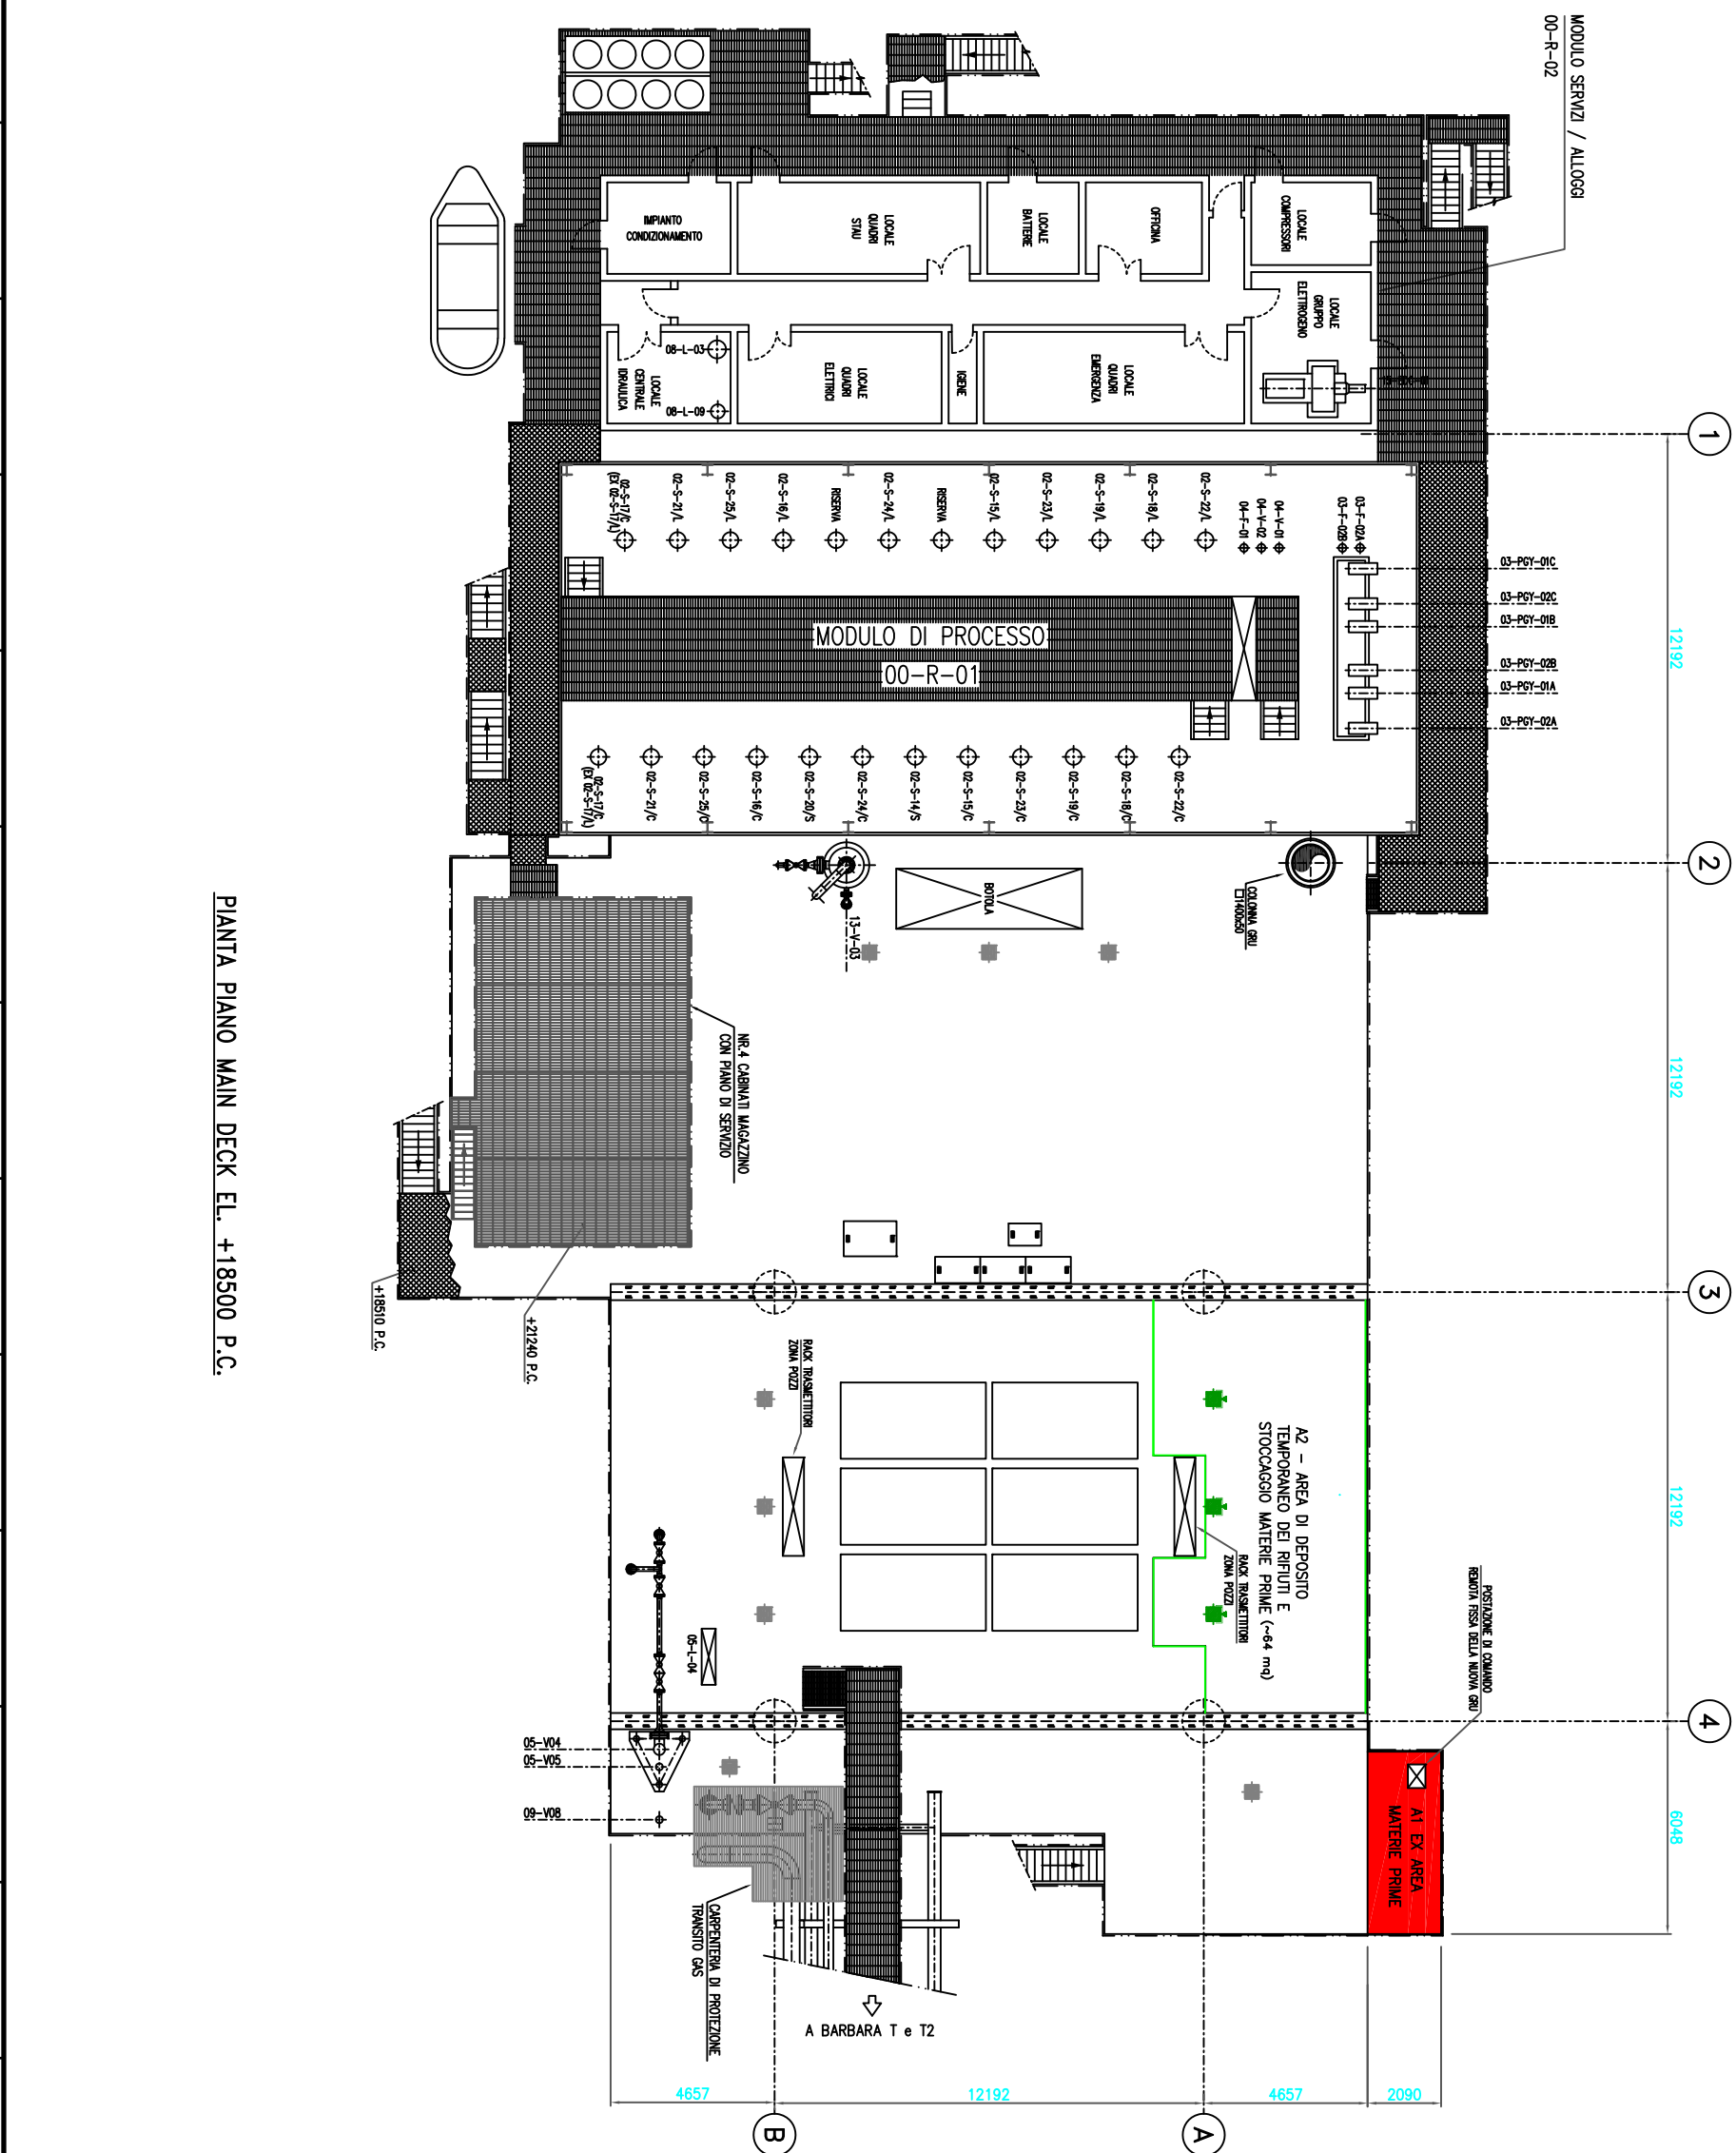

PIANTA PIANO MAIN DECK EL. +18500 P.C.

CDR	NO	DATA	DESCRIZIONE	PROGETTA	VERIFICATO	CONFERMATO	CONFERMATO
Company Logo and Business Name	Company Document ID: 0439-0081DP12323
Contractor Logo and Business Name	Contractor Document ID:
Vendor Logo and Business Name	Vendor Document ID:
Facility and Sub Facility Name	Job N.:
0439 - PIATTAFORMA BARBARA-C	Scale:
	Sheet of Steel:
	Supplemental %:
	1 / 1
Document Title	Job N.:
PIANO MAIN DECK	Scale:
PLANNIMETRIA GENERALE	Sheet of Steel:
	Supplemental %:
	1 / 1
