INTERVENTI DI ADEGUAMENTO SSE UTENTE E OPERE DI CONNESSIONE

PLANIMETRIA ELETTROMECCANICA - STATO DI FATTO (SCALA 1:200)

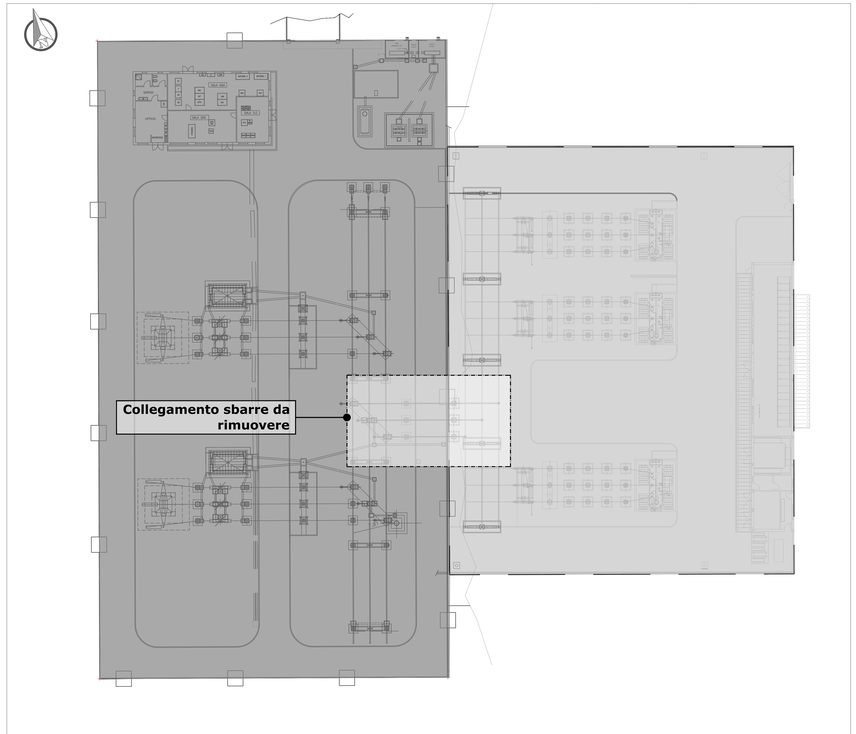

PLANIMETRIA ELETTROMECCANICA - STATO DI PROGETTO (SCALA 1:200)

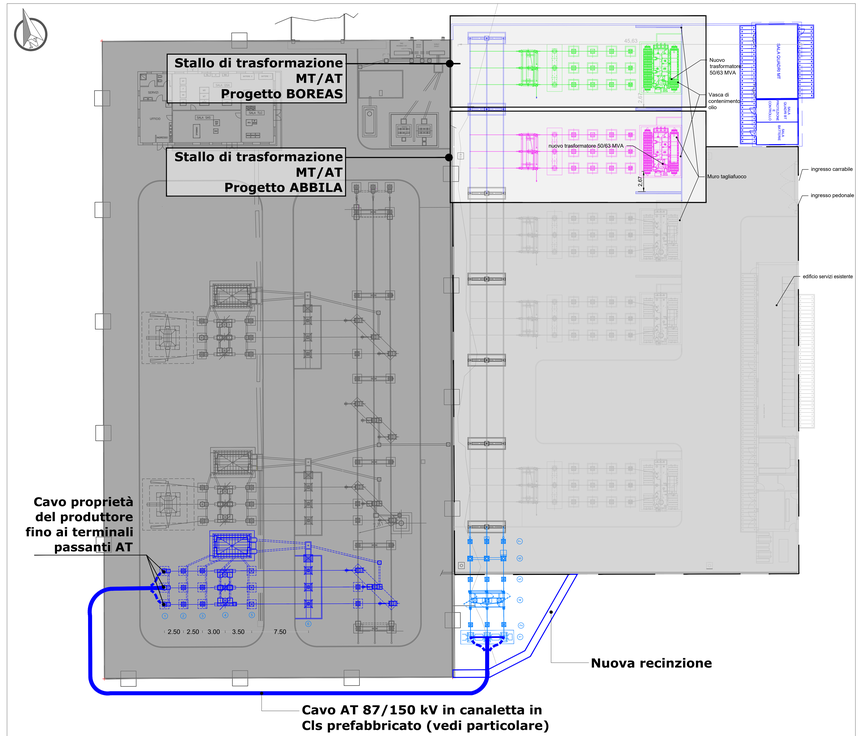

AREE DI INTERVENTO STAZIONE ELETTRICA UTENTE STATO DI FATTO (SCALA 1:500)

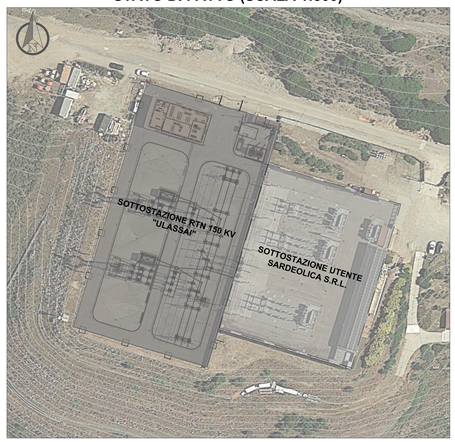

ADEGUAMENTO STAZIONE ELETTRICA UTENTE STATO DI PROGETTO (SCALA 1:500)

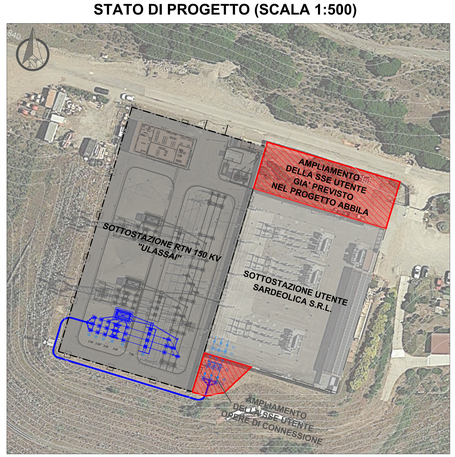

PARTICOLARI NUOVE RECINZIONI (SCALA 1:20)

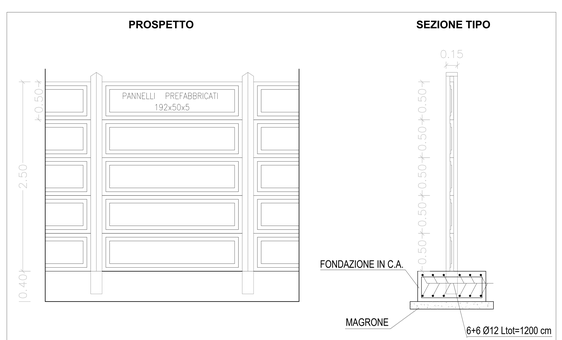

CANALETTA PREFABBRICATA IN CLS (SCALA 1:20)

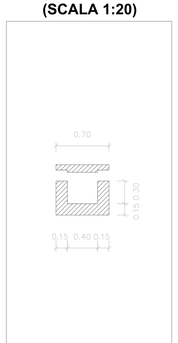

SEZIONE ELETTROMECCANICA MONTANTE CAVO AT - STATO DI PROGETTO (SCALA 1:100)

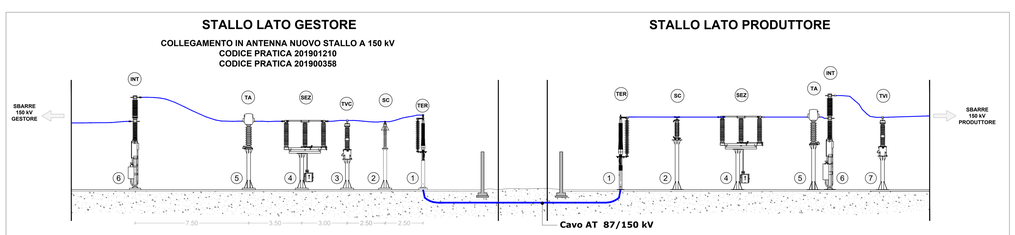

1	TERMINALI CAVO AT 150 kV PER CONNESSIONE CON TERNA/UTENTE	5	TRASFORMATORE DI CORRENTE
2	SCARICATORE DI SOVRATENSIONE A.T.	6	INTERRUTTORE TRIPOLARE
3	TRASFORMATORE DI TENSIONE PER MISURE	7	TRASFORMATORE DI TENSIONE PER MISURE E PROTEZIONI
4	SEZIONATORE A.T. CON LAME DI TERRA PER CONNESSIONE CAVO DA ALTRO UTENTE		

LEGENDA

SIMBOLO	DESCRIZIONE
	Attuali pertinenze SSE produttore
	Superfici di ampliamento SSE
	Interventi previsti dal progetto ABBILA
	Interventi previsti dal progetto BOREAS

ASSINI INGEGNERI ASSOCIATI
Dott. Ing. Giuseppe Assini
n. 3411
ORDINE INGEGNERI PROVINCIA CAGLIARI
Dott. Ing. Giuseppe Frongia
n. 3660

Rev.	Data	Descrizione	Dis.	Contr.	Appr.
0	15/12/20	EMESSO PER PROCEDURA DI VIA	IAT	SARTEC	SARTEC/IAT

SARDEOLICA Renewable Energy

SARTEC Industrial Services & Technologies

iat CONSULENZA E PROGETTI

Commessa n° C2020355-IN0200
Dis. n° EL-PL3011
Revisione: 0
Scala: Varie
Sostituisce il: //
Sostituito dal: //

BOREAS
AMPLIAMENTO DEL PARCO EOLICO DI ULASSAI
E PERSEGUIMENTO DELLA CONNESSIONE ALLA RTN (AVR2-IN0)
VALUTAZIONE DI IMPATTO AMBIENTALE D.Lgs.152/2006,s.m.m.ii.

- INTERVENTI DI ADEGUAMENTO SSE UTENTE E OPERE DI CONNESSIONE-

NOME FILE:

Disegno eseguito in "Autocad": evitare correzioni a mano.

Il presente disegno è di proprietà di Sardo Ricerche e Tecnologie che ne tutelerà i diritti a termini di legge.