PLANIMETRIA DI PROGETTO

SCALA 1:25.000

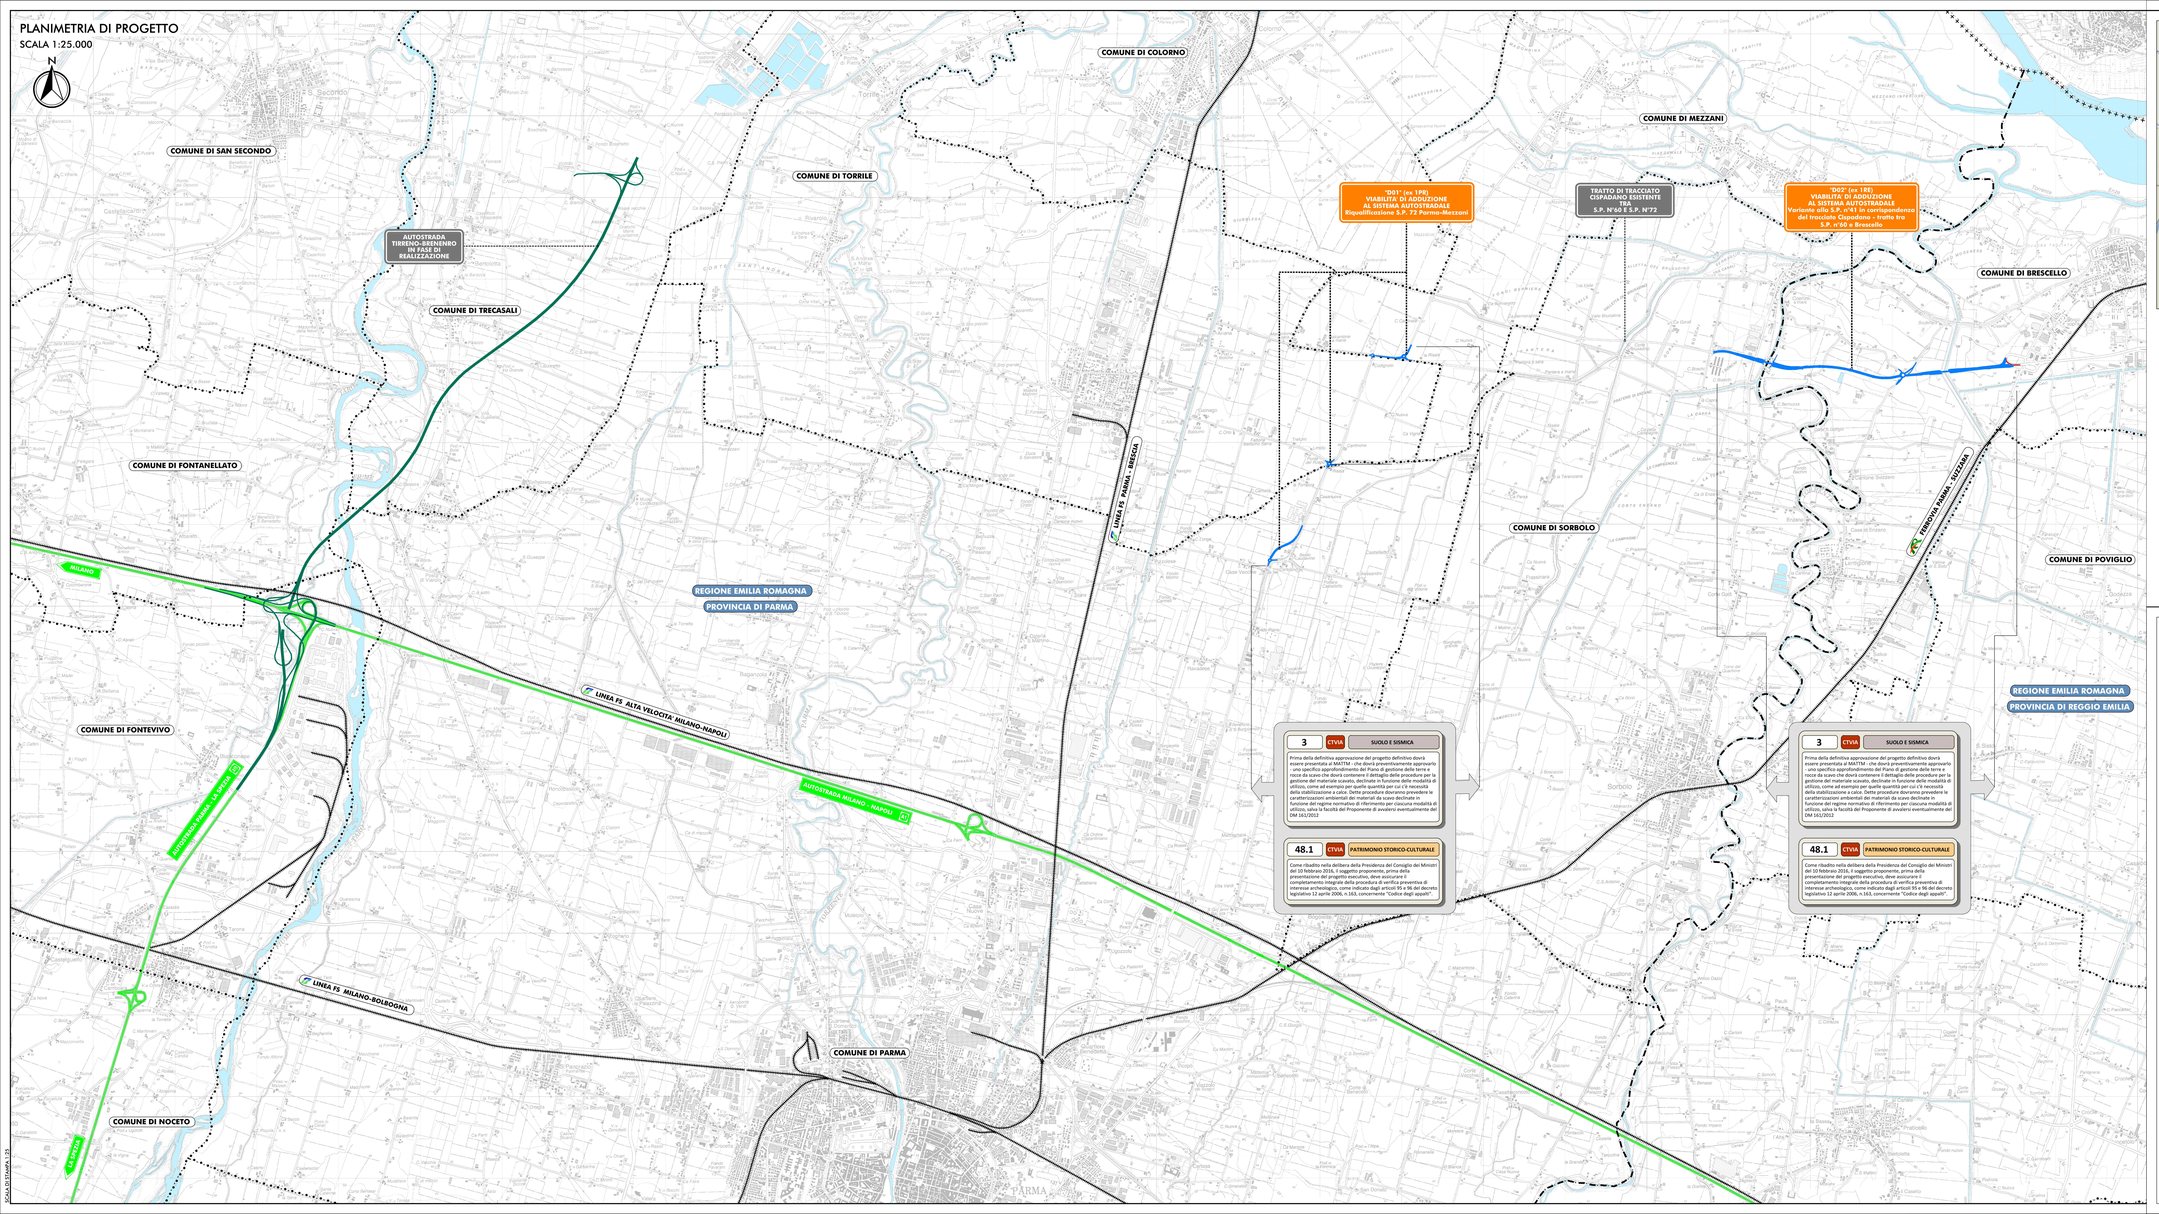

QUADRO D'UNIONE

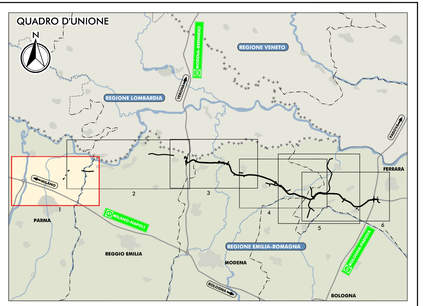

TERRITORIO

- CONFINI REGIONALI
- CONFINI PROVINCIALI
- CONFINI COMUNALI
- CORSI D'ACQUA E PRESENZE IDROGRAFICHE PRINCIPALI

INFRASTRUTTURE ESISTENTI

- AUTOSTRADE
- FERROVIE

INFRASTRUTTURE DI PROGETTO

PROGETTO DEFINITIVO 2012

- TRACCIATO AUTOSTRADALE DI PROGETTO
- INTERVENTI LOCALI DI COLLEGAMENTO VIARIO AL SISTEMA AUTOSTRADALE
- VIABILITA' DI ADDUZIONE AL SISTEMA AUTOSTRADALE

PROGETTO DEFINITIVO 2019

- TRACCIATO AUTOSTRADALE DI PROGETTO
- INTERVENTI LOCALI DI COLLEGAMENTO VIARIO AL SISTEMA AUTOSTRADALE
- VIABILITA' DI ADDUZIONE AL SISTEMA AUTOSTRADALE

NUMERO IDENTIFICATIVO DELLA CONDIZIONE AMBIENTALE

ENTI PRESCRIVENTI

- CTVIA COMITATO TECNICO VALUTAZIONE IMPATTO AMBIENTALE
- RER REGIONE EMILIA-ROMAGNA
- MiBACT MINISTERO PER I BENI E LE ATTIVITA' CULTURALI E PER IL TURISMO

28.3 CTVIA SUOLO E SISMICA
Contiene i nuovi interventi locali della viabilità di adduzione all'autostrada prevligiando l'adeguamento e ampliamento della viabilità esistente.

AMBITO DELLE CONDIZIONI AMBIENTALI

- SUOLO E SISMICA
- PATRIMONIO STORICO-CULTURALE

TESTO DELLA CONDIZIONE AMBIENTALE

IL CONCEDENTE

Regione Emilia-Romagna

IL CONCESSIONARIO

ARC AUTOSTRADA REGIONALE CISPADANA

AUTOSTRADA REGIONALE CISPADANA
DAL CASELLO DI REGGIOLO-ROLO SULLA A22 AL CASELLO DI FERRARA SUD SULLA A13

CODICE C.U.P. E81B08000060009

PROGETTO DEFINITIVO

AUTOSTRADA REGIONALE CISPADANA - PARTE GENERALE

PARTE GENERALE

INQUADRAMENTO GENERALE DELL'INTERVENTO

PLANIMETRIA DI RAFFRONTO PD2012 - PD2019 CON LOCALIZZAZIONE DELLE CONDIZIONI AMBIENTALI AFFERENTI ALLA 4° ISTANZA DI VERIFICA DI OTTEMPERANZA
TAV. 1/6

REDATTO DA

Arch. Sergio Beccarelli
Ord. Arch. Prov. FE N.327

IL CONCESSIONARIO

Autostrada Regionale Cispadana S.p.A.
IL PRESIDENTE
Gianluca Pattuzzi

REV.	DATA	DESCRIZIONE	REDAZIONE	CONTROLLO	APPROVAZIONE
G					
F					
E					
D					
C					
B					
A	02.02.2021	EMISSIONE	GHIRETTI	BECCARELLI	PATTUZZI

IDENTIFICAZIONE ELABORATO

RIA_PROGR	FASE	LOTTO	GRUPPO	CODICE OPERA MOD.	TRATTO OPERA	AMBITO	TIPO ELABORATO	PROGRESSIVO	REV.
B032	PD	0	000	00000	0	GE	CO	20	A

DATA: FEBBRAIO 2021

SCALA: 1:25.000

IL PRESENTE DOCUMENTO NON PUÒ ESSERE COPIATO, RIPRODOTTO O ALTRIMENTI PUBBLICATO, IN TUTTO O IN PARTE, SENZA IL CONSENSO SCRITTO DEL CONCEDENTE. OGNI UTILIZZO NON AUTORIZZATO SARA' PERSEGUITO A NORMA DI LEGGE
