
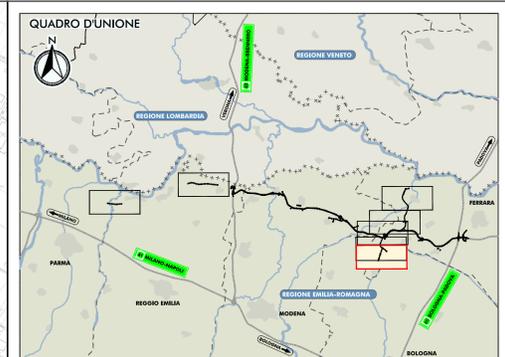


SCALA 1:10.000

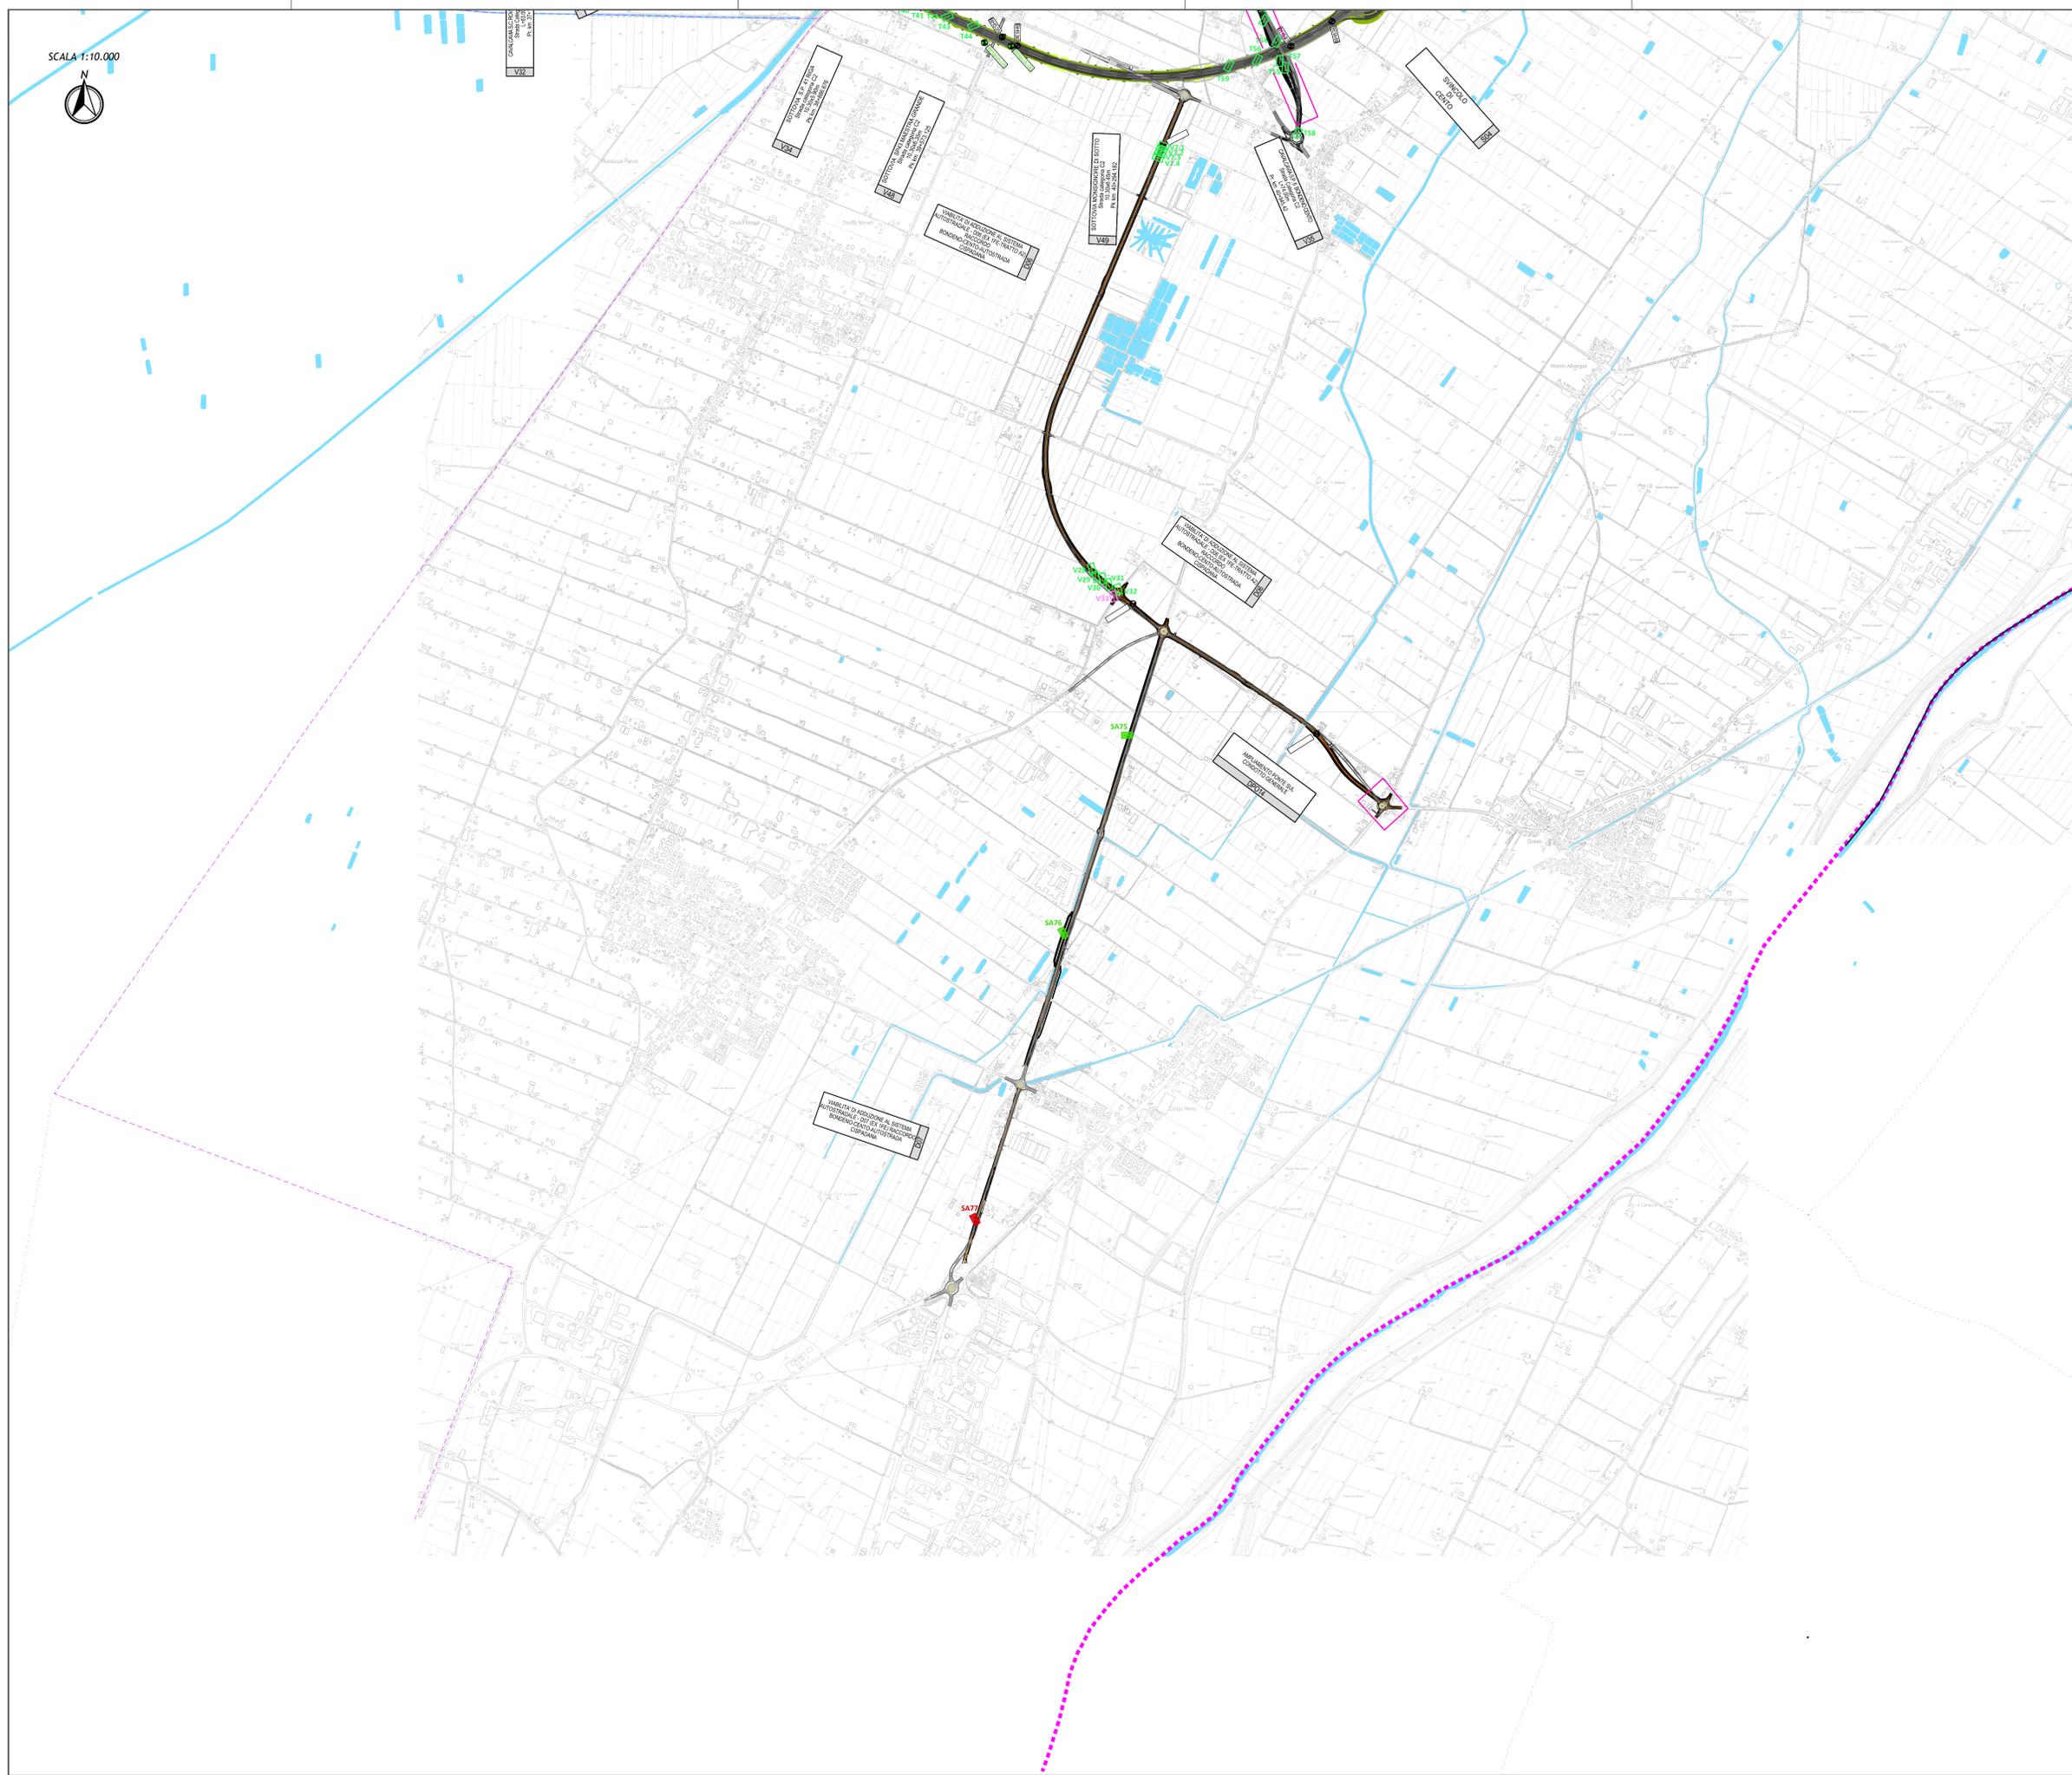

**LEGENDA**

**INDAGINI ARCHEOLOGICHE DIRETTE 2020**

- SA saggio negativo
- SA saggio positivo esaurito
- SA saggio positivo non esaurito
- sondaggio a carotaggio negativo
- sondaggio a carotaggio positivo

**INDAGINI ARCHEOLOGICHE DIRETTE 2012-2017**

- S.T.V saggio negativo
- S.T.V saggio positivo esaurito
- S.T.V saggio positivo non esaurito
- sondaggio a carotaggio negativo
- sondaggio a carotaggio positivo

**ATTIVITA' ARCHEOLOGICHE POST PROGETTO DEFINITIVO**

- progetto di scavo archeologico
- assistenza archeologica in corso d'opera

**LIMITI AMMINISTRATIVI**

- confini provinciali
- confini comunali

**PROGETTO**

- PD 2019
- PD 2012

IL CONCESSIONARIO  
**Regione Emilia-Romagna**

IL CONCESSIONARIO  
**ARC**  
 AUTOSTRADA REGIONALE CISPADANA

**AUTOSTRADA REGIONALE CISPADANA DAL CASELLO DI REGGIOLO-ROLO SULLA A22 AL CASELLO DI FERRARA SUD SULLA A13**  
 CODICE C.U.P. 88180000000009

**AUTOSTRADA REGIONALE CISPADANA - PARTE GENERALE**  
 INDAGINI ARCHEOLOGICHE E DI CARATTERIZZAZIONE AMBIENTALE  
 PROCEDURA DI VERIFICA PREVENTIVA DELL'INTERESSE ARCHEOLOGICO - INDAGINI IN SITO  
 CARTA INDAGINI ARCHEOLOGICHE - VIABILITA' DI ADDUZIONE D07

**IL PROGETTISTA**  
 Dott. ssa Barbara Sassi  
 Direttore Nazionale  
 Archeologia di 1° fascia  
 D.M. MIBACT 244/2019

**RESPONSABILE INTEGRAZIONE PRESTAZIONI SPECIALISTICHE**  
 Ing. Antonio Anania  
 Albo Ing. Perizia n° A2574

**IL CONCESSIONARIO**  

**ARS**

**IDENTIFICAZIONE ELABORATO**


DATA: 04/12/2020  
 EMISSIONE: GAMBARINI, SASSI, ANANIA  
 DESCRIZIONE: IDENTIFICAZIONE ELABORATO  
 DATA: DICEMBRE 2020  
 SCALA: 1:10000