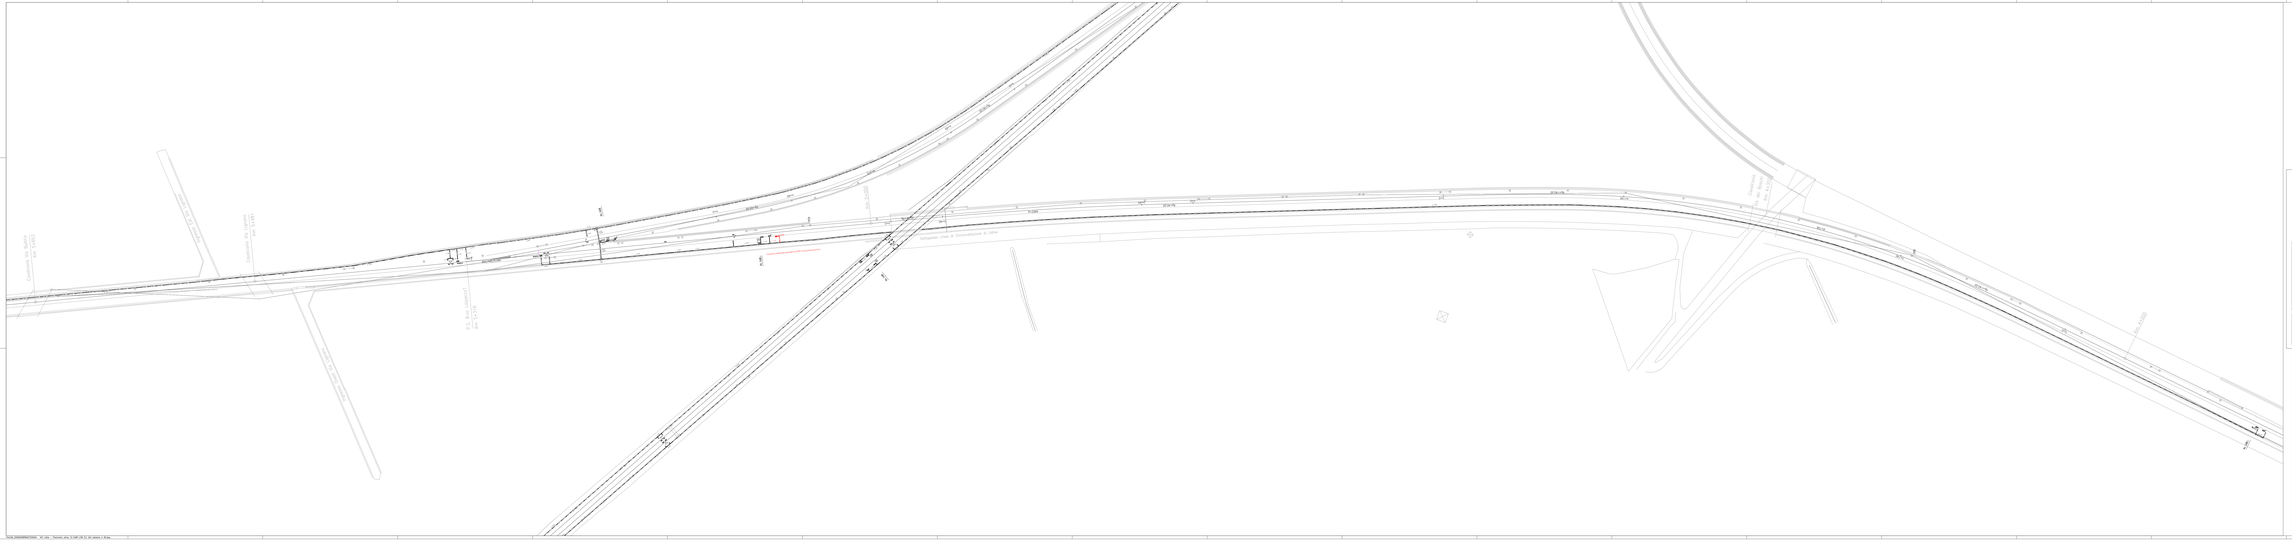
Direzione Ud. Nord
km 0+000
Direzione Ud. Sud
km 0+000