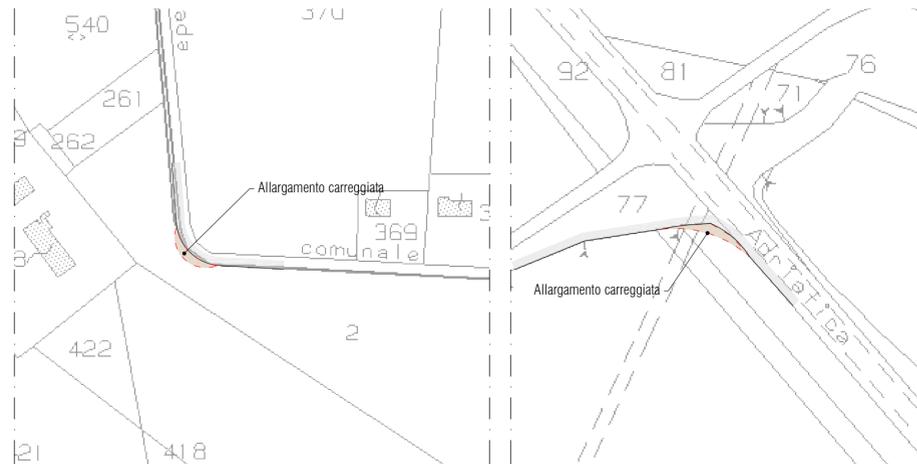
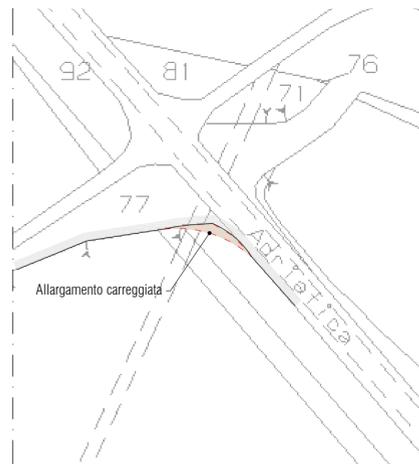


Osservazione n. 9


scala 1:2.500

**Osservazione n. 11**


scala 1:2.500

**Osservazione n. 12.2-13.1-14**

scala 1:2.500

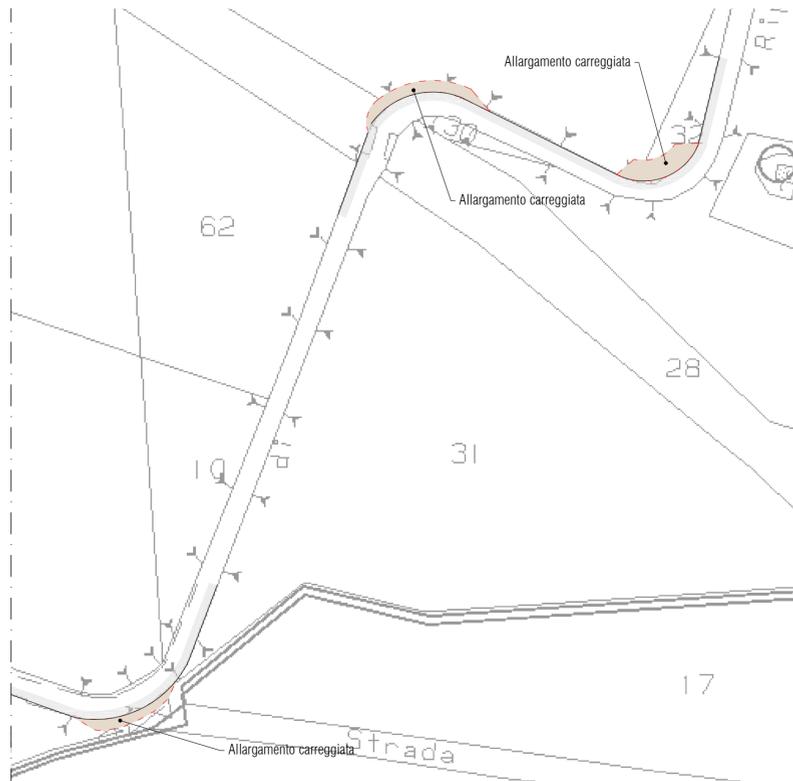**Osservazione n. 16-17.2**

scala 1:2.500

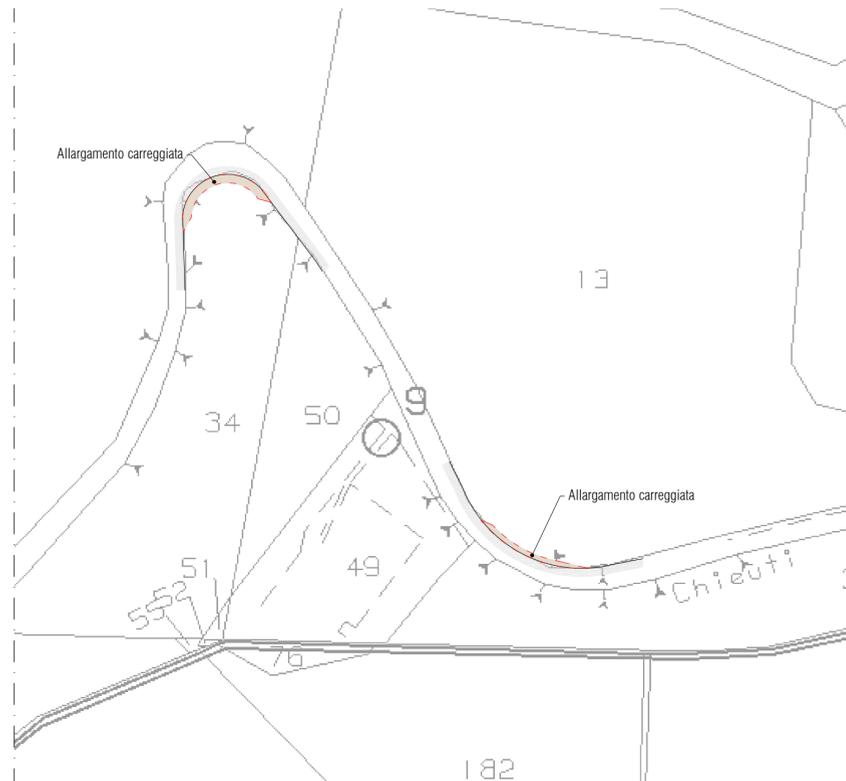**Osservazione n. 21-22**


scala 1:2.500

**Osservazione n. 25**

scala 1:2.500

**Osservazione n. 27**


scala 1:2.500

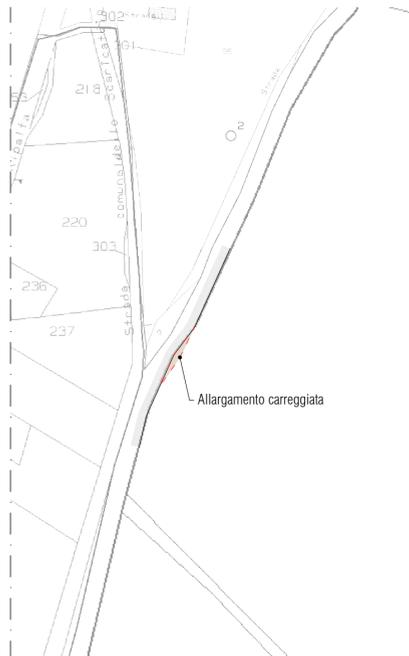**Osservazione n. 28**

scala 1:2.500

**Osservazione n. 30**

scala 1:2.500

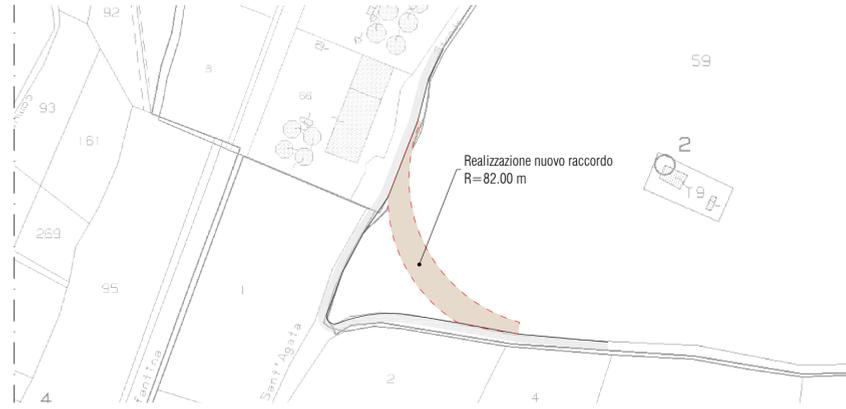

PROPRONTE
Repower Renewable Spa
 Via Lavaredo, 44
 30174 Mestre (VE)
 PROJECT MANAGER : Dott. Giuseppe Caricato

PROGETTAZIONE
sinergo Progettista : Ing. Filippo Bittante
 Sinergo Spa - via Ca' Bembo 152
 30030 - Maerne di Martellago - Venezia - Italy
 tel 041.3642511 - fax 041.640481
 sinergospa.com - info@sinergospa.com
 Numero di commessa interno progettazione: 20041

TENPROJECT
 Tenproject Srl - via De Gasperi 61
 82018 S. Giorgio del Sannio (BN)
 t +39 0824 337144 - f +39 0824 49315
 tenproject.it - info@tenproject.it

N° COMMESSA
1416
NUOVO PARCO EOLICO "SERRACAPRIOLA"
PROVINCIA DI FOGGIA E CAMPOBASSO
COMUNI DI SERRACAPRIOLA (FG) E ROTELLO (CB)
PROGETTO DEFINITIVO PER AUTORIZZAZIONE

ELABORATO
SVILUPPO DETTAGLI OSSERVAZIONI PER IL TRASPORTO
BASE CATASTALE

CODICE ELABORATO
6.8.2
NOME FILE
 1416-PD_A_6.8.2_TAV_r00

00	30/11/2020	PRIMA EMISSIONE	Geom. E. Cossalter	Geom. E. Cossalter	Ing. Filippo Bittante
REV. I	DATA	DESCRIZIONE REVISIONE	REDATTO	VERIFICA	APPROVAZIONE

Copyright - Rev. 00
 COPYRIGHT - TUTTI I DIRITTI SONO RISERVATI A NORMA DI LEGGE