
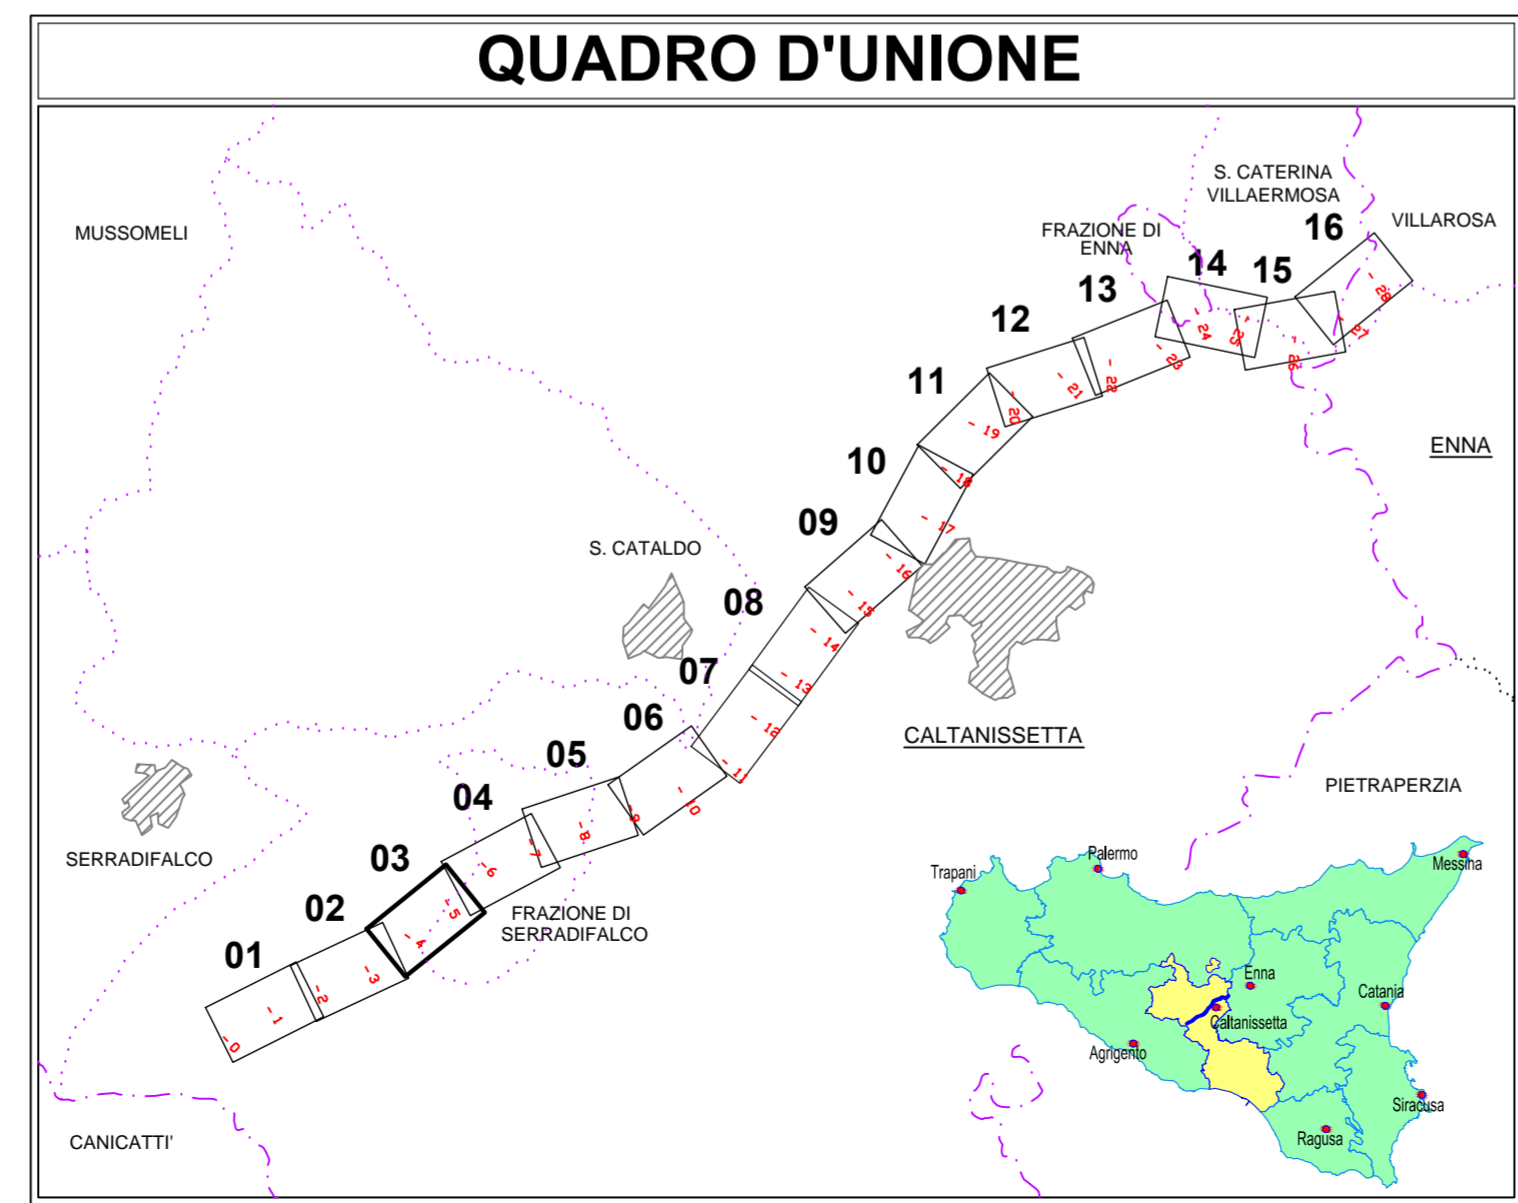


← AGRIGENTO

A19 →

WADOTTO "GULFO" DX - STRUTTURA MISTA L=800.00  
(42.50+1+68.00+42.50)

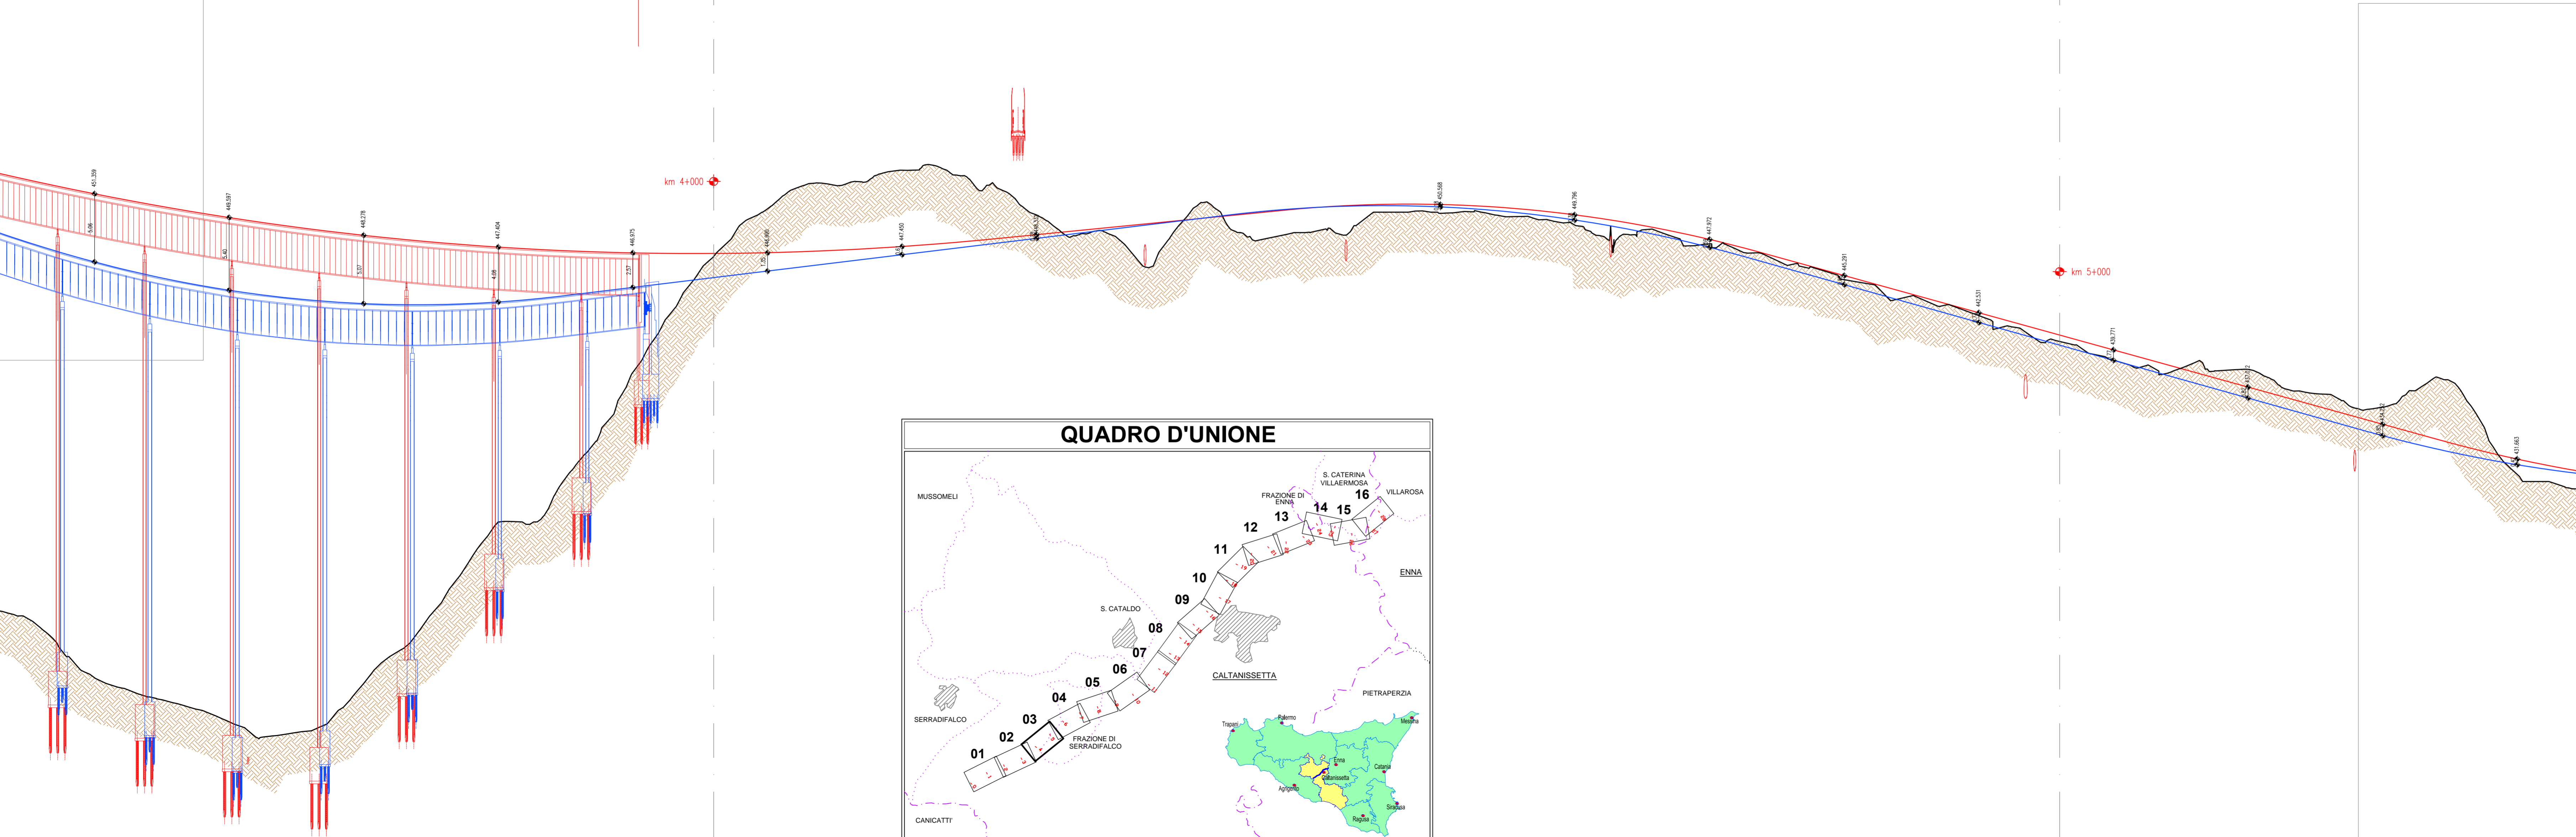

### LEGENDA

-  **Profilo progetto definitivo**
-  **Profilo progetto esecutivo**



PA 12/09  
CORRIDOIO PLURIMODALE TIRRENICO - NORD EUROPA  
ITINERARIO AGRIGENTO - CALTANISSETTA - A19  
S.S. N° 640 "DI PORTO EMPEDOCLE"  
AMMODERNAMENTO E ADEGUAMENTO ALLA CAT. B DEL D.M. 5.11.2001  
Dal km 44+000 allo svincolo con l'A19


### PROGETTO ESECUTIVO

Contraente Generale: 

**VERIFICA DI OTTEMPERANZA**  
Profilo longitudinale di raffronto Progetto Definitivo - Progetto Esecutivo  
Tav. 3/16

Codice Unico Progetto (CUP) : F91B09000070001  
Codice Elaborato:  
**PA12\_09 - E 0 0 0 G E 2 2 3 V O 0 2 Z F 6 0 2 1 A** Scala: 1:2000/200

F						
E						
D						
C						
B						
A	Novembre 2011	Rif. Istruttoria prot. CDG-0141142-P del 19/10/11			M. LITI	P. PAGLINI
REV.	DATA	DESCRIZIONE	REDDATTO	VERIFICATO	APPROVATO	AUTORIZZATO
Responsabile del procedimento: Ing. MAURIZIO ARAMINI						

				
---	---	---	---	---