


← AGRIGENTO

A19 →

LEGENDA

-  Profilo progetto definitivo
-  Profilo progetto esecutivo





PA 12/09
 CORRIDOIO PLURIMODALE TIRRENICO - NORD EUROPA
 ITINERARIO AGRIGENTO - CALTANISSETTA - A19
 S.S. N° 640 "DI PORTO EMPEDOCLE"
 AMMODERNAMENTO E ADEGUAMENTO ALLA CAT. B DEL D.M. 5.11.2001
 Dal km 44+000 allo svincolo con l'A19

PROGETTO ESECUTIVO



VERIFICA DI OTTEMPERANZA
 Profilo longitudinale di raffronto Progetto Definitivo - Progetto Esecutivo
 Tav. 4/16

Codice Unico Progetto (CUP) : F91B09000070001										
Codice Elaborato:										
PA12_09 - E 0 0 0 G E 2 2 3 V O 0 2 Z F 6 0 2 2 A										
F										Scala: 1:2000/200
E										
D										
C										
B										
A	Novembre 2011	Rif. Istruttoria prot. CDG-0141142-P del 19/10/11						M. LITI	P. PAGLINI	
REV.	DATA	DESCRIZIONE	REDATTO	VERIFICATO	APPROVATO	AUTORIZZATO				
Responsabile del procedimento: Ing. MAURIZIO ARAMINI										

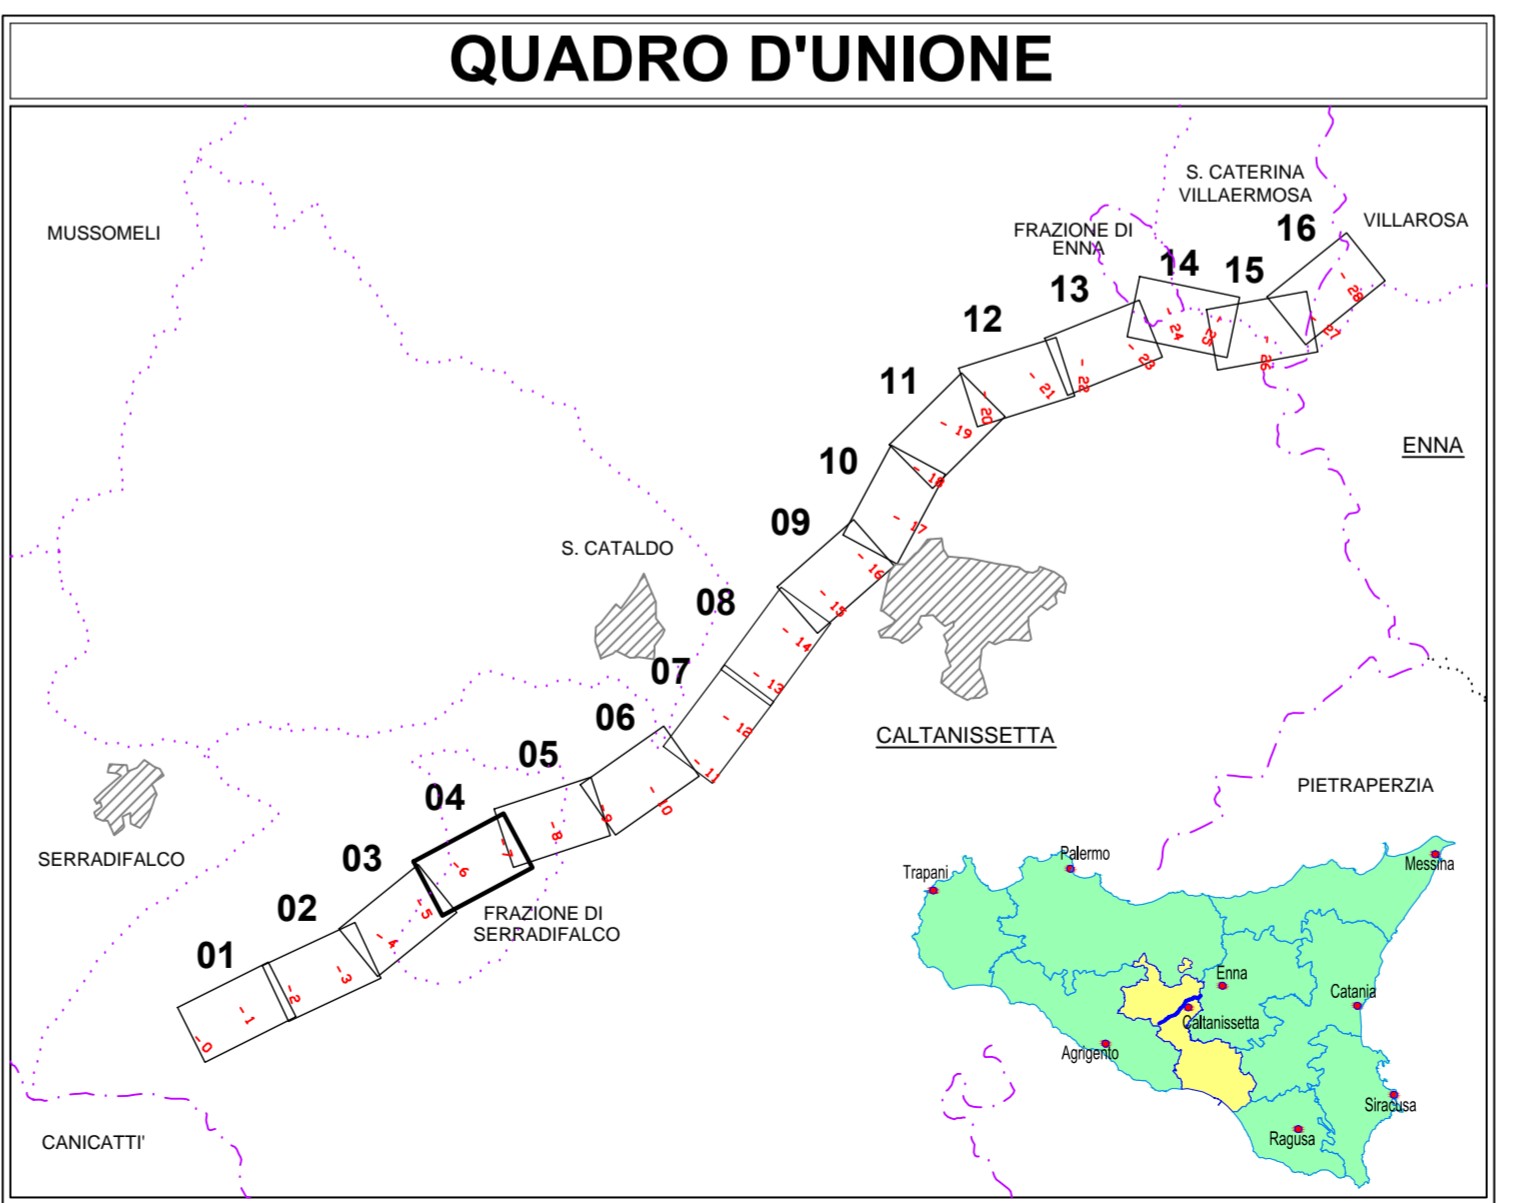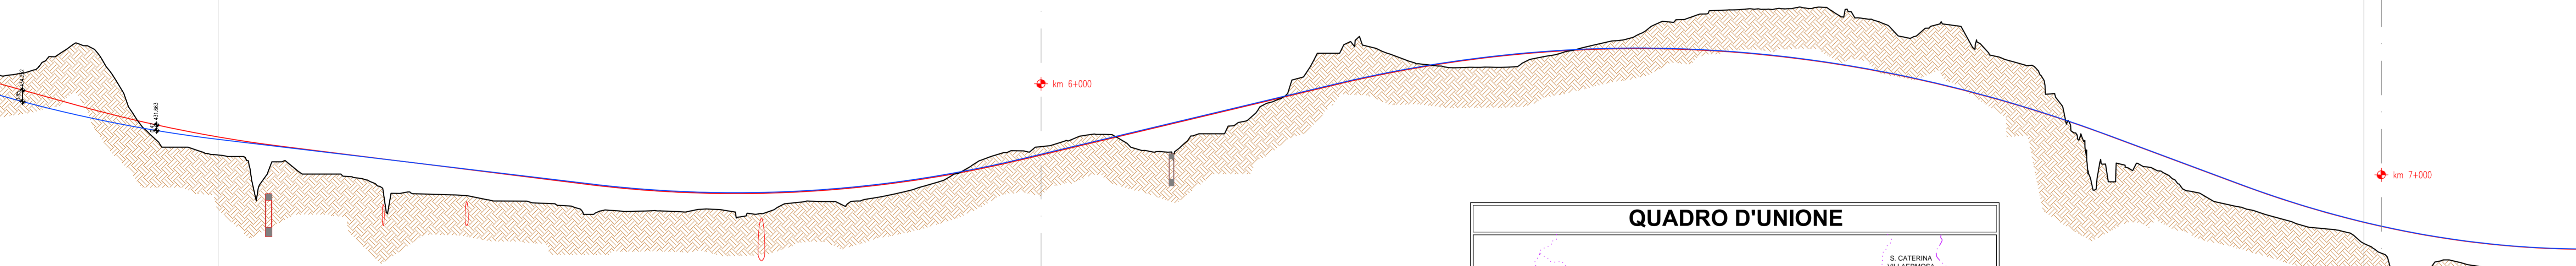

Il Progettista: 	Il Consulente Specialista: 	Il Geologo: 	Il Coordinatore per la sicurezza in fase di progetto: 	Il Direttore dei lavori: 
--	---	--	--	---