


← AGRIGENTO

A19 →

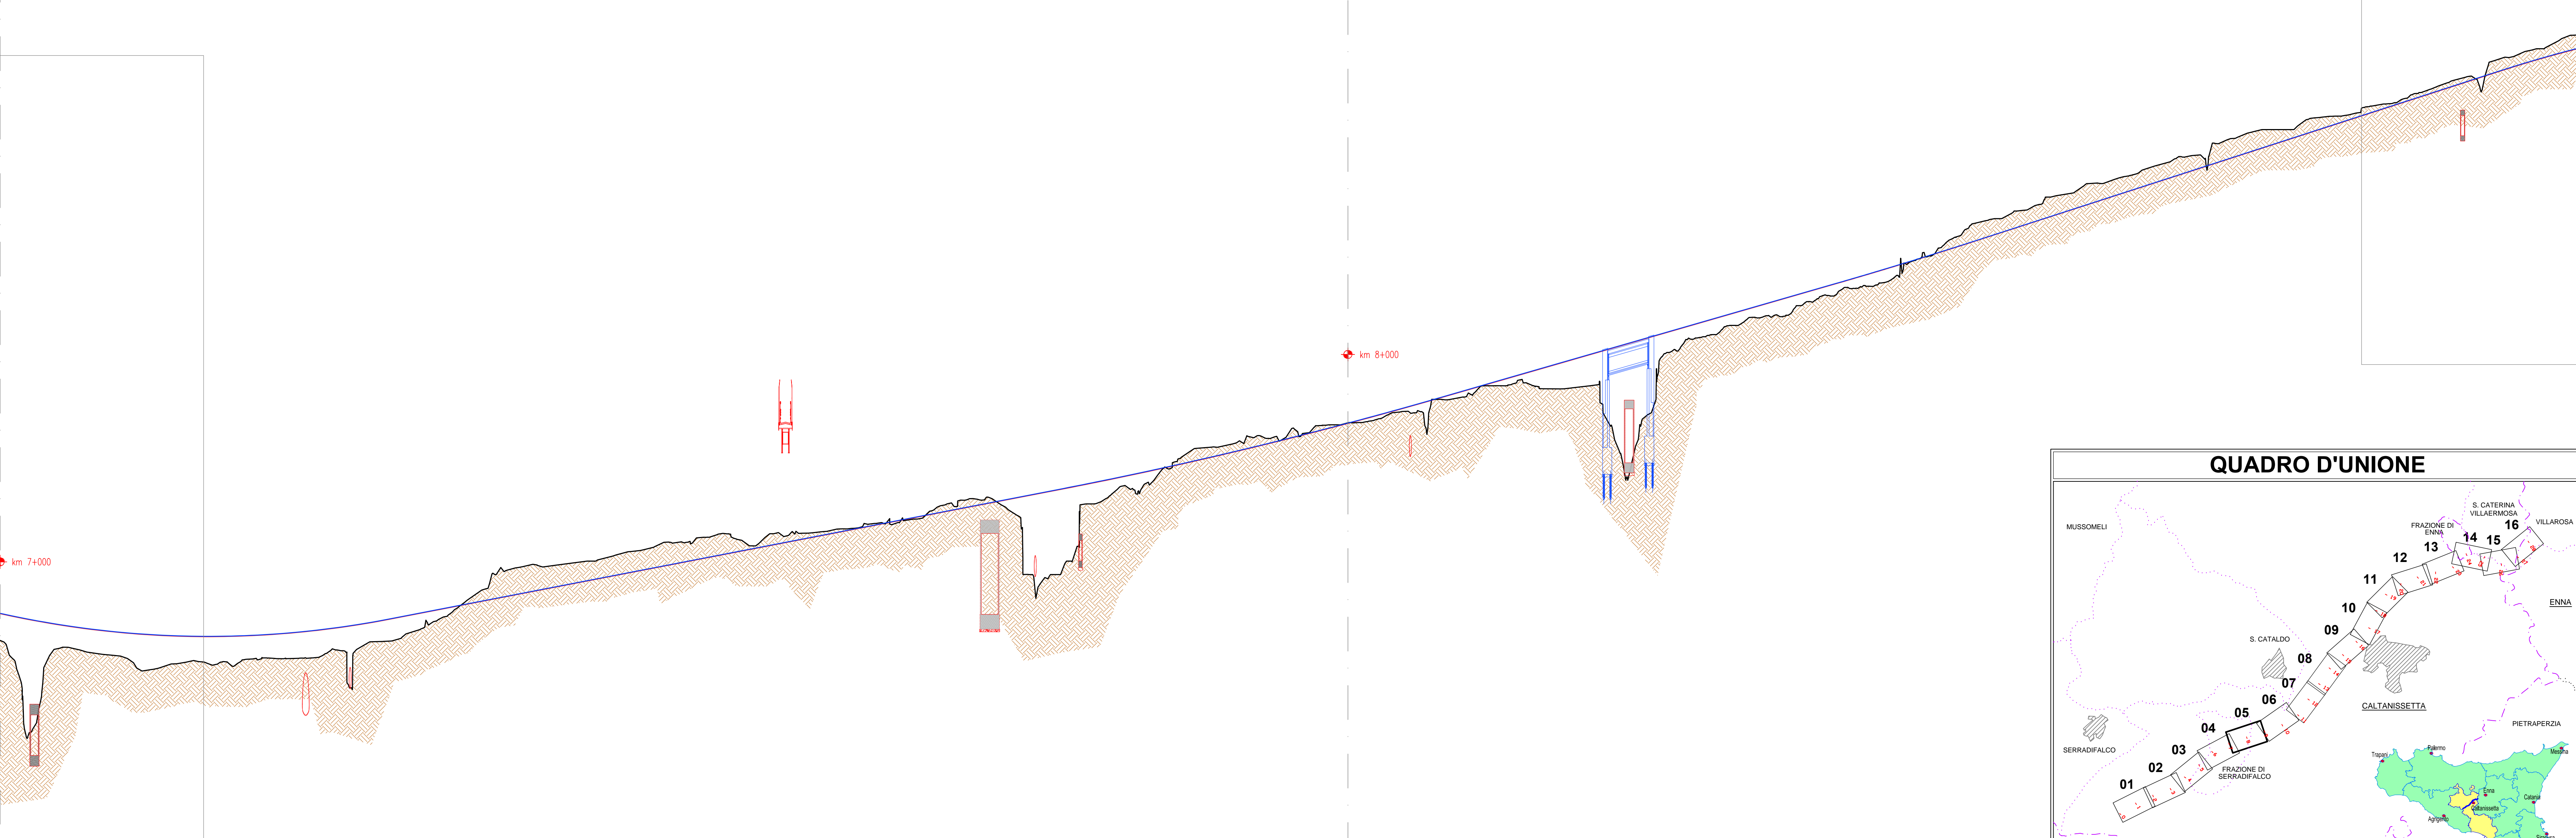

LEGENDA

Profilo progetto definitivo

Profilo progetto esecutivo

ANAS S.p.A.


DIREZIONE CENTRALE PROGRAMMAZIONE PROGETTAZIONE

PA 12/09
 CORRIDOIO PLURIMODALE TIRRENICO - NORD EUROPA
 ITINERARIO AGRIGENTO - CALTANISSETTA - A19
 S.S. N° 640 "DI PORTO EMPEDOCLE"
 AMMODERNAMENTO E ADEGUAMENTO ALLA CAT. B DEL D.M. 5.11.2001
 Dal km 44+000 allo svincolo con l'A19

PROGETTO ESECUTIVO

Contraente Generale:

VERIFICA DI OTTEMPERANZA
 Profilo longitudinale di raffronto Progetto Definitivo - Progetto Esecutivo
 Tav. 5/16

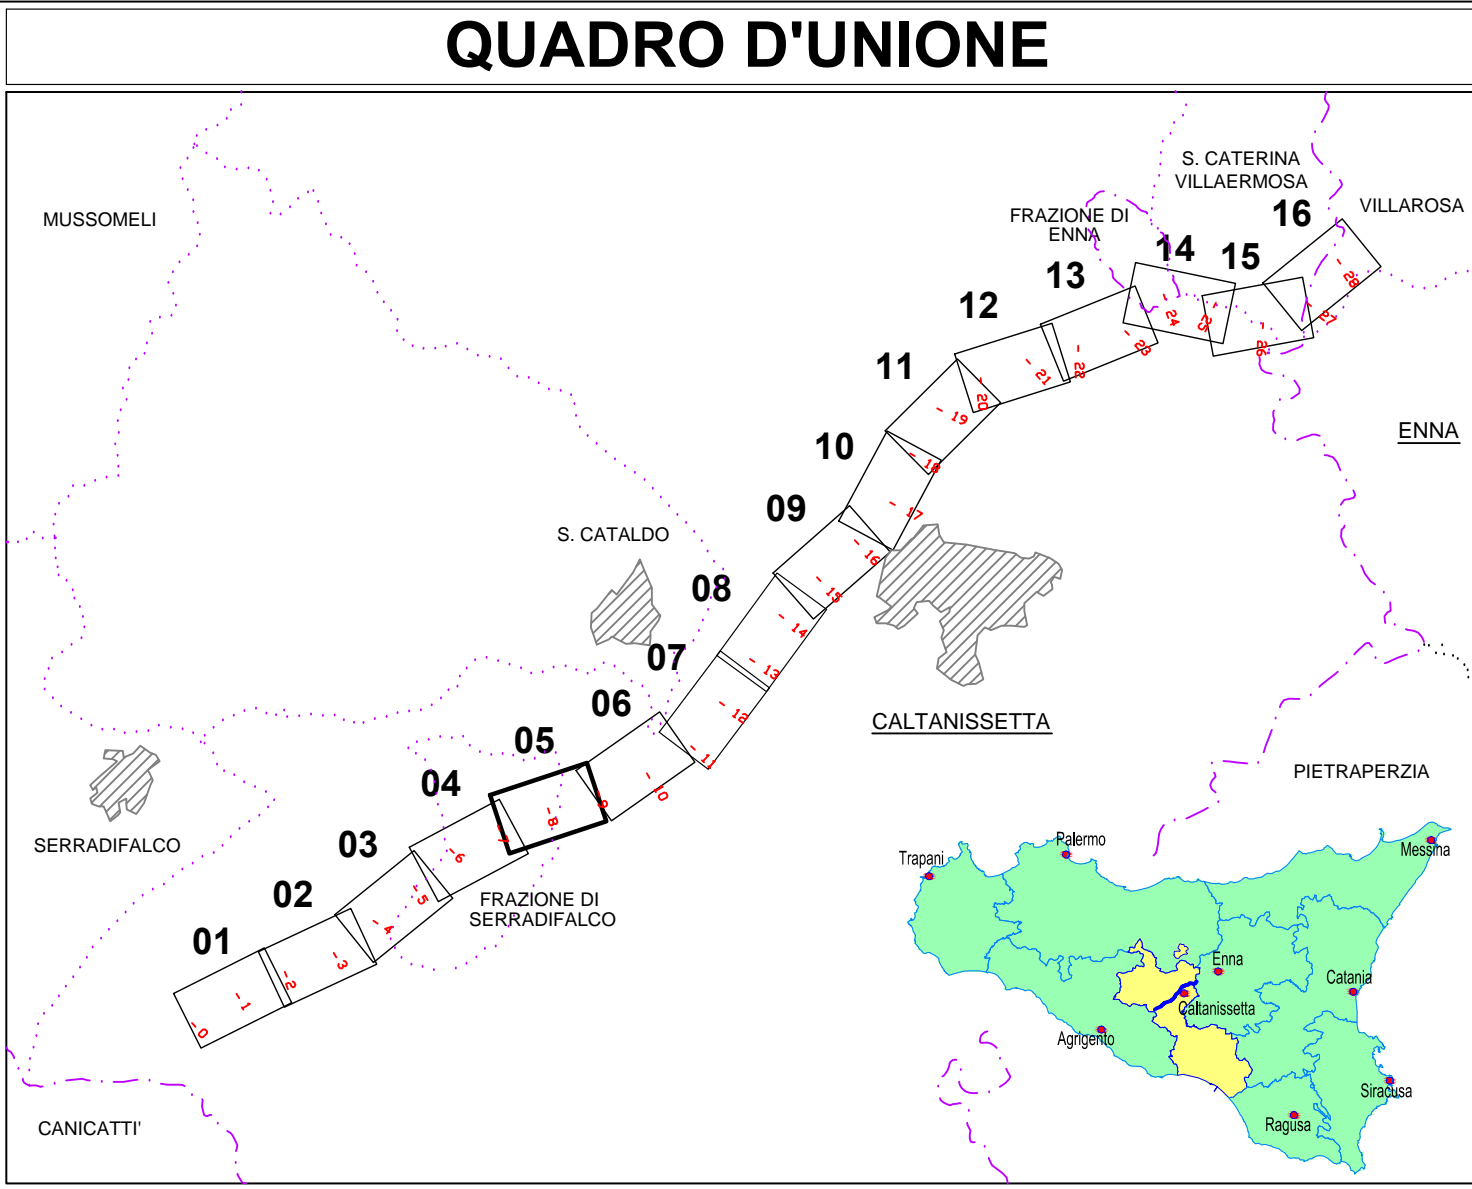

Codice Unico Progetto (CUP) : F91B09000070001					Scala: 1:2000/200	
Codice Elaborato:						
PA12_09 - E 0 0 0 G E 2 2 3 V O 0 2 Z F 6 0 2 3 A						
F						
E						
D						
C						
B						
A	Novembre 2011	Rif. Istruttoria prot. CDG-0141142-P del 19/10/11			M. LITI	P. PAGLINI
REV.	DATA	DESCRIZIONE	REDATTO	VERIFICATO	APPROVATO	AUTORIZZATO
Responsabile del procedimento: Ing. MAURIZIO ARAMINI						

Il Progettista:

Il Consulente Specialista:

Il Geologo:

Il Coordinatore per la sicurezza in fase di progetto:

Il Direttore dei lavori: