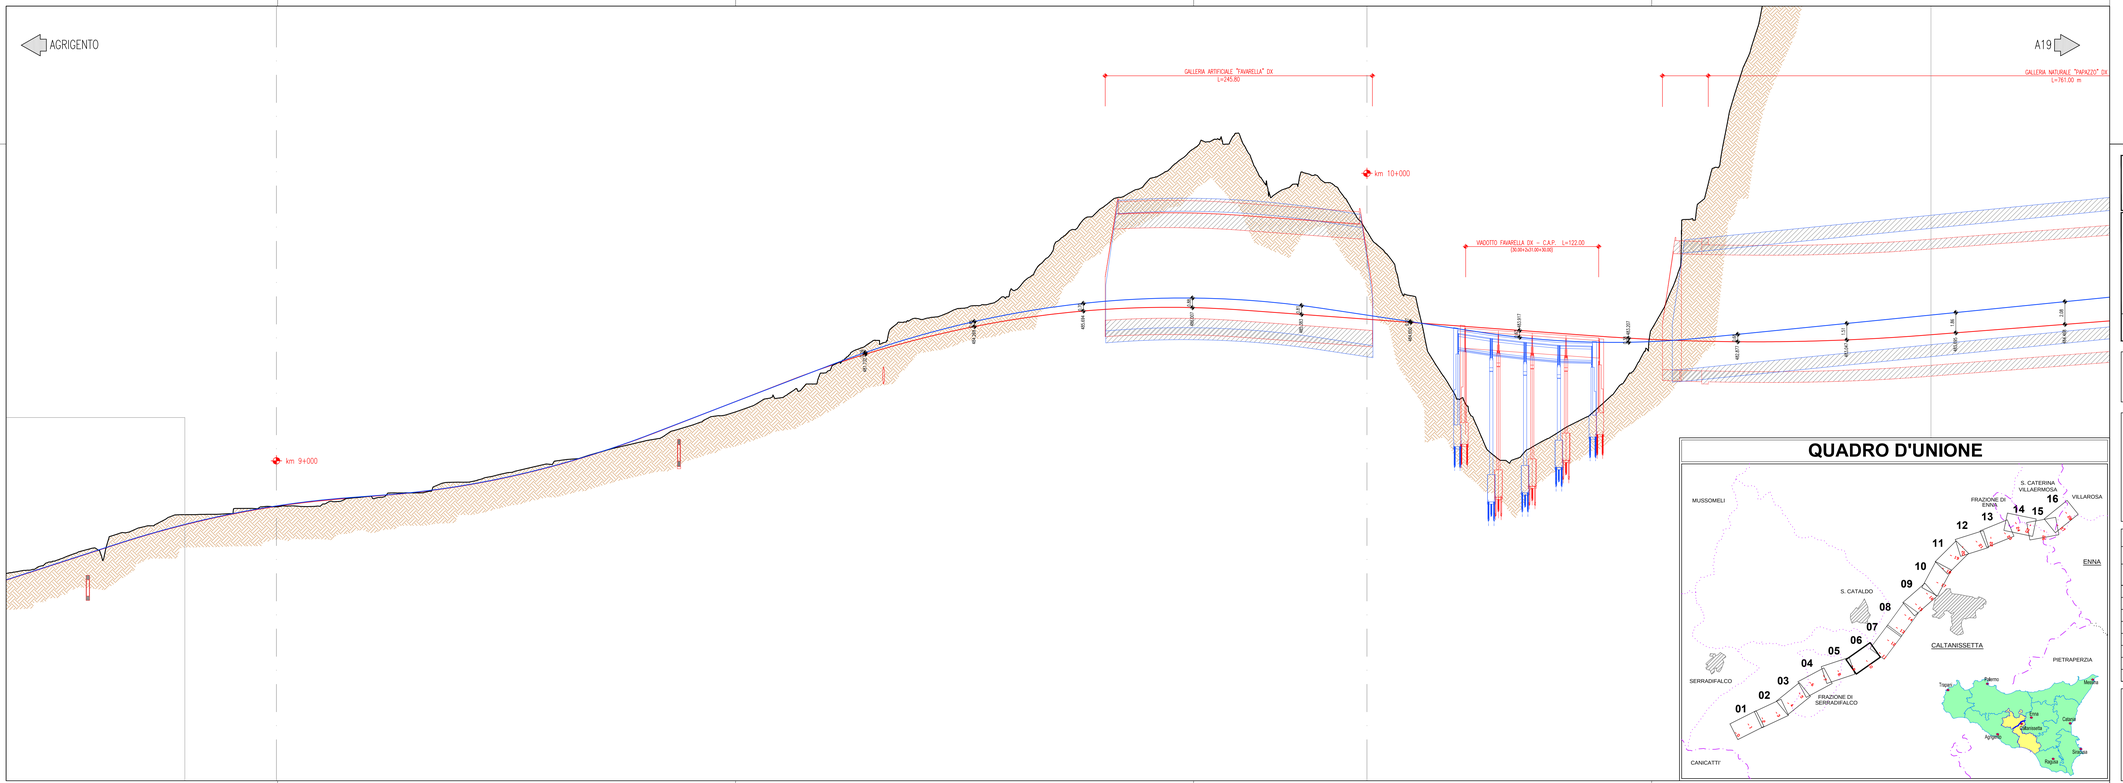

QUADRO D'UNIONE

LEGENDA

Profilo progetto definitivo

Profilo progetto esecutivo

ANAS S.p.A.
DIREZIONE CENTRALE PROGRAMMAZIONE PROGETTAZIONE

PA 12/09
CORRIDOIO PLURIMODALE TIRRENICO - NORD EUROPA
ITINERARIO AGRIGENTO - CALTANISSETTA - A19
S.S. N° 640 "DI PORTO EMPEDOCLE"
AMMODERNAMENTO E ADEGUAMENTO ALLA CAT. B DEL D.M. 5.11.2001
Dal km 44+000 allo svincolo con l'A19

PROGETTO ESECUTIVO

Contraente Generale: Empedocle 2 s.c.p.a.

VERIFICA DI OTTEMPERANZA
Profilo longitudinale di raffronto Progetto Definitivo - Progetto Esecutivo
Tav. 6/16

Codice Unico Progetto (CUP) : F91B09000070001

Codice Elaborato: PA12_09 - E 0 0 0 G E 2 2 3 V O 0 2 Z F 6 0 2 4 A

Scala: 1:2000/200

REV.	DATA	DESCRIZIONE	REDATTO	VERIFICATO	APPROVATO	AUTORIZZATO
F						
E						
D						
C						
B						
A	Novembre 2011	Rif. Istruttoria prot. CDG-0141142-P del 19/10/11			M. LITI	P. PAGLINI

Responsabile del procedimento: Ing. MAURIZIO ARAMINI

Il Progettista:	Il Consulente Specialista:	Il Geologo:	Il Coordinatore per la sicurezza in fase di progetto:	Il Direttore dei lavori:
Dott. Ing. GIAN LUCA GIANNINI – ORDINE DEGLI INGEGNERI DI FIRENZE N° 4533	Dott. Ing. Alessandro Dinolfo – Iscritto all'Albo degli Ingegneri della Provincia di Agrigento n. 1430	Dott. Geol. D'ANGELO MAURIZIO N. 1607 – Ordine Regionale dei Geologi della Sicilia	Dott. Ing. ALESSANDRO SANTINI – Ordine degli Ingegneri della Provincia di Roma n. 14853	Dott. Ing. PEPPINO MANCUSO – Ordine degli Ingegneri della Provincia di Roma n. 14447