

LEGENDA

- Profilo progetto definitivo
- Profilo progetto esecutivo

ANAS S.p.A.
DIREZIONE CENTRALE PROGRAMMAZIONE PROGETTAZIONE


PA 12/09
CORRIDOIO PLURIMODALE TIRRENO - NORD EUROPA
ITINERARIO AGRIGENTO - CALTANISSETTA - A19
S.S. N° 640 "DI PORTO EMPEDOCLE"
AMMODERNAMENTO E ADEGUAMENTO ALLA CAT. B DEL D.M. 5.11.2001
Dal km 44+000 allo svincolo con l'A19

PROGETTO ESECUTIVO

Contraente Generale:

VERIFICA DI OTTEMPERANZA

Profilo longitudinale di raffronto Progetto Definitivo - Progetto Esecutivo
Tav. 11/16

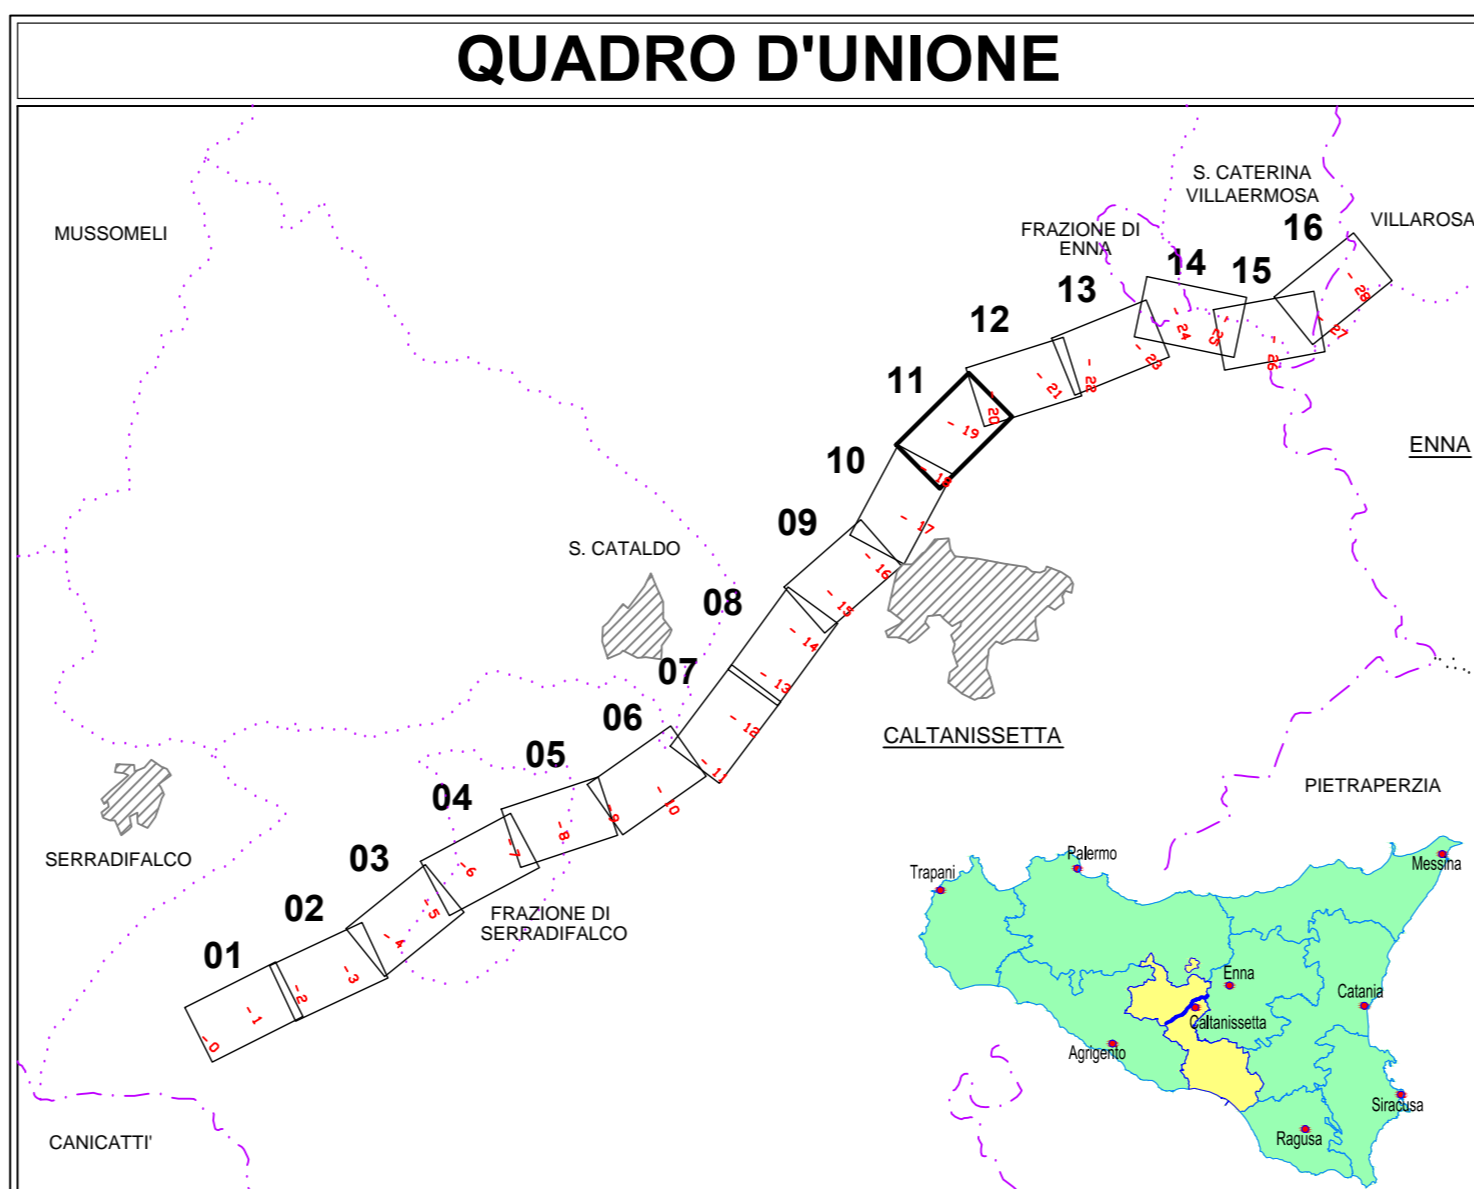

Codice Unico Progetto (CUP) : F91B09000070001

Codice Elaborato: PA12_09 - E 0 0 0 G E 2 2 3 V O 0 2 Z F 6 0 2 9 A

F										
E										
D										
C										
B										
A	Novembre 2011	Rif. Istruttoria prot. CDG-0141142-P del 19/10/11						M. LITI	P. PAGLINI	
REV.	DATA	DESCRIZIONE	REDDATTO	VERIFICATO	APPROVATO	AUTORIZZATO				

Responsabile del procedimento: Ing. MAURIZIO ARAMINI

<p>Il Progettista:</p>	<p>Il Consulente Specialista:</p>	<p>Il Geologo:</p>	<p>Il Coordinatore per la sicurezza in fase di progetto:</p>	<p>Il Direttore dei lavori:</p>
------------------------	-----------------------------------	--------------------	--	---------------------------------