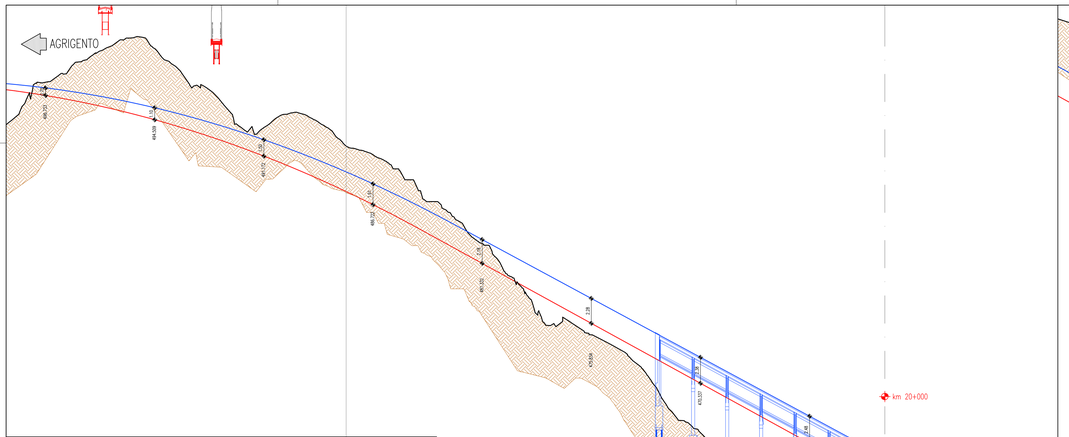


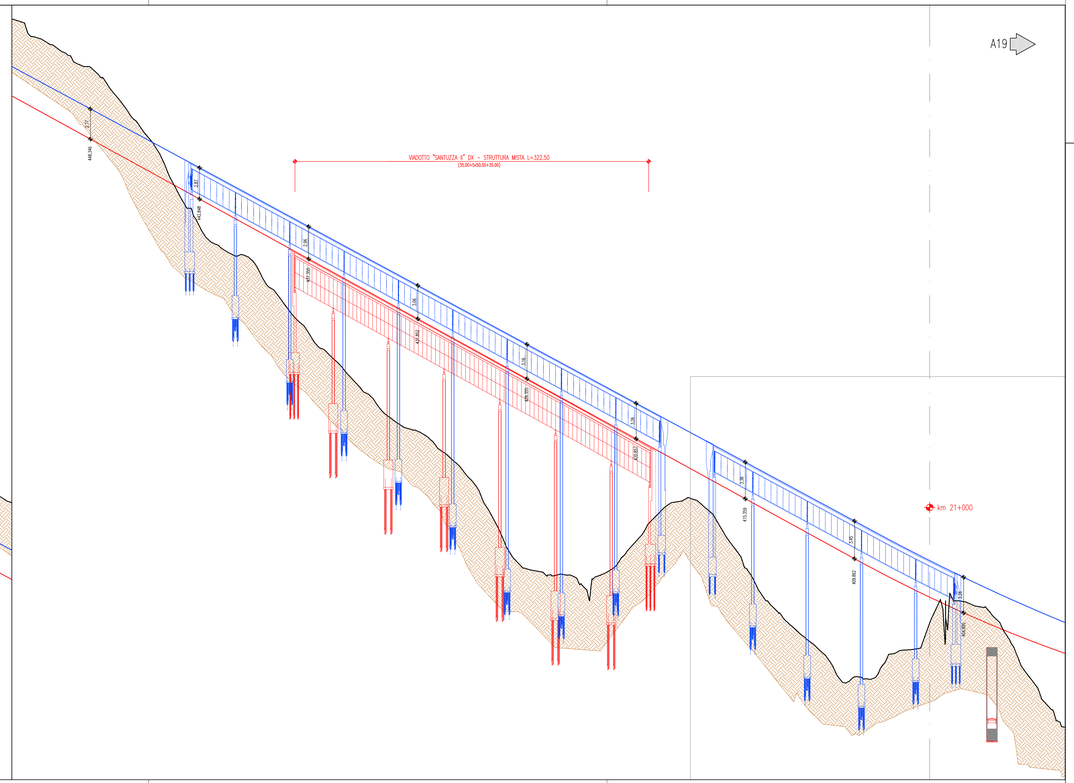


## QUADRO D'UNIONE

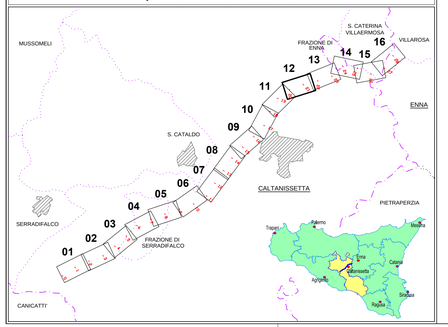


## LEGENDA

Profilo progetto definitivo

Profilo progetto esecutivo

ANAS S.p.A.
DIREZIONE CENTRALE PROGRAMMAZIONE PROGETTAZIONE

PA 12/09
CORRIDOIO PLURIMODALE TIRRENICO - NORD EUROPA
ITINERARIO AGRIGENTO - CALTANISSETTA - A19
S.S. N° 640 "DI PORTO EMPEDOCLE"
AMMODERNAMENTO E ADEGUAMENTO ALLA CAT. B DEL D.M. 5.11.2001
Dal km 44+000 allo svincolo con l'A19

# PROGETTO ESECUTIVO

Contraente Generale: Empedocle 2 s.c.p.a.

VERIFICA DI OTTEMPERANZA
Profilo longitudinale di raffronto Progetto Definitivo - Progetto Esecutivo
Tav. 12/16

Codice Unico Progetto (CUP) : F91B09000070001

Codice Elaborato:

PA12_09 - E 0 0 0 G E 2 2 3 V O 0 2 Z F 6 0 3 0 A — Scala: 1:2000/200

| REV. | DATA | DESCRIZIONE | REDATTO | VERIFICATO | APPROVATO | AUTORIZZATO |
|---|---|---|---|---|---|---|
| F | | | | | | |
| E | | | | | | |
| D | | | | | | |
| C | | | | | | |
| B | | | | | | |
| A | Novembre 2011 | Rif. Istruttoria prot. CDG-0141142-P del 19/10/11 | | | M. LITI | P. PAGUNI |

Responsabile del procedimento: Ing. MAURIZIO ARAMINI

Il Progettista: Dott. Ing. GIAN LUCA VALENTINI — ORDINE DEGLI INGEGNERI DI FIRENZE N° 4533

Il Consulente Specialista: Dott. Ing. Alessandro Dinolfo — ORDINE DEGLI INGEGNERI DELLA PROVINCIA DI AGRIGENTO N. A 1430

Il Geologo: ORDINE REGIONALE DEI GEOLOGI DELLA SICILIA — Dott. Geol. D'ANGELO MAURIZIO N. 1600

Il Coordinatore per la sicurezza in fase di progetto: Ing. ALESSANDRO SANTERO — ORDINE INGEGNERI ROMA N. 14853

Il Direttore dei lavori: Dott. Ing. PEPPINO MARCIANO — ORDINE INGEGNERI ROMA N. 14447